


GRUNDRISS

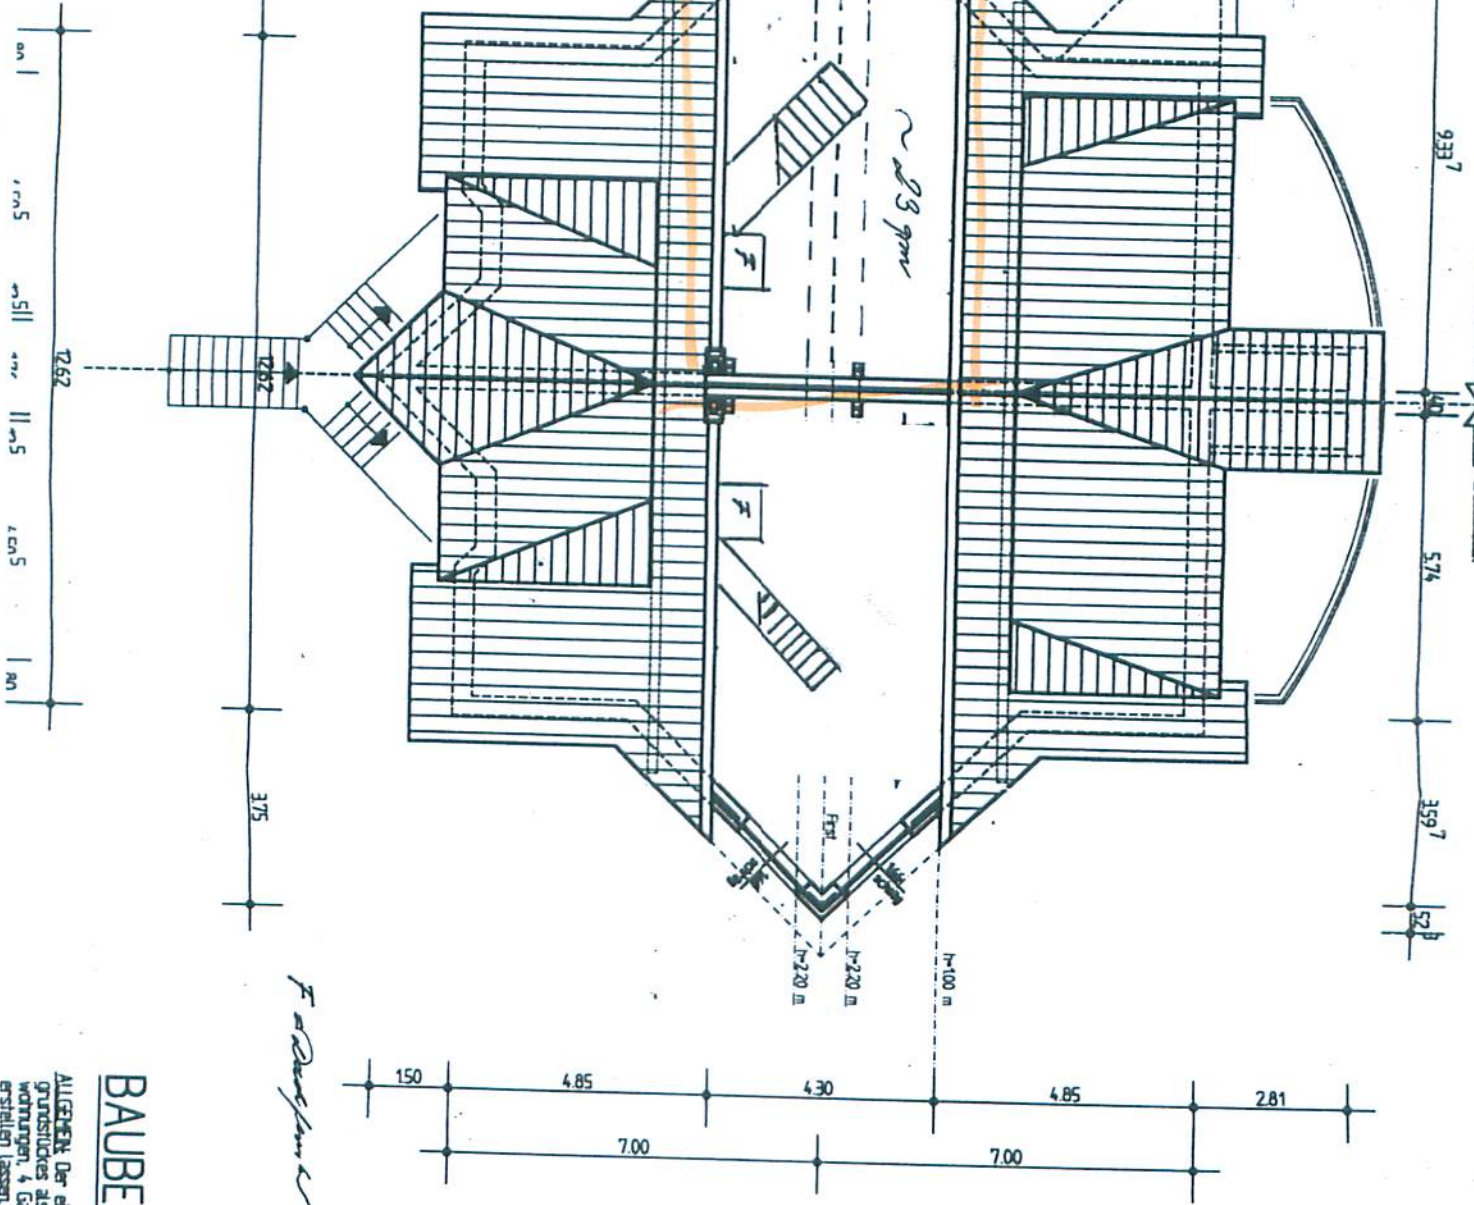

BAUBESCHREIBUNG

