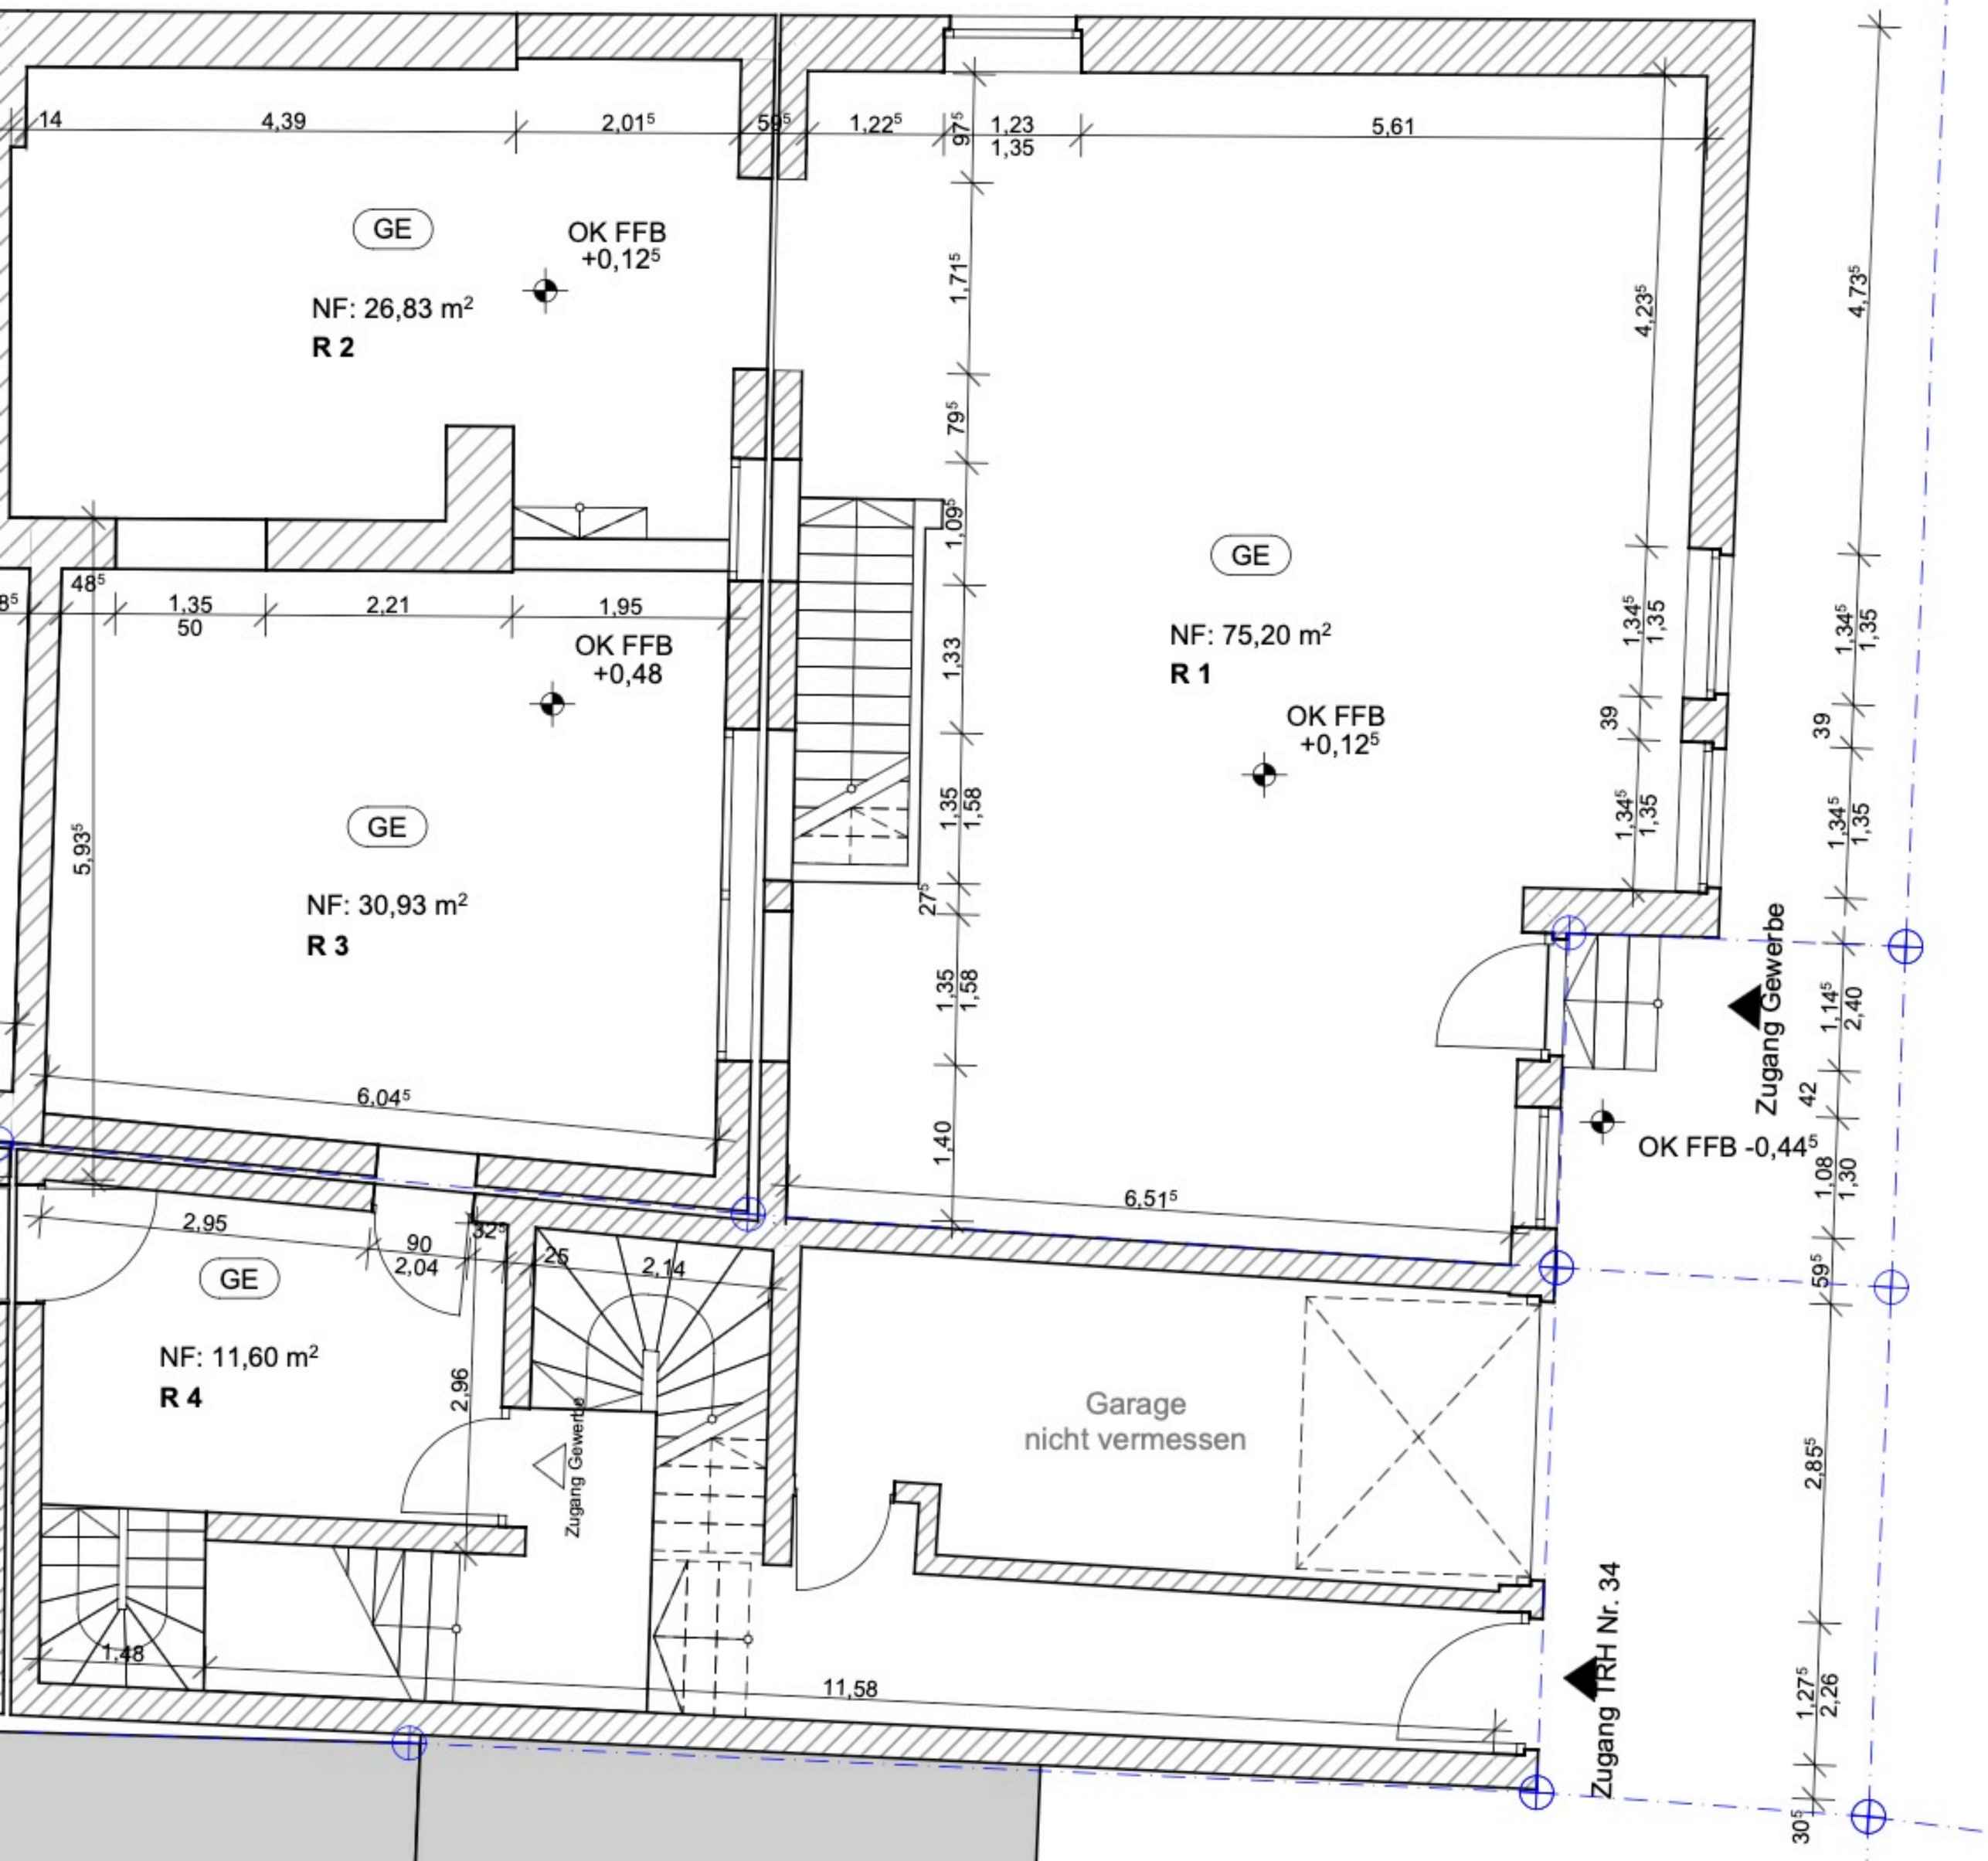
GE
OK FFB
+0,12⁵
NF: 26,83 m²
R 2
GE
NF: 75,20 m²
R 1
OK FFB
+0,12⁵
GE
OK FFB
+0,48
NF: 30,93 m²
R 3
GE
NF: 11,60 m²
R 4
Garage
nicht vermessen
Zugang Gewerbe
Zugang Gewerbe
OK FFB -0,44⁵
Zugang TRH Nr. 34
4,39
2,01⁵
1,22⁵
1,23
1,35
5,61
1,35
2,21
1,95
6,04⁵
6,51⁵
2,95
2,04
2,14
2,96
1,48
11,58
5,93⁵
4,23⁵
4,73⁵
2,85⁵