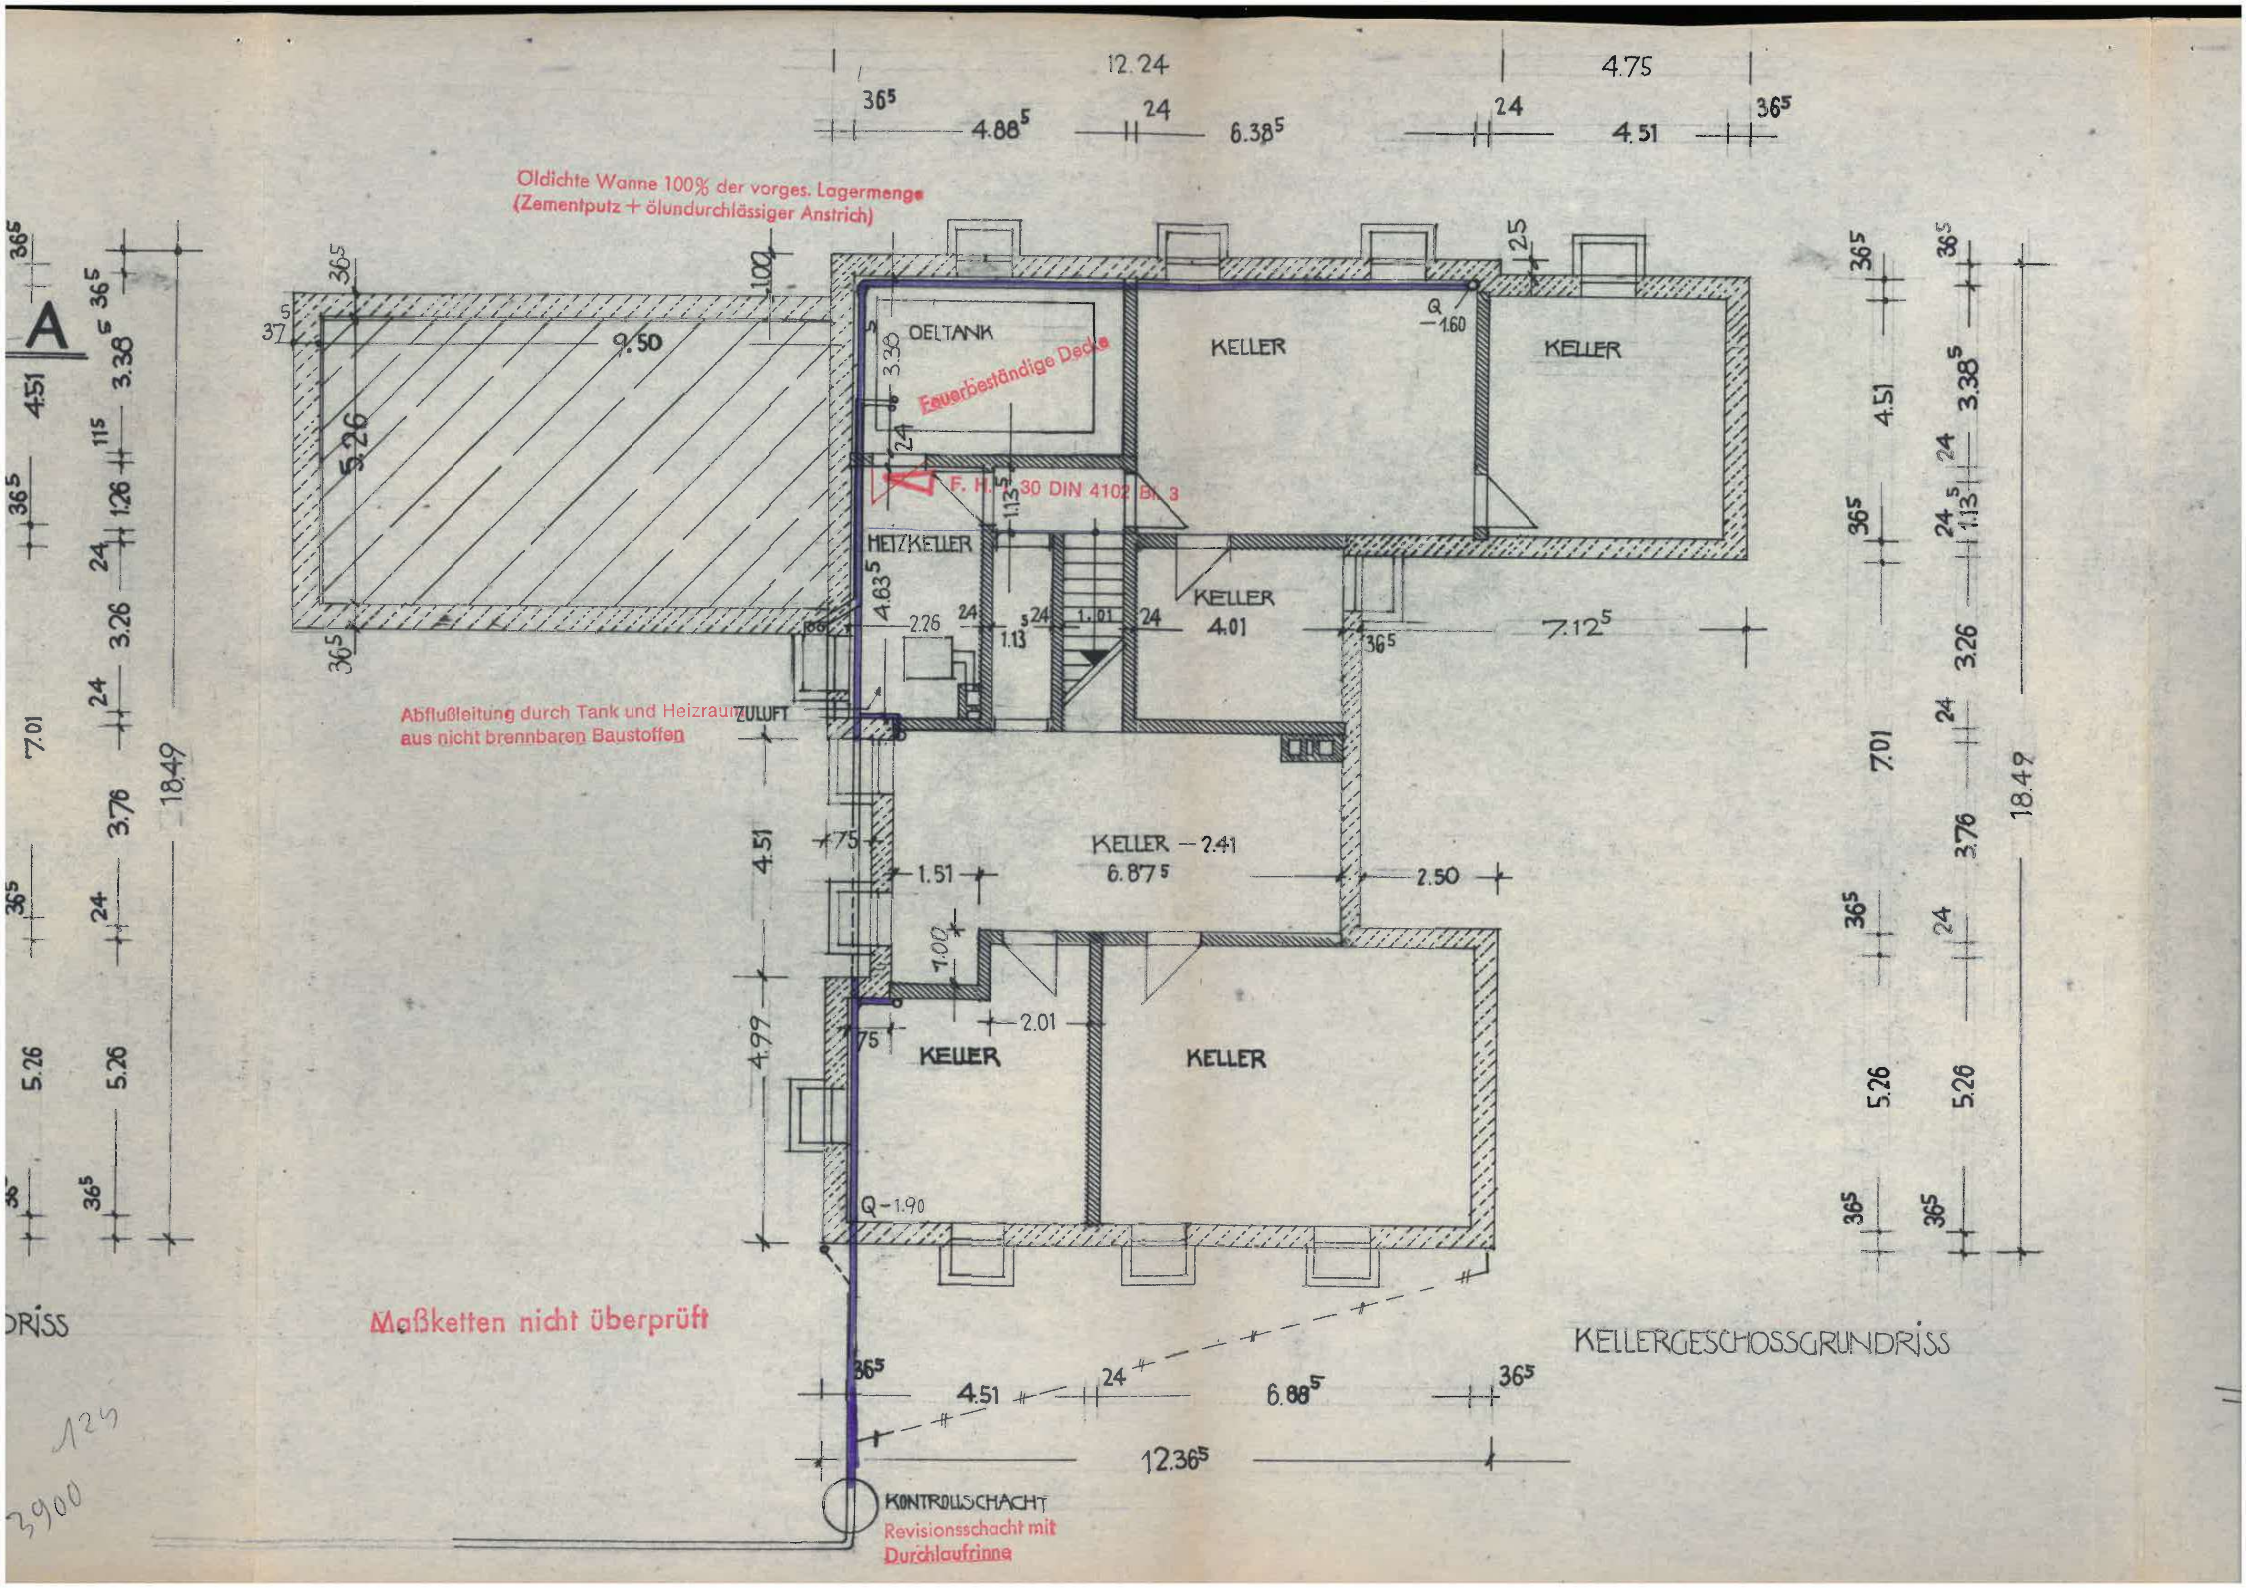
Oldichte Wanne 100% der vorges. Lagermenge
(Zementputz + ölundurchlässiger Anstrich)
OELTANK
Feuerbeständige Decke
F. H. 30 DIN 4102 Bl. 3
HEIZKELLER
KELLER
KELLER
KELLER
KELLER
KELLER
KELLER
Abflußleitung durch Tank und Heizraum
aus nicht brennbaren Baustoffen
ZULUFT
Maßketten nicht überprüft
KONTROLLSCHACHT
Revisionsschacht mit
Durchlaufrinne
KELLERGESCHOSSGRUNDRISS

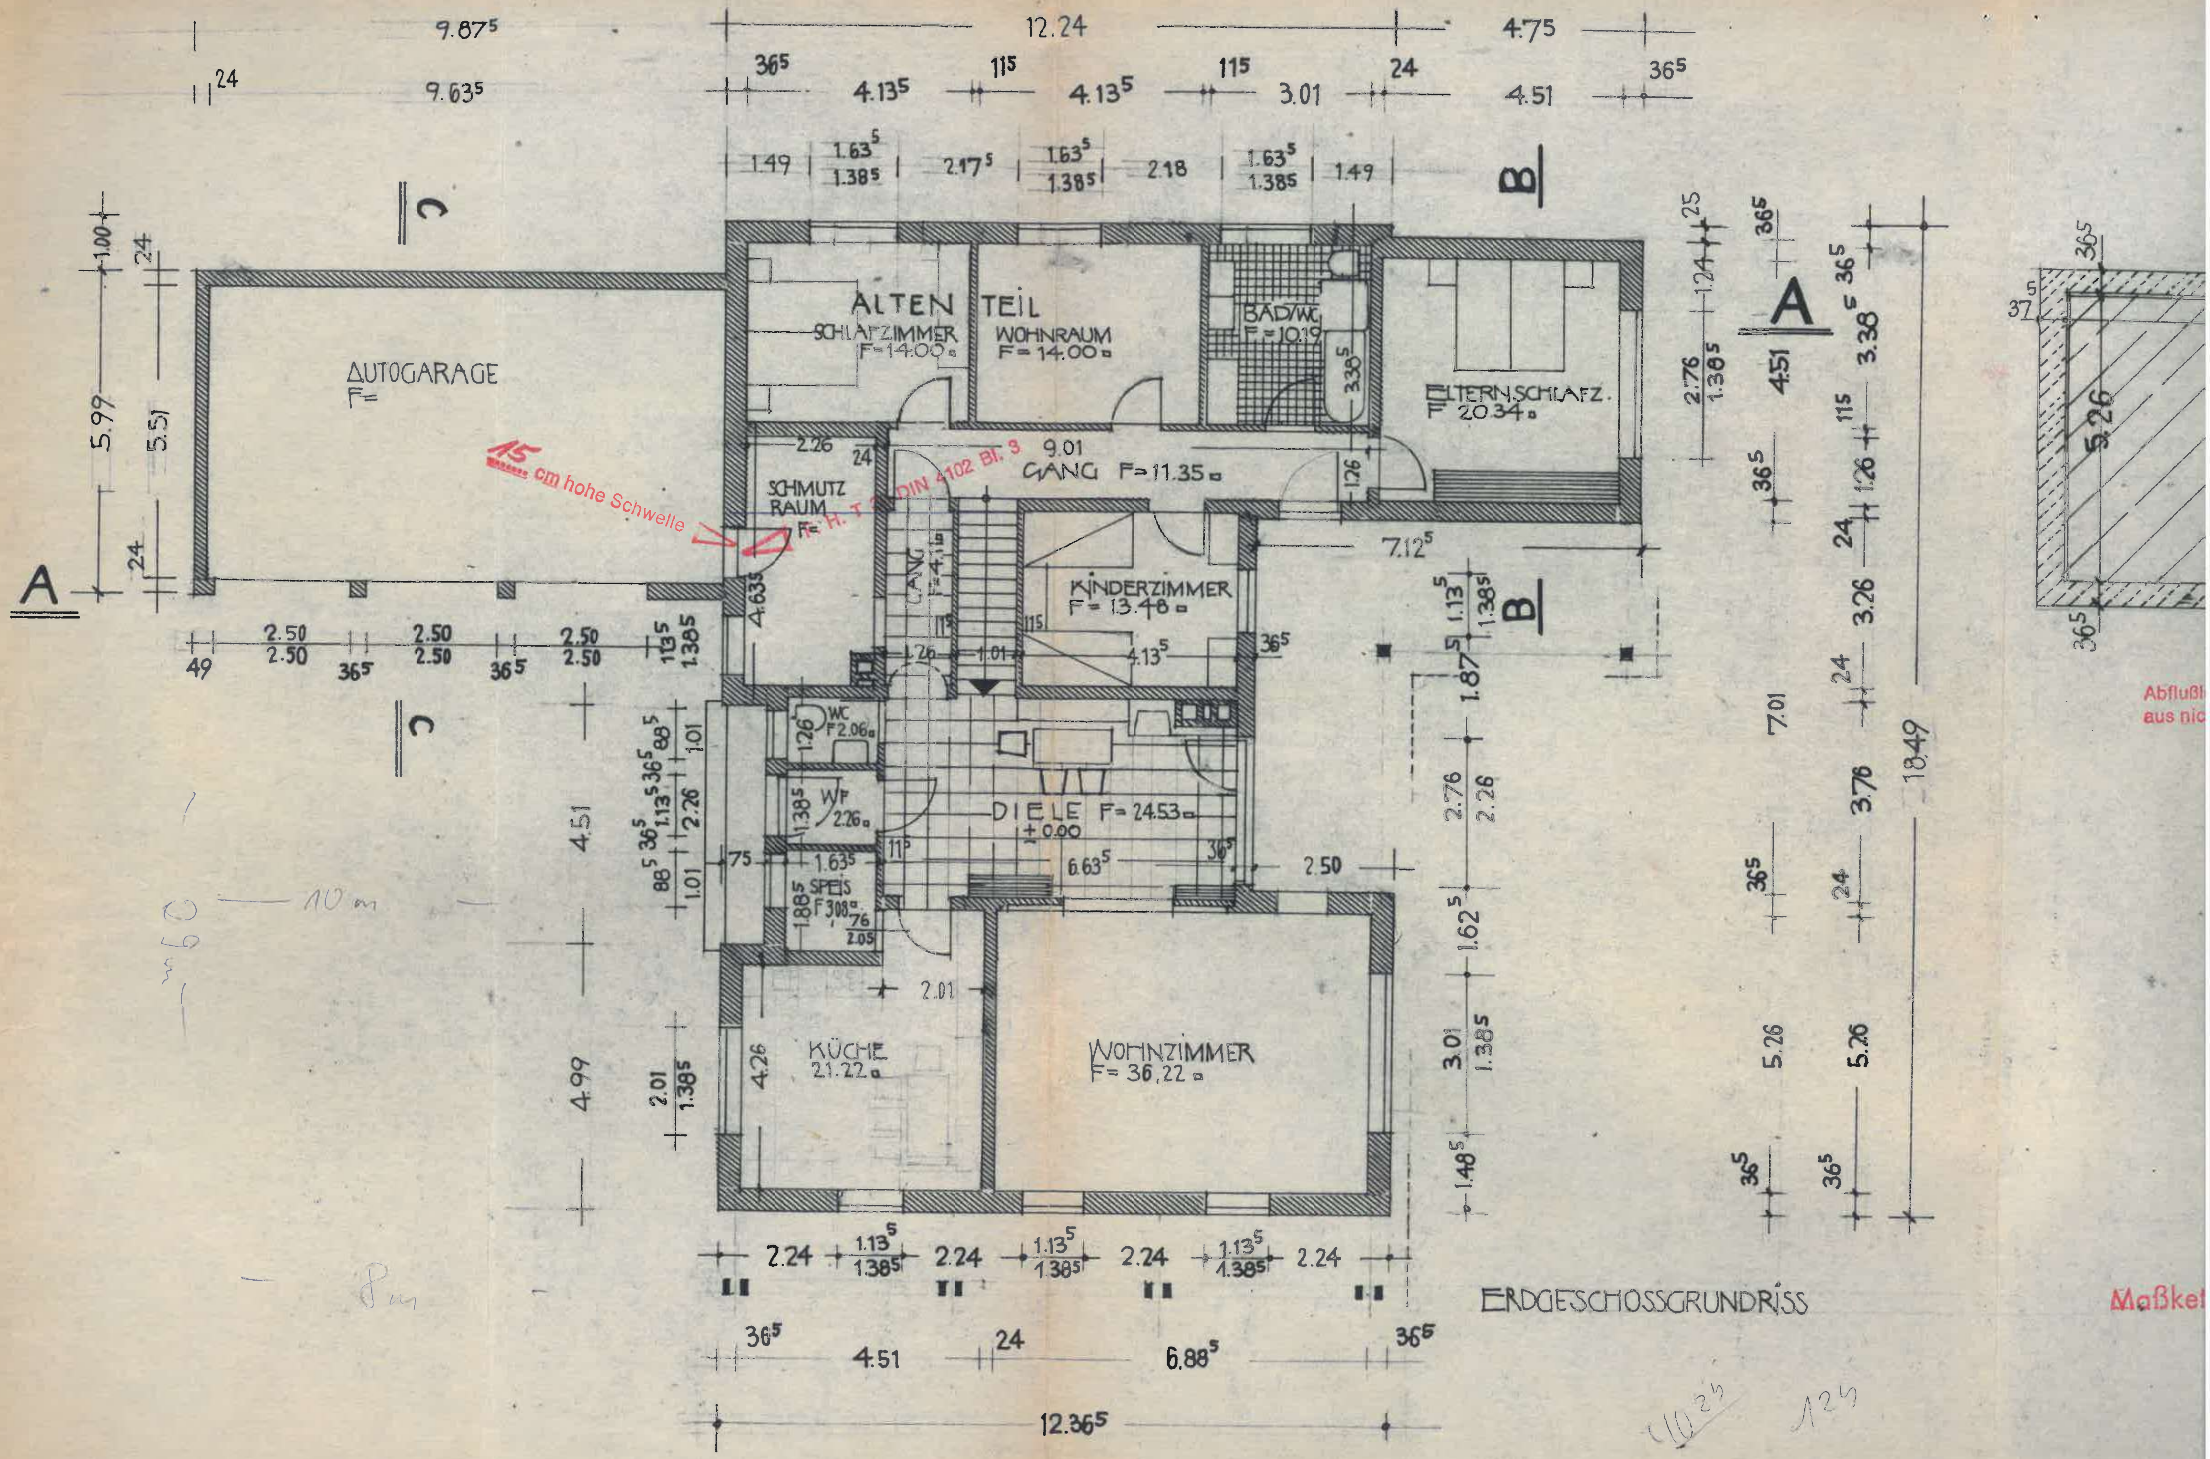
ALTEN TEIL
SCHLAFZIMMER F=14.00
WOHNRAUM F=14.00
BAD/WC F=10.19
ELTERN.SCHLAFZ. 20.34
AUTOGARAGE
SCHMUTZ RAUM
GANG F=11.35
KINDERZIMMER F=13.48
WC F2.06
WF 2.26
DIELE F=24.53
SPEIS F3.08
KÜCHE 21.22
WOHNZIMMER F=36.22
15 cm hohe Schwelle
F.H.T. 2 DIN 4102 Bl. 3
ERDGESCHOSSGRUNDRISS
Abfluß aus nic
Maßkel