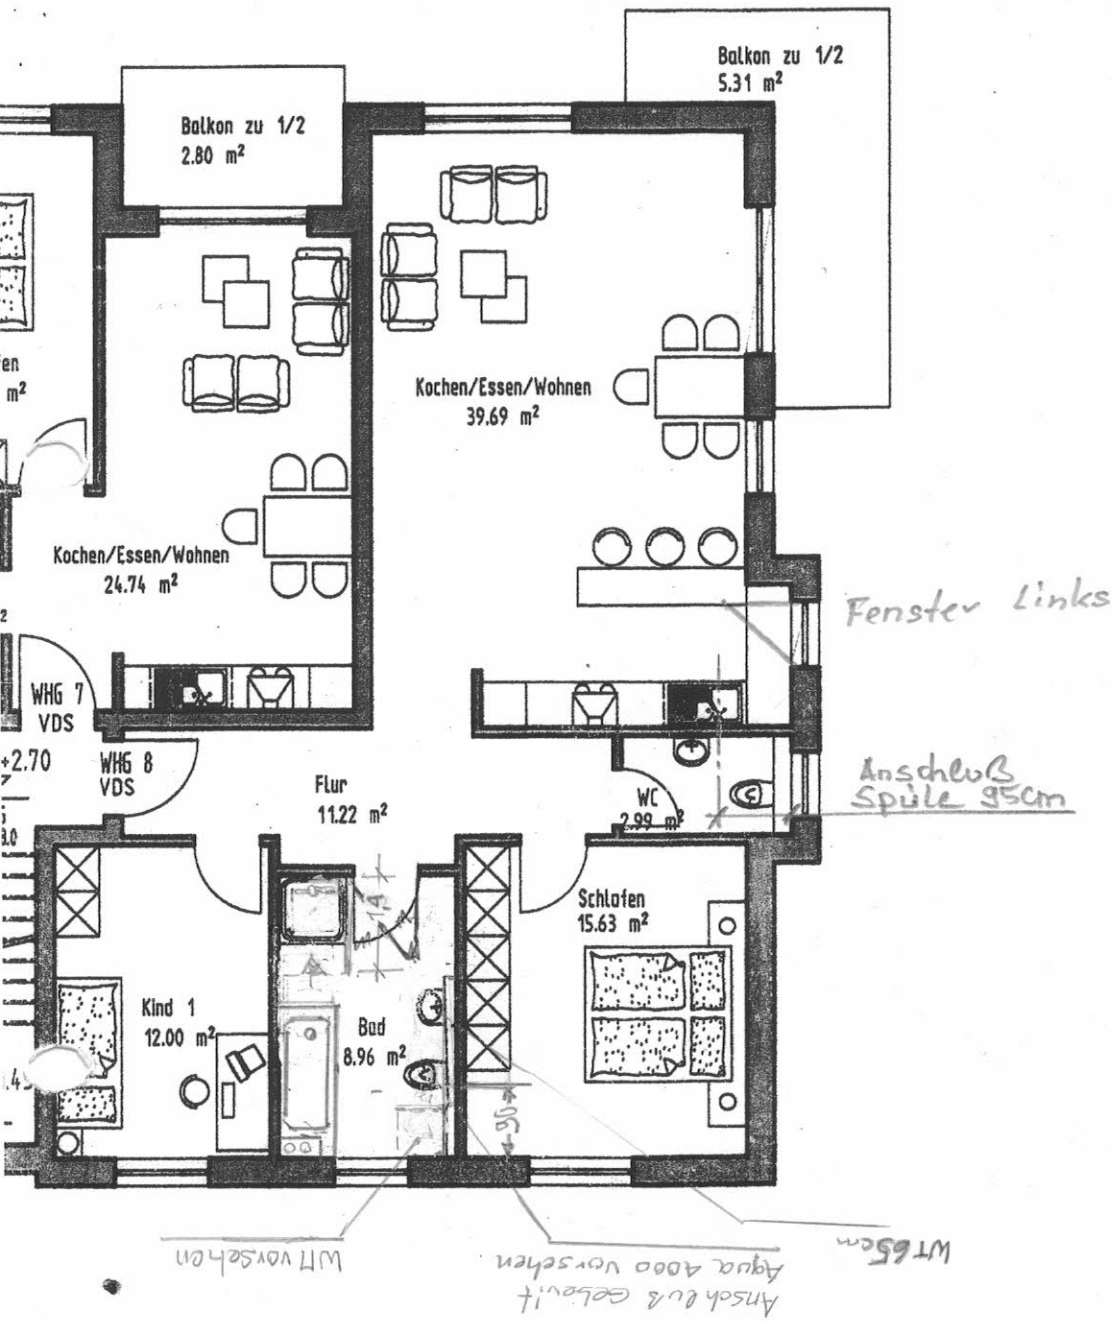

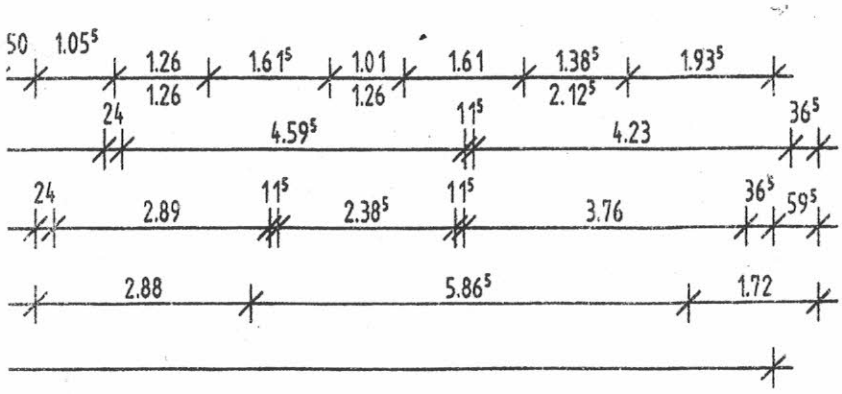

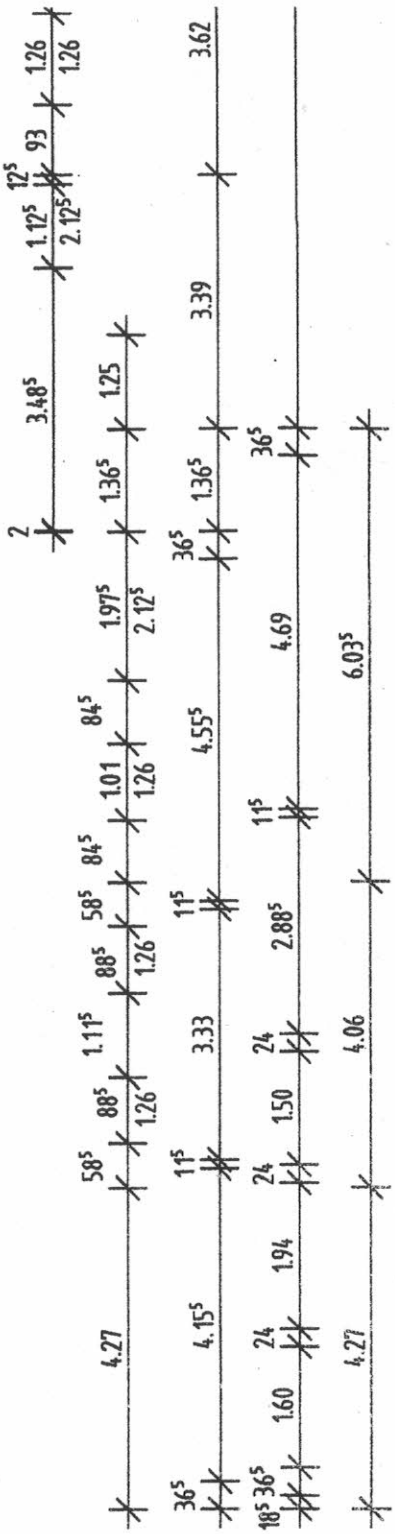

Whng 3.4

M 1:100