


ca. -20cm (11,80m statt 12,00m nach Absprache Bauamt Falkensee)

Dusche im EG optional
ggf. zus. Garderobennische

PARTNER 109RH 2G Endhaus L
 Nettogrundfläche **116,39 m²**
 nach DIN 277
ERDGESCHOSS DIN 277- 59,19 m² (WoFIV- 57,04 m²)

 DAN - WOOD HOUSE Justus-von-Liebig-Str. 7 12489 Berlin e-mail: info@danwood.de	OBJEKT		EINFAMILIENHAUS	
	VERTRAGSNUMMER / BAUHERR		GÜLTIG AB 16.12.2024	
ZEICHNUNG		HAUSTYP		
ERDGESCHOSS PARTNER 109RH 2G Endhaus L				
ARCH DE	ARCH PL	MAßSTAB		
-	-	1:50		
VERSION	DATUM	VERSION	DATUM	ZEICHNUNG NR.
1	-	4	-	02
2	-	5	-	
3	-	6	-	
BRANCHE		ARCHITEKTUR		

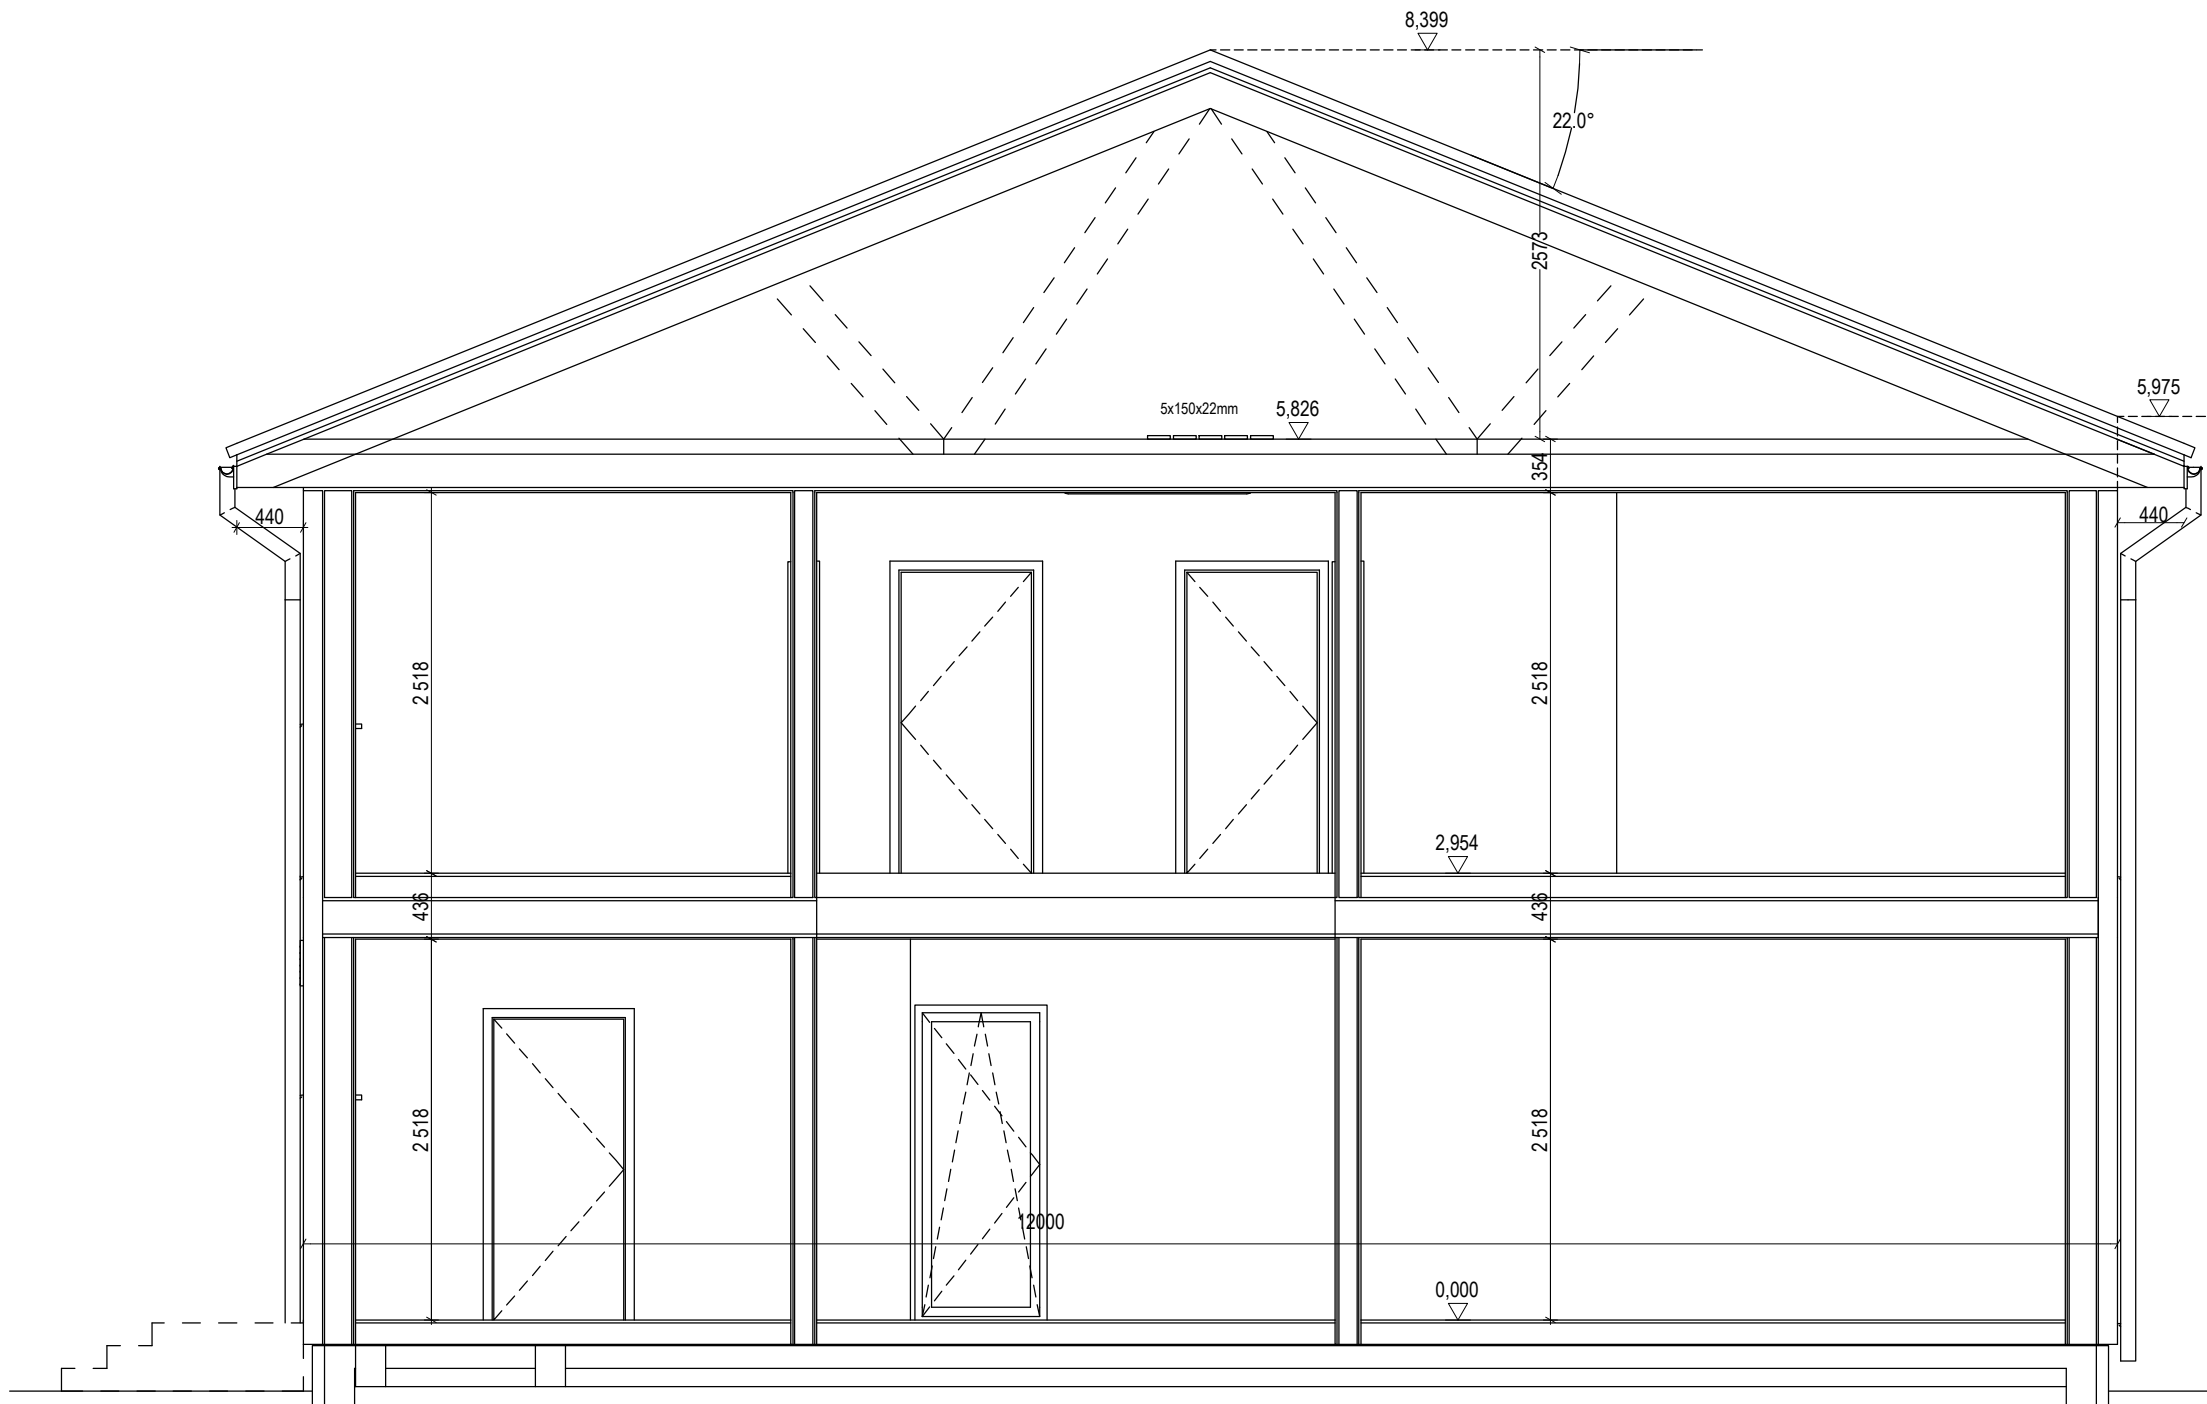

SCHNITT A-A

Ausführung der Bodenplatte nach Angabe der Bodenplattenstatik. Ausführung der Perimeterdämmung unter Bodenplatte nach Angaben des Wärmeschutznachweises.

PARTNER 109RH 2G Endhaus L
 Nettogrundfläche **116,39m²**
 nach DIN 277




OBJEKT		EINFAMILIENHAUS	
VERTRAGSNUMMER / BAUHERR		GULTIG AB	
-		16.12.2024	
ZEICHNUNG	HAUSTYP		
A-A	PARTNER 109RH 2G Endhaus L		

ARCH DE	ARCH PL	MAßSTAB	
-	-	1:50	
VERSION	DATUM	VERSION	DATUM
1	-	4	-
2	-	5	-
3	-	6	-
ZEICHNUNG NR.			
03			
BRANCHE	ARCHITEKTUR		



PUTZ WEISS - STANDARD

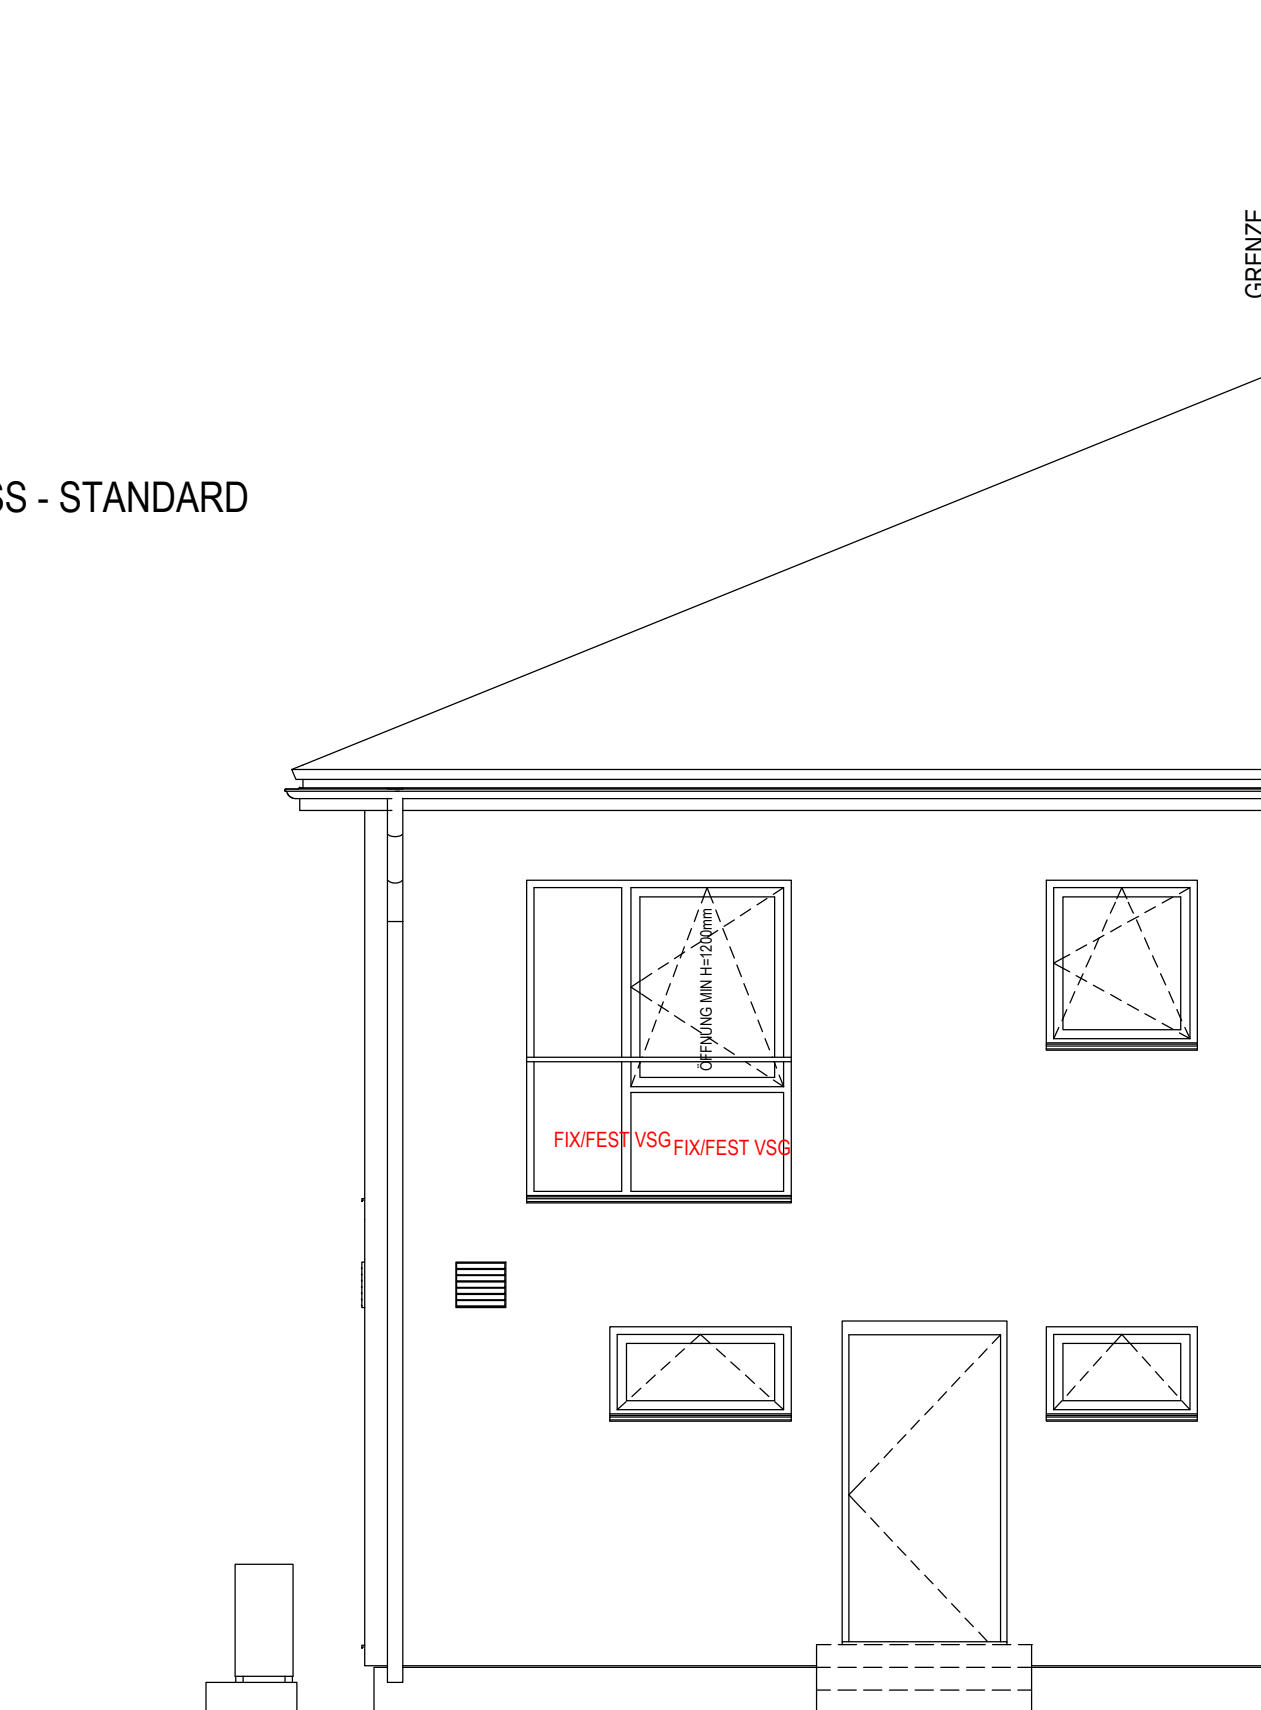

PARTNER 109RH 2G Endhaus L
Nettogrundfläche nach DIN 277 **116,39m²**



DAN - WOOD HOUSE
Justus-von-Liebig-Str. 7
12489 Berlin
e-mail: info@danwood.de

OBJEKT	
EINFAMILIENHAUS	
VERTRAGSNUMMER / BAUHERR	GULTIG AB
-	16.12.2024


ZEICHNUNG	HAUSTYP
ANSICHT	PARTNER 109RH 2G Endhaus L

ARCH DE	ARCH PL	MAßSTAB	
-	-	1:50	
VERSION	DATUM	VERSION	DATUM
1	-	4	-
2	-	5	-
3	-	6	-
ZEICHNUNG NR.			
03			

BRANCHE	ARCHITEKTUR
---------	-------------



PUTZ WEISS - STANDARD

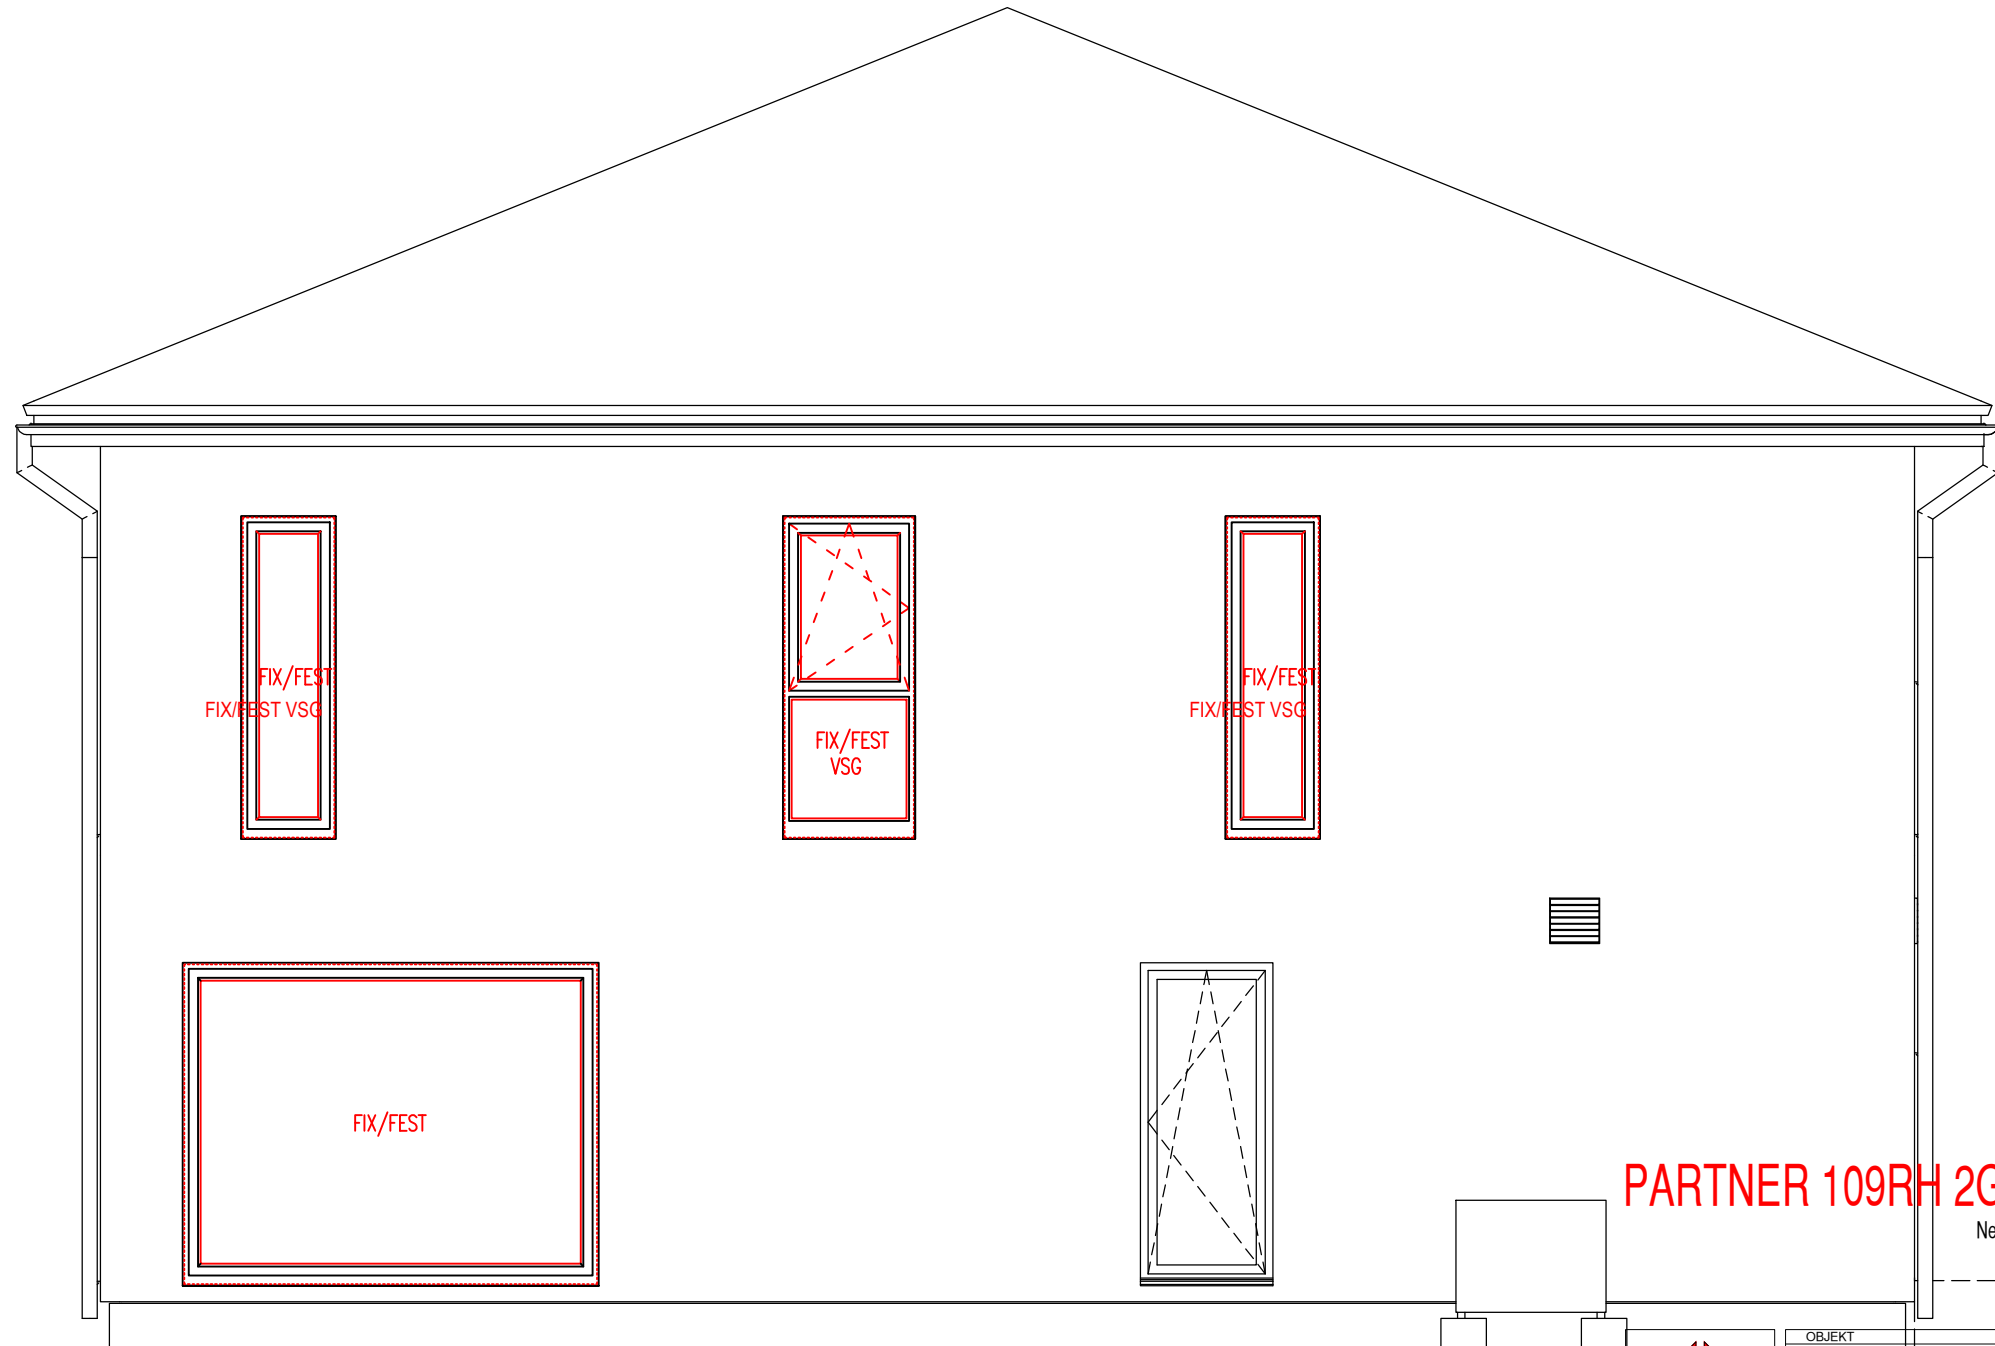


FIX/FEST
FIX/FEST VSG

FIX/FEST
VSG

FIX/FEST
FIX/FEST VSG

FIX/FEST

PARTNER 109RH 2G Endhaus L
Nettogrundfläche nach DIN 277 **116,39m²**

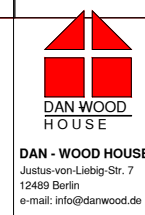

DAN - WOOD HOUSE
Justus-von-Liebig-Str. 7
12489 Berlin
e-mail: info@danwood.de

OBJEKT		EINFAMILIENHAUS	
VERTRAGSNUMMER / BAUHERR		GULTIG AB	
-		16.12.2024	
ZEICHNUNG	HAUSTYP		
ANSICHT	PARTNER 109RH 2G Endhaus L		


ARCH DE	ARCH PL	MAßSTAB	
-	-	1:50	
VERSION	DATUM	VERSION	DATUM
1	-	4	-
2	-	5	-
3	-	6	-
			ZEICHNUNG NR.
			03

BRANCHE	ARCHITEKTUR
---------	-------------




PUTZ WEISS - STANDARD

GRENZE

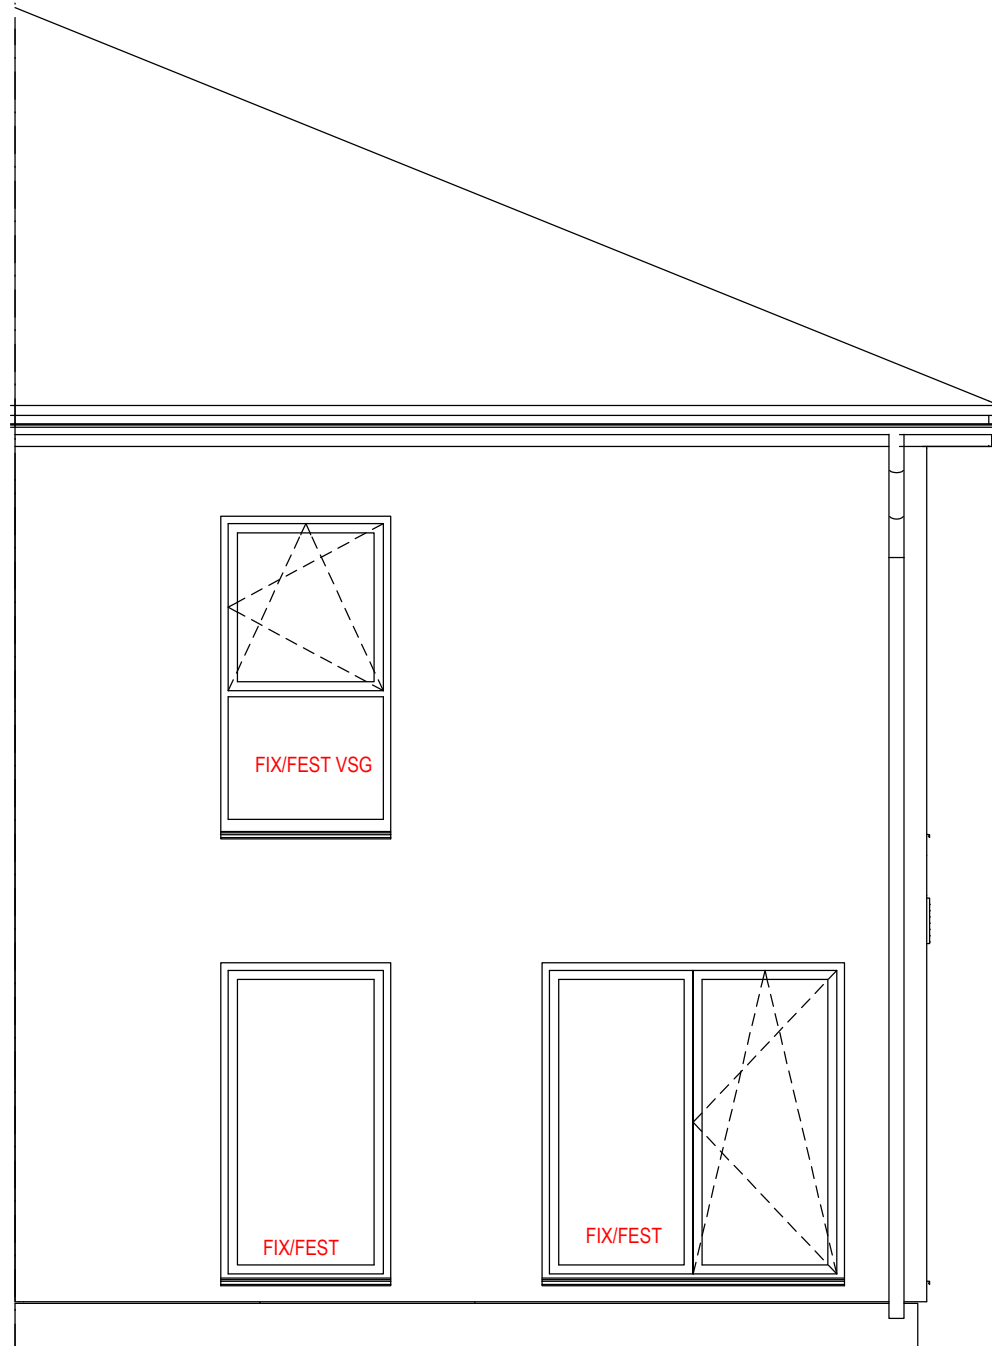

PARTNER 109RH 2G Endhaus L
Nettogrundfläche nach DIN 277 **116,39m²**

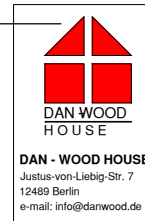

DAN - WOOD HOUSE
Justus-von-Liebig-Str. 7
12489 Berlin
e-mail: info@danwood.de

OBJEKT	
EINFAMILIENHAUS	
VERTRAGSNUMMER / BAUHERR	GULTIG AB
-	16.12.2024
ZEICHNUNG	HAUSTYP
ANSICHT	PARTNER 109RH 2G Endhaus L

ARCH DE	ARCH PL	MAßSTAB	
-	-	1:50	
VERSION	DATUM	VERSION	DATUM
1	-	4	-
2	-	5	-
3	-	6	-
ZEICHNUNG NR.			
03			
BRANCHE	ARCHITEKTUR		