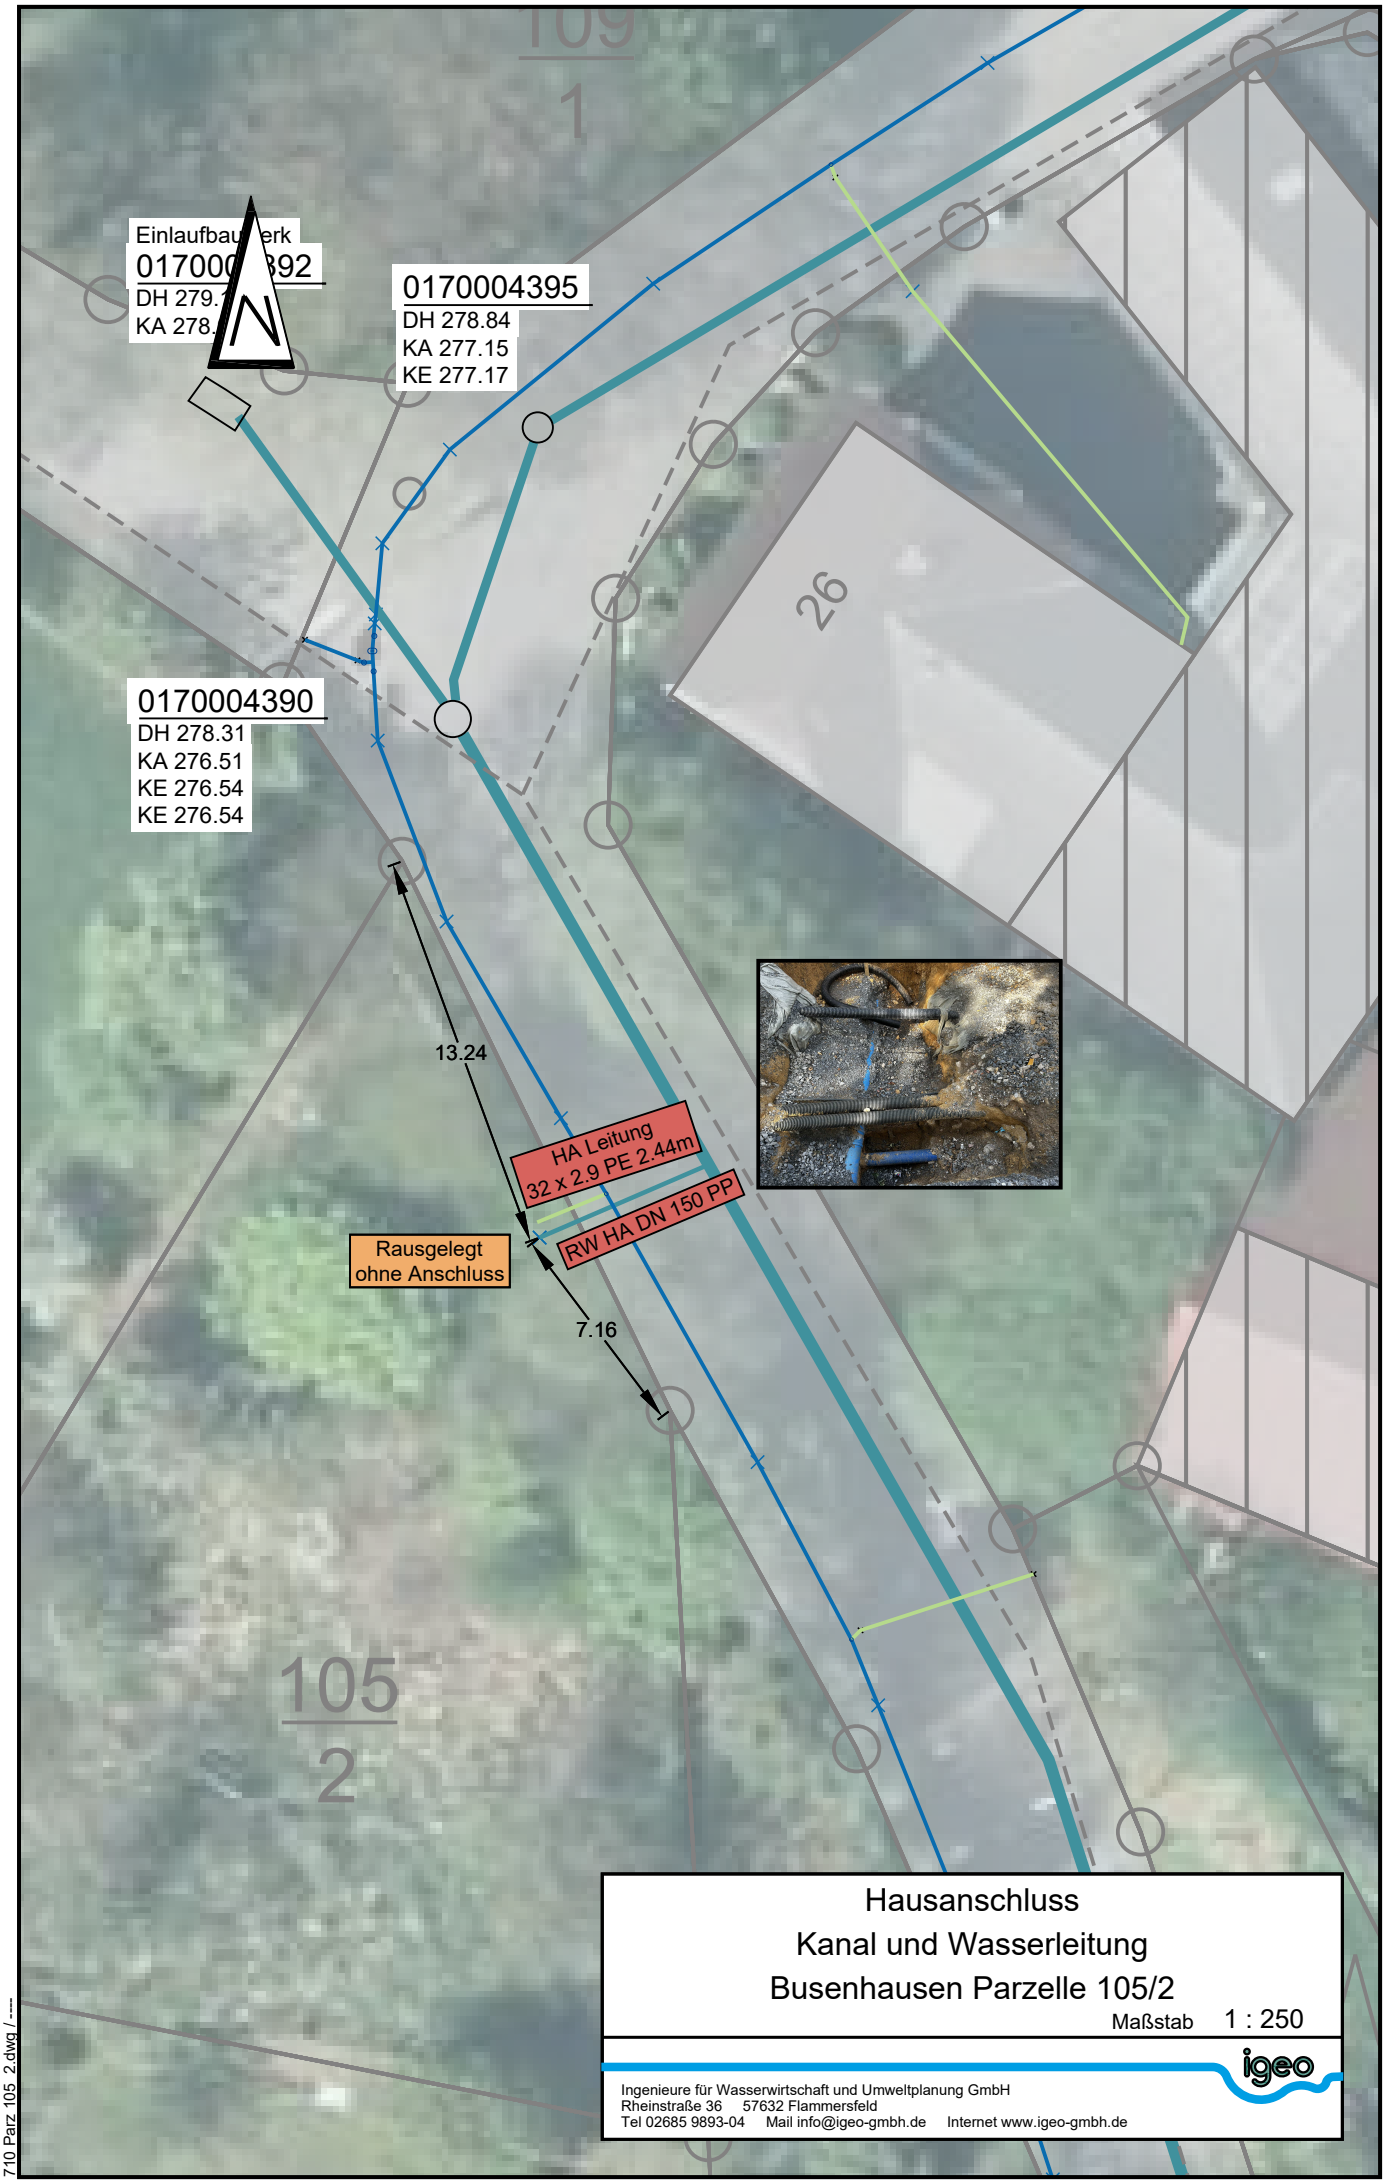

Hausanschluss
Kanal und Wasserleitung
Busenhausen Parzelle 105/2

Maßstab 1 : 250

igeo
Ingenieure für Wasserwirtschaft und Umweltplanung GmbH
Rheinstraße 36 57632 Flammersfeld
Tel 02685 9893-04 Mail info@igeo-gmbh.de Internet www.igeo-gmbh.de

710 Parz 105 2.dwg / ----