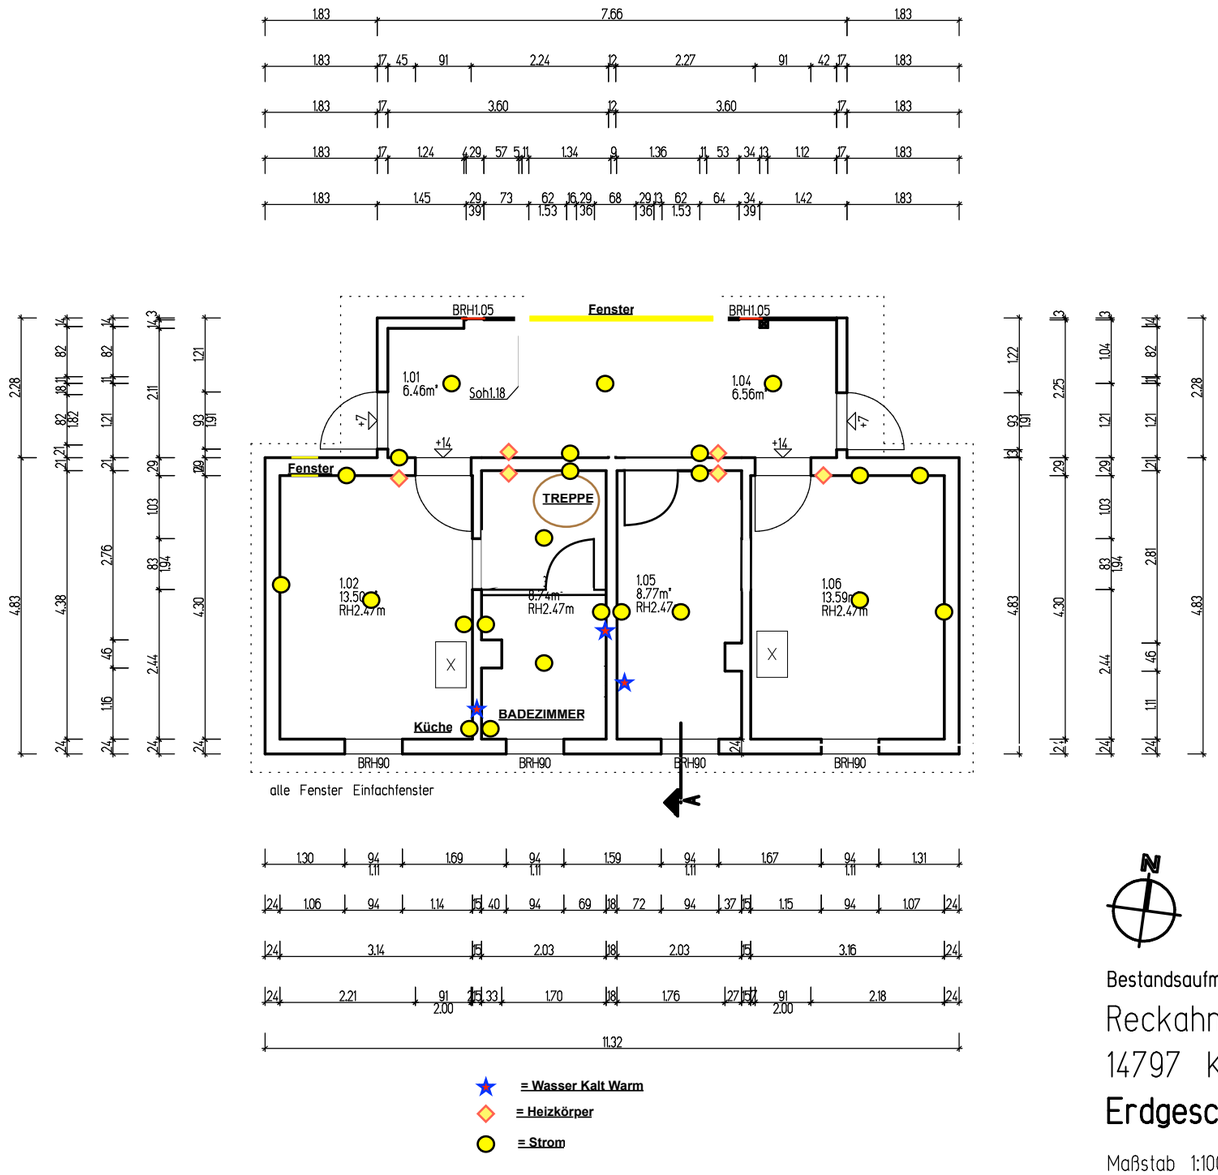

BGF 72.14m²

Bestandsaufmaß

Reckahner Dorfstraße 12
14797 Kloster Lehnin

Erdgeschoss Nebenhaus

Maßstab 1:100, Stand November 2022

http://www.vermesserberlin.de

Köpenicker Landstraße 268, 12437 Berlin