


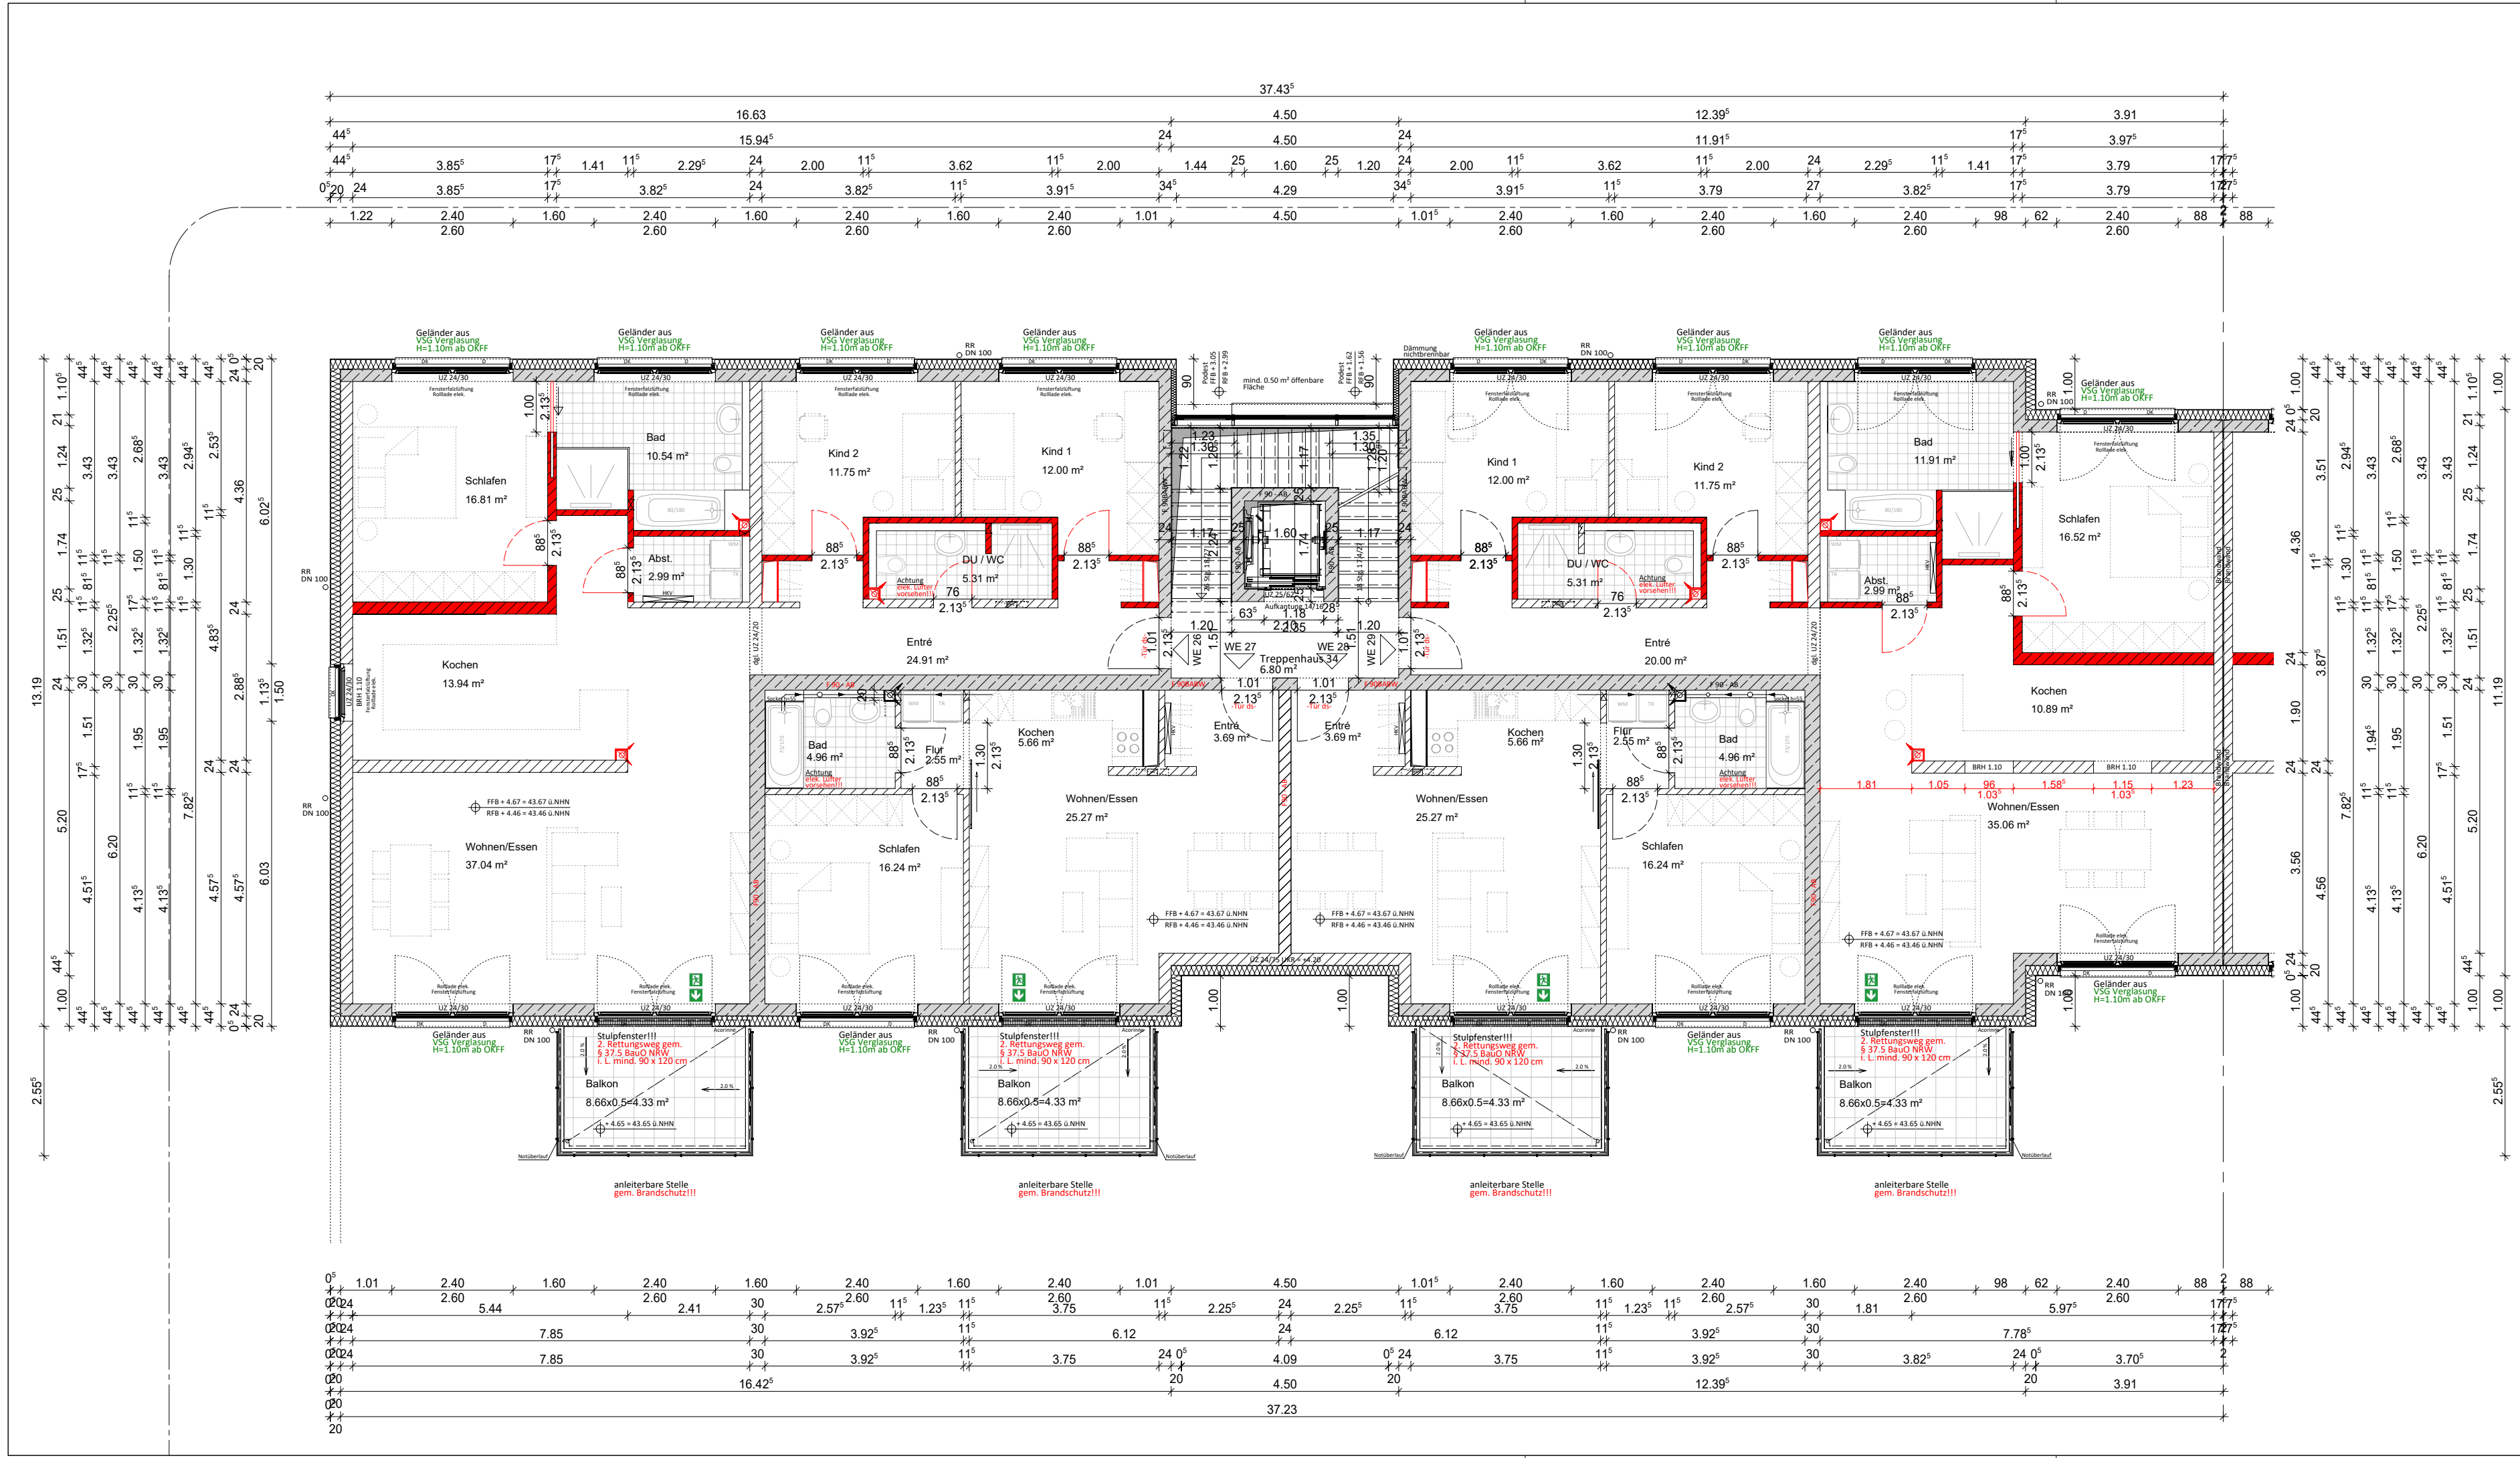

Legende:

- Geplant
- Abbruch
- Neu

Index	Datum	Änderung	Name
Nachtrag zur Baugenehmigung			
AZ: 01533-18-06			

Projekt :

Errichtung eines Wohn- und Geschäftshauses mit Unterkellerung und einer Tiefgarage, "Graf Bismarck"

Johannes-Rau-Allee 34
45896 Gelsenkirchen

Gemarkung: Bismarck
Flur: 2
Flurstück: 1387

Bauherr:

PUD Prime Urban Development GmbH
Huttropstraße 60
45138 Essen

Planinhalt:

1.Obergeschoss "Johannes-Rau-Allee 34"

Plannr : 22_025.119	Maßstab : 1:100	Datum : 01.12.2022
------------------------	--------------------	-----------------------

Entwurfsverfasser:

Ingenieurbüro Atris
Mahmoud Atris

Bauvorlagenberechtigter:
Ahsen Karakoyun
IK-Bau NRW 733575
Achternbergstr. 26
45884 Gelsenkirchen

16.05.2023

Datum / Unterschrift

Fon +49 209 3199 8003 / e-mail : ma@ing-atris.de

M 1:100

0m 3m 5m 8m

Weitergabe und Vervielfältigung dieser Zeichnung sowie die Verwendung ihres Inhaltes ist nicht gestattet, soweit nicht ausdrücklich zugestanden. Zuwiderhandlungen verpflichten zu Schadensersatz.

H/B = 297 / 420 (0.12m²)

Allplan 2020