


Grundriss Bestand  
 Fläche Wohnung : 63,65m<sup>2</sup>

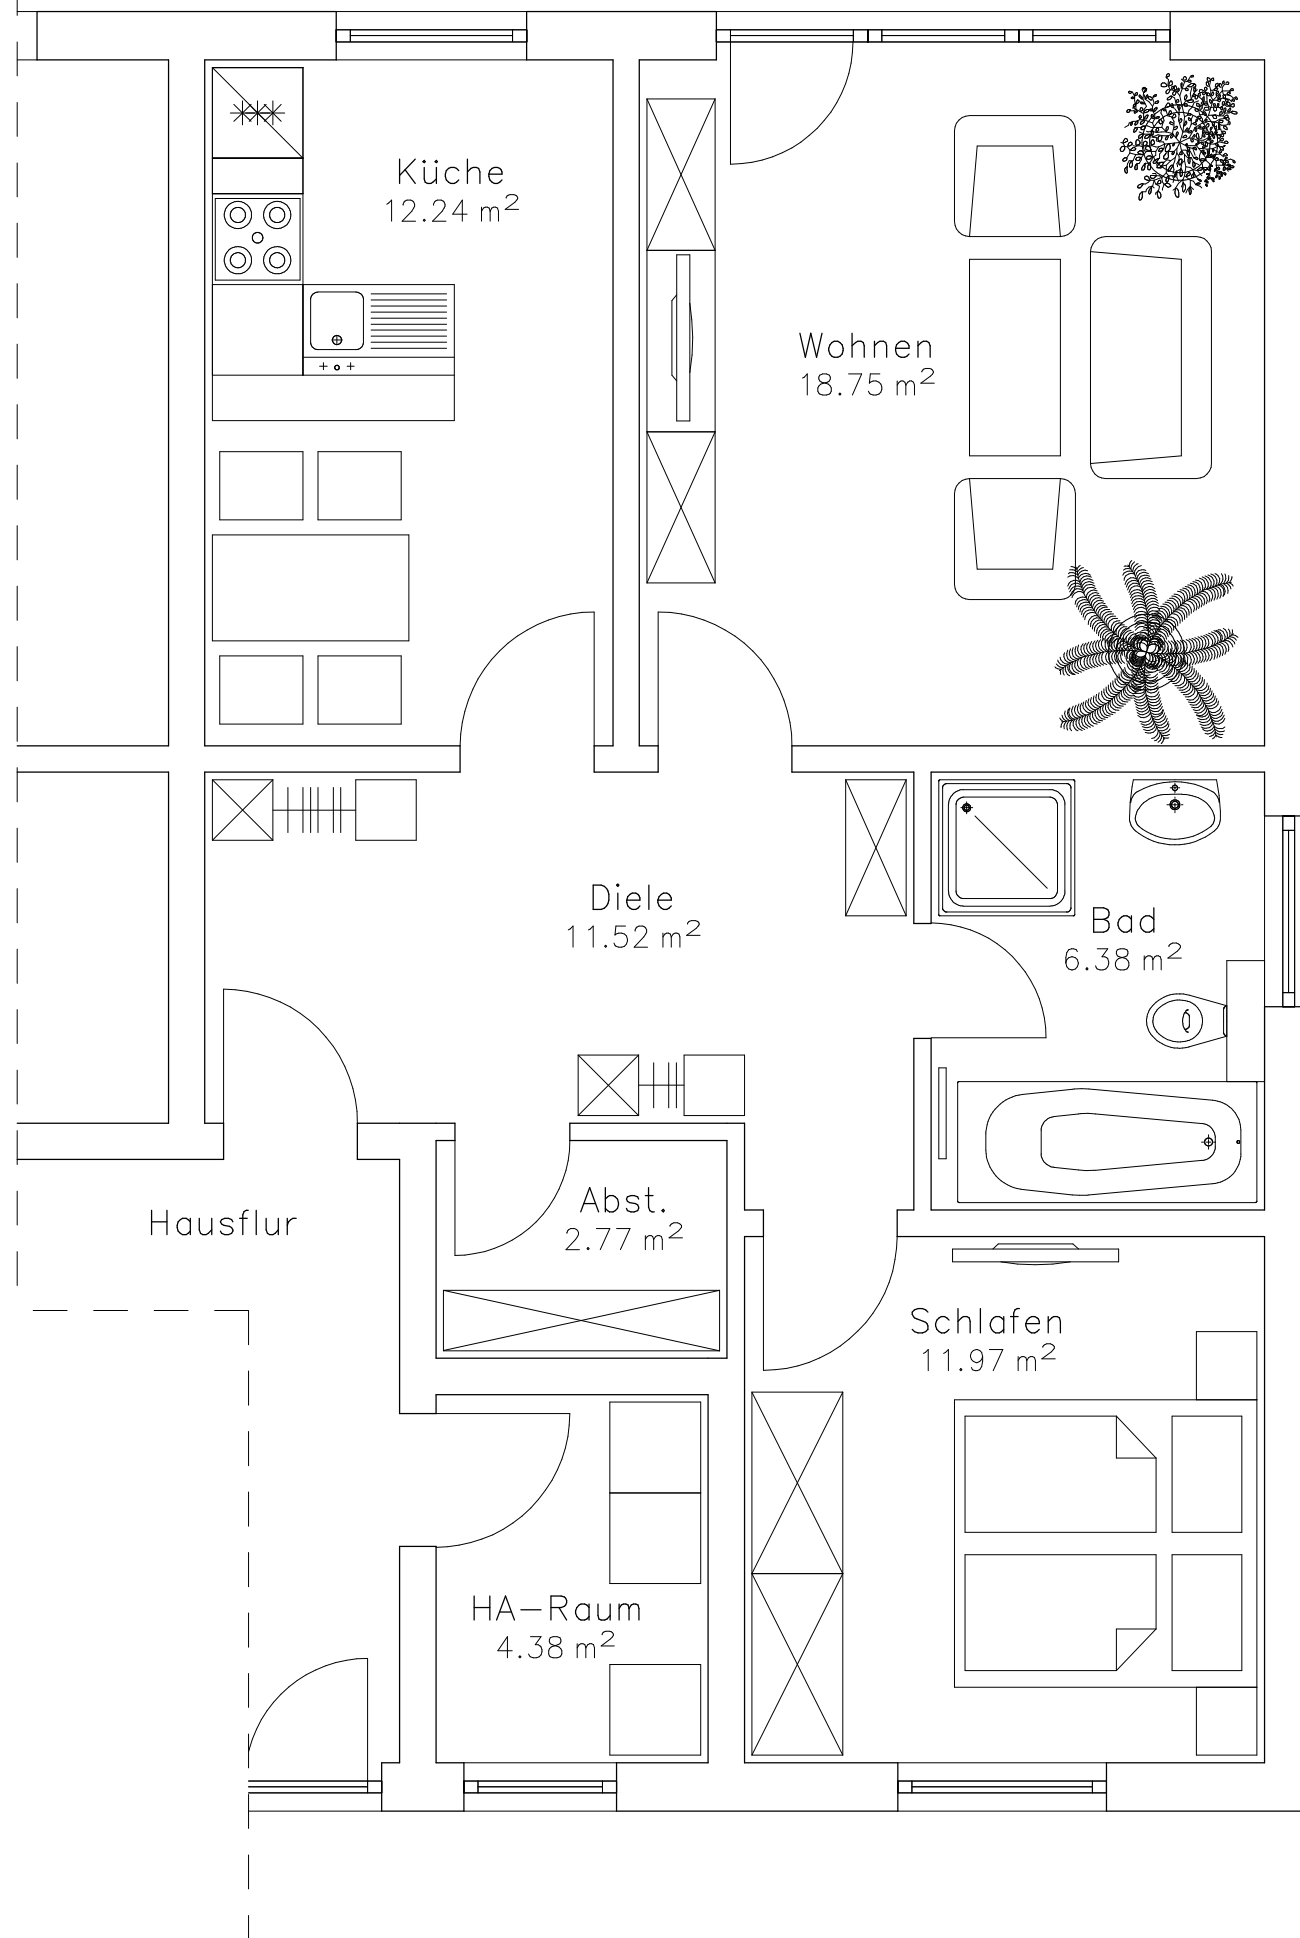

Die Richtmaße sind am Bau zu nehmen!  
 Alle Maße sind am Bau zu prüfen!  
 Abweichungen sind der Bauleitung umgehend mitzuteilen!

<b>BSB</b> Benter – Siggelkow Bauplanung GbR	Büroanschrift: Waldmeisterstraße 23 18546 Sassnitz / Rügen	Planverfasser:
	Kontakt: Tel.: 038392-64686 0170 277 92 16 0170 555 96 34 Fax: 038392-64685	
Bauvorhaben: Wohneinheit im Mehrfamilienhaus in Neubrandenburg	Projekt-Nr.: 2015	
	Maßstab: 1 : 50	
Bauteil: Bestandsaufnahme Grundriss	Datum: 25.06.2026	
	Bearbeiter: M. Benter	
Bauherr: Herr Andreas Jesch Anemonenstraße 2 in 17033 Neubrandenburg	Plan-Nr.: BA 01	Index: