


DIE AUFMASSE WURDEN BAUSEITS VOM BAUHERRN ZUR VERFÜGUNG GESTELLT UND SIND MIT DEM 3D SCANNER AUFGENOMMEN UND BERECHNET. DIE PLANUNTERLAGEN WURDEN VOM ARCHITEKTURBÜRO ÜBERNOMMEN, MASSE WURDEN NUR STICHPROBENARTIG ÜBERPRÜFT. ABWEICHUNGEN VON EINZELMASSEN ZU DEN ÖRTLICHEN GEGEBENHEITEN SIND NICHT AUSZUSCHLIESSEN.

DIE RAUMFLÄCHEN DER ZEICHNUNGEN STIMMEN GRUNDSÄTZLICH MIT DEN BAUSEITS BEREITGESTELLTEN AUFMASSEN ÜBEREIN.

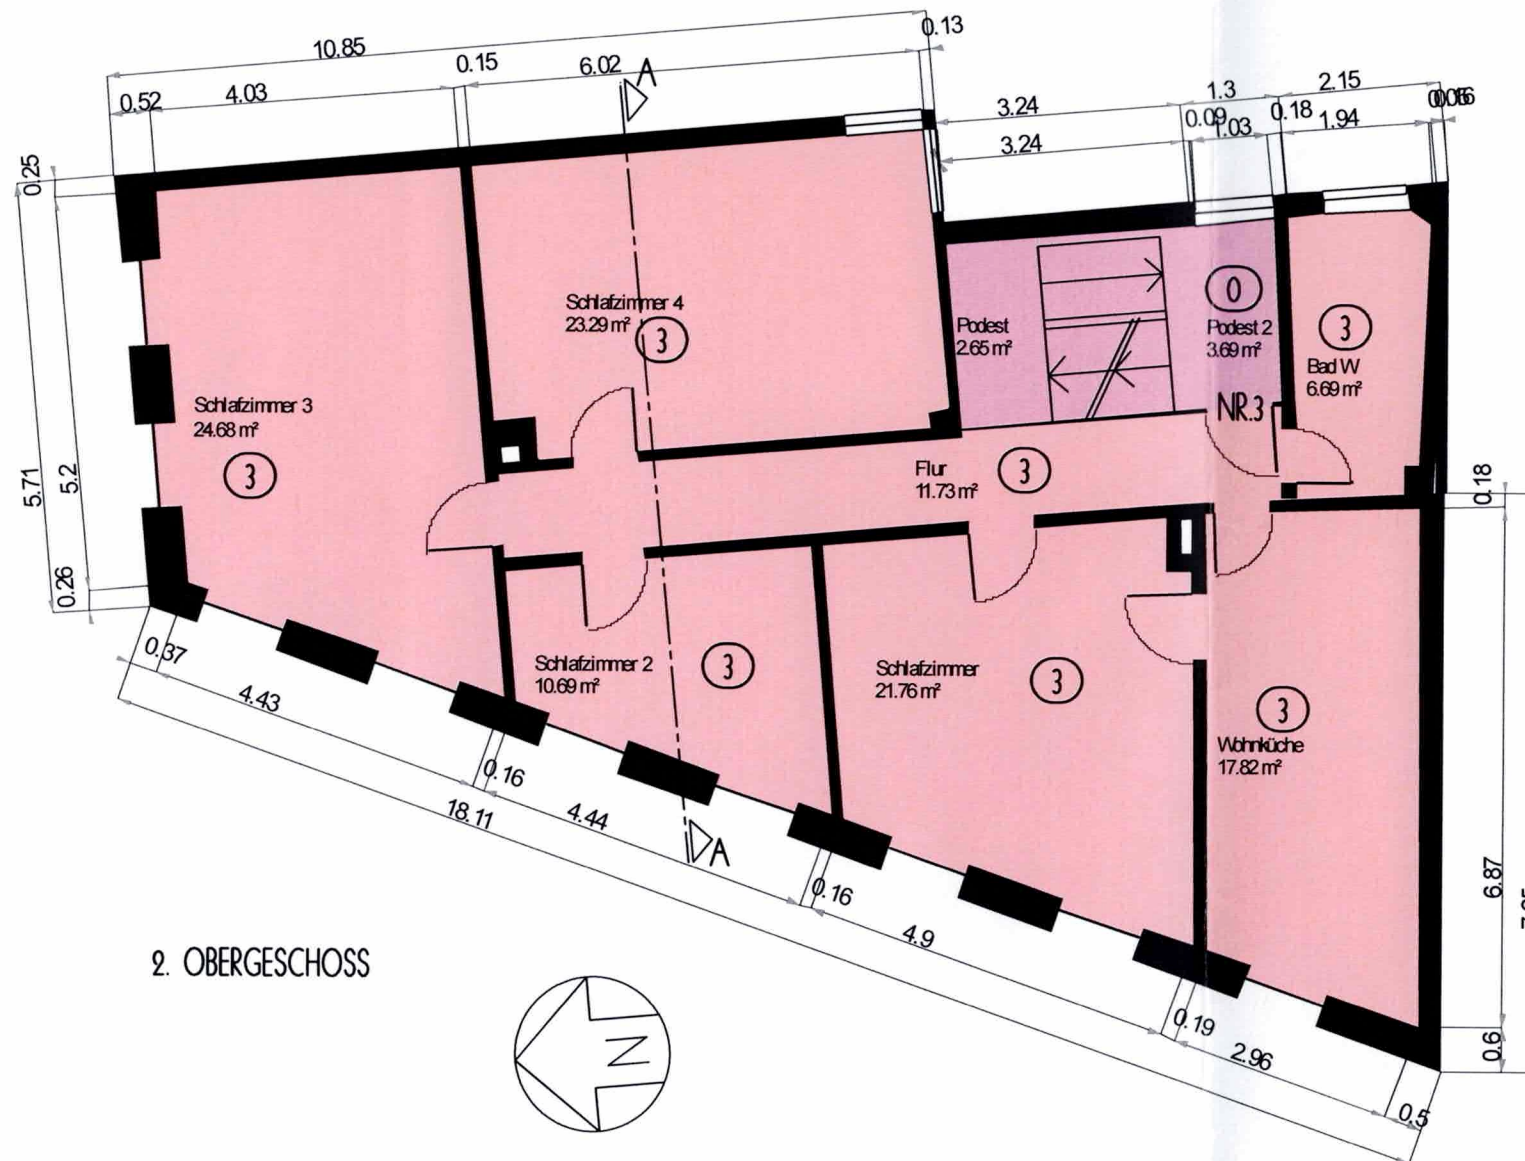

2. OBERGESCHOSS

**Bauaufsichtlich geprüft**

im Sinne des § 3 Abs. 3 und § 32 Abs. 1 WEG

Anlage zur Bescheinigung Az.: WEA0014/2025

Landau in der Pfalz den 4. November 2025

**Die Stadtverwaltung**

Untere Bauaufsichtsbehörde -

Im Auftrag:

*S. Zwirtz*  
(Zwirtz)



VENNINGEN, 11.09.2025  
DER ARCHITEKT:

*architektur@zoercher.de*  
Mühlstrasse 17 - 67482 Venningen  
Tel. 0 63 23/98 70 53-3 Fax. 98 70 53-5

DER BAUHERR:

*H. Kropf*

|   |                            |                 |
|---|----------------------------|-----------------|
| PROJEKT: ANWESEN<br>KRONSTRASSE 41, 76829 LANDAU   | DATUM: 04.09.25            | MASZSTAB: 1:100 |
| BAUHERR: B & K WOHNEN GMBH<br>RINGELSBURGSTRASSE 37<br>76833 FRANKWEILER                                                                             | BEZEICHUNG: 2.OBERGESCHOSS |                 |
| ARCHITEKTUR ZORCHER - MÜHLSTRASSE 17 - 67482 VENNINGEN<br>TEL. 06323/98 70 53 3 - FAX 98 70 53 5 - MOBIL 0176/32 88 71 12<br>architektur@zoercher.de |                            |                 |