



M 1:100

ANSICHT NORD

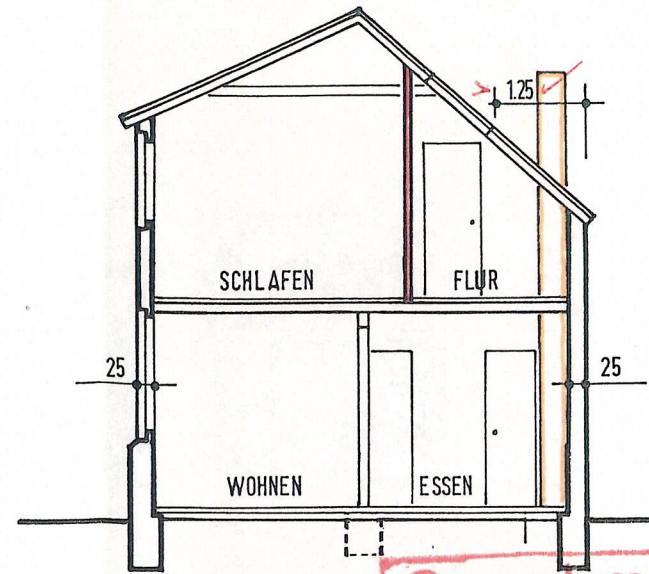


QUERSCHNITT

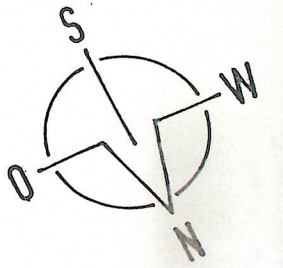


Genehmigt
 21. NOV 1991
 GRENZE
 Stadt Neckarsulm
 Baurechtsbehörde

GRUNDRISS DG

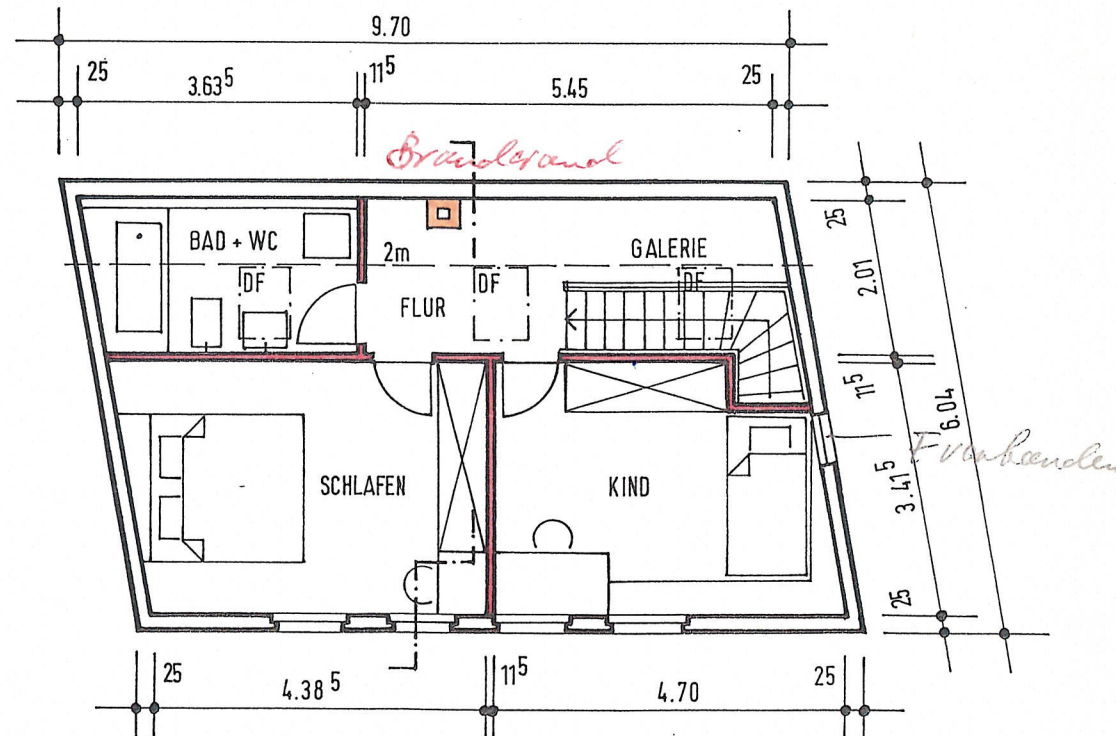

GRUNDRISS EG

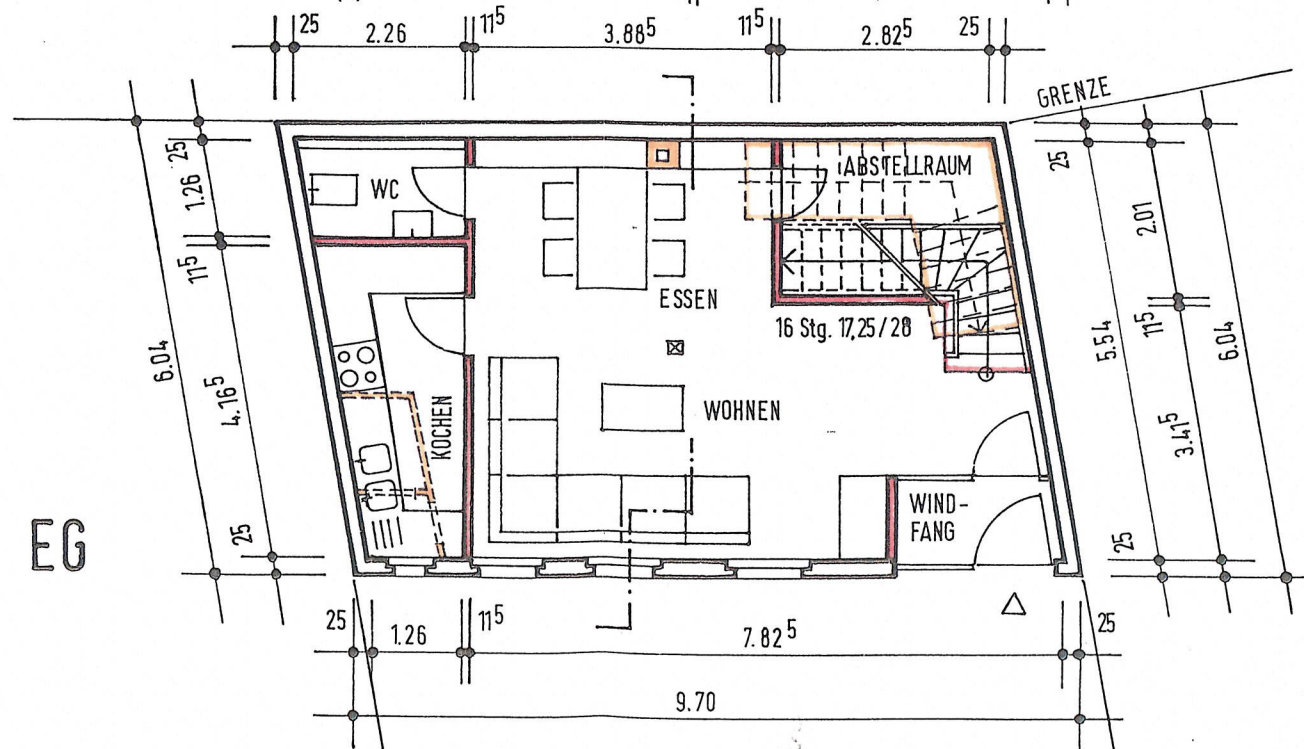

UMBAU/NUTZUNGSÄNDERUNG

WERKSTATT ZU WOHNUNG

FRIEDRICHSTRASSE 14 A

7107. NECKARSULM

Gefertigt, 25.06.1991

Anerkannt, 25.06.91

A.S. Tober

Astrid Sibylle Tober
 Dipl. Ing. Innenarch.
 Am Weissenhof 50
 7000 Stuttgart 1

Bauherr:

