


DHH rechts 13

Dusche im WC +
Trennwand Treppenhaus

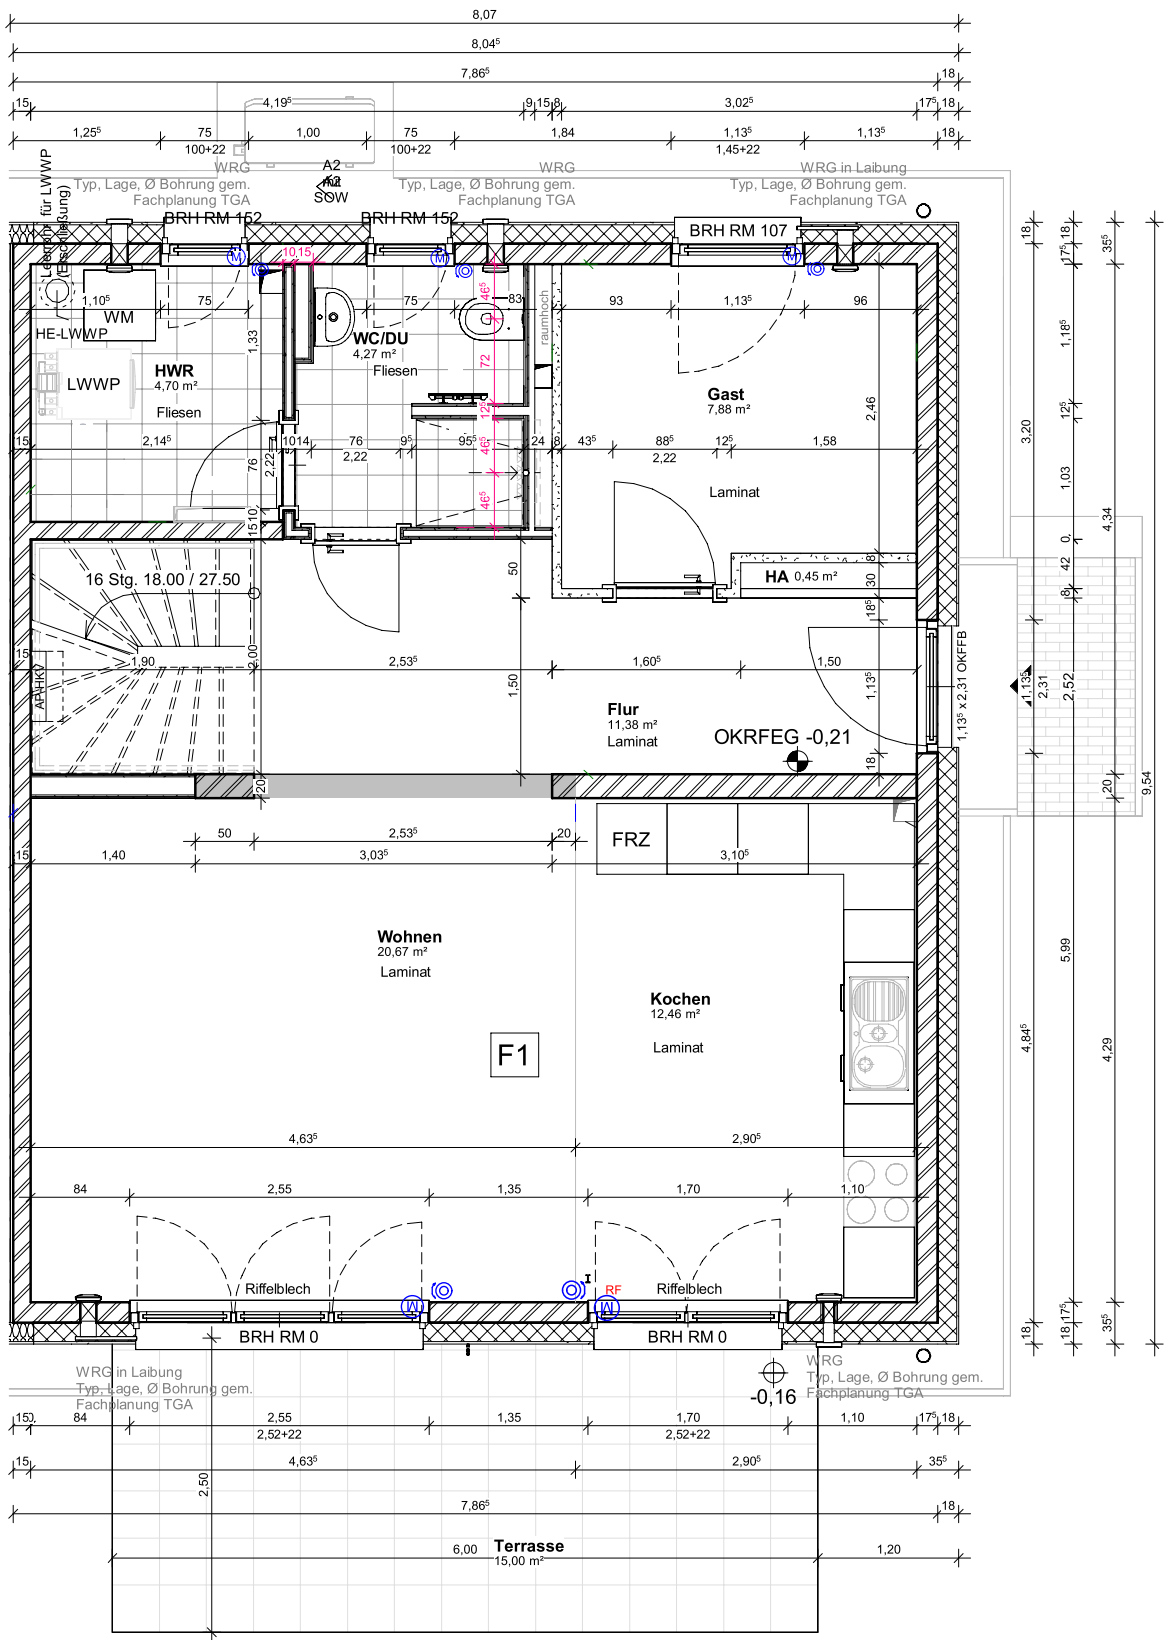

(M) Lage
 (O) Motor/Schalter

DHH rechts 13

