helmut burtscheidt
diplom ingenieur architekt

norisstrasse 49a
50224 frechen

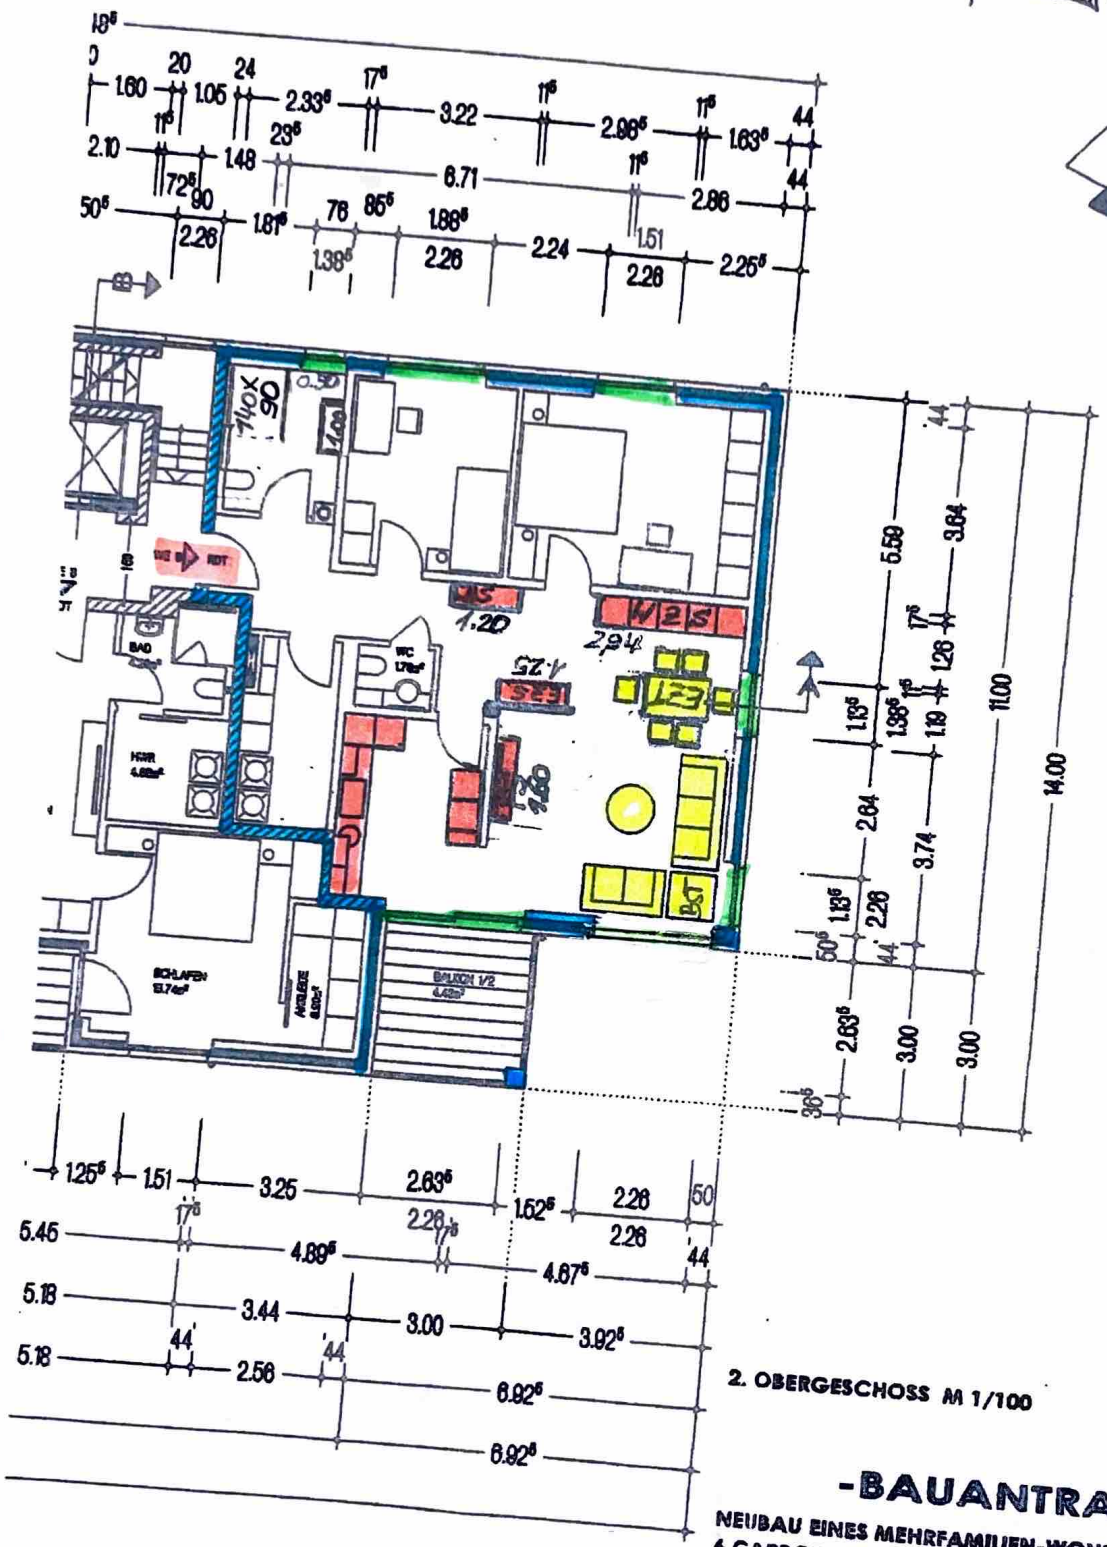

2. OBERGESCHOSS M 1/100

BLATT 00

-BAUANTRAG-

NEUBAU EINES MEHRFAMILIEN-WOHNHAUSES MIT 9 WE
6 CARPORTS UND 3 PKW-GARAGEN

ZWISCHEN DEN LINDCHEN PLANSTRASSE E
50181 BEDBURG

M N R IMMO GMBH
PÜMER STRASSE 1

50181 BEDBURG

BEDBURG, DEN _____

F 30-B

F 90-AB

H/B = 420.0 / 594.0 (0.25m²)