
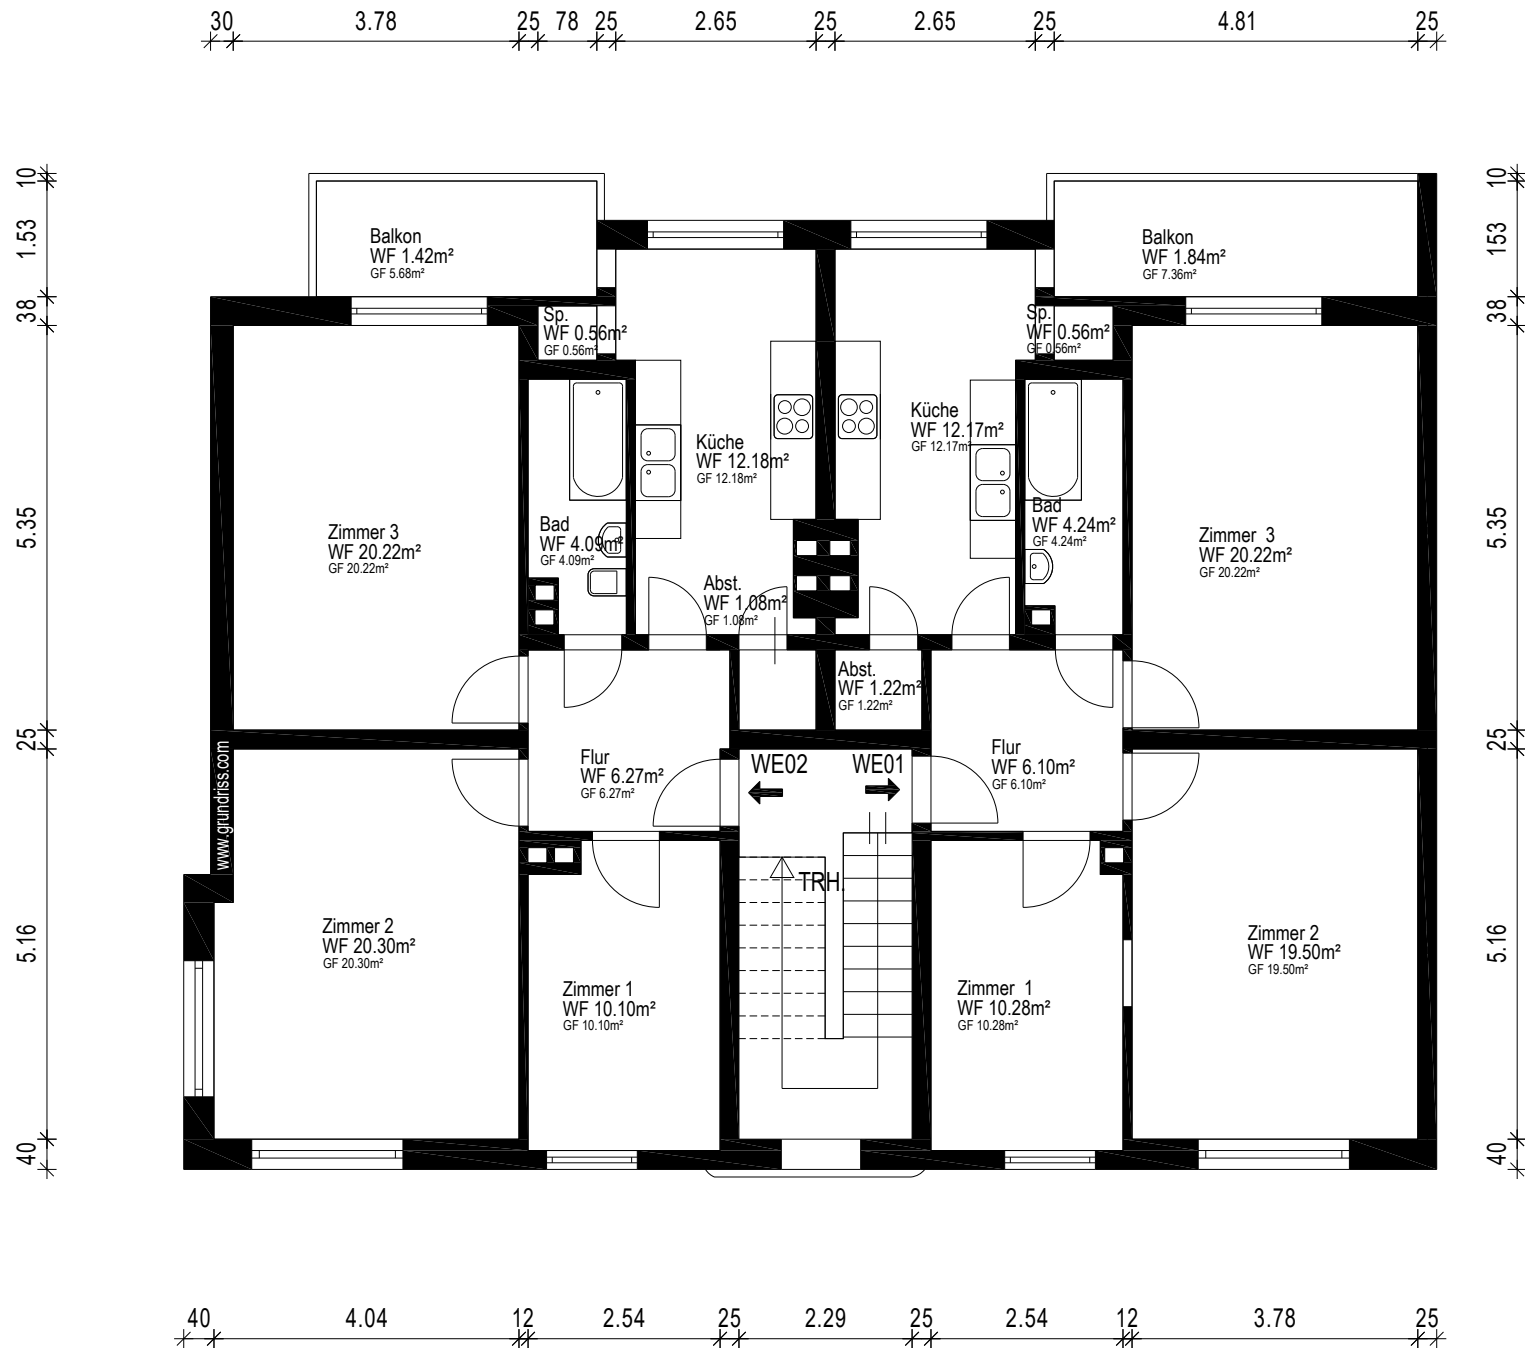


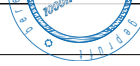

Gebäude MFH		
Ort/Straße 45131 Essen, Wittenbergstr. 58		
Planinhalt Erdgeschoss		
Maßstab 1:100	Datum 19.02.2026	
Objekt-Nr.	Plan-Nr. 1	 grundriss.com Ein Service der 1000hands AG Aufmaß - CAD-Service - Flächen