


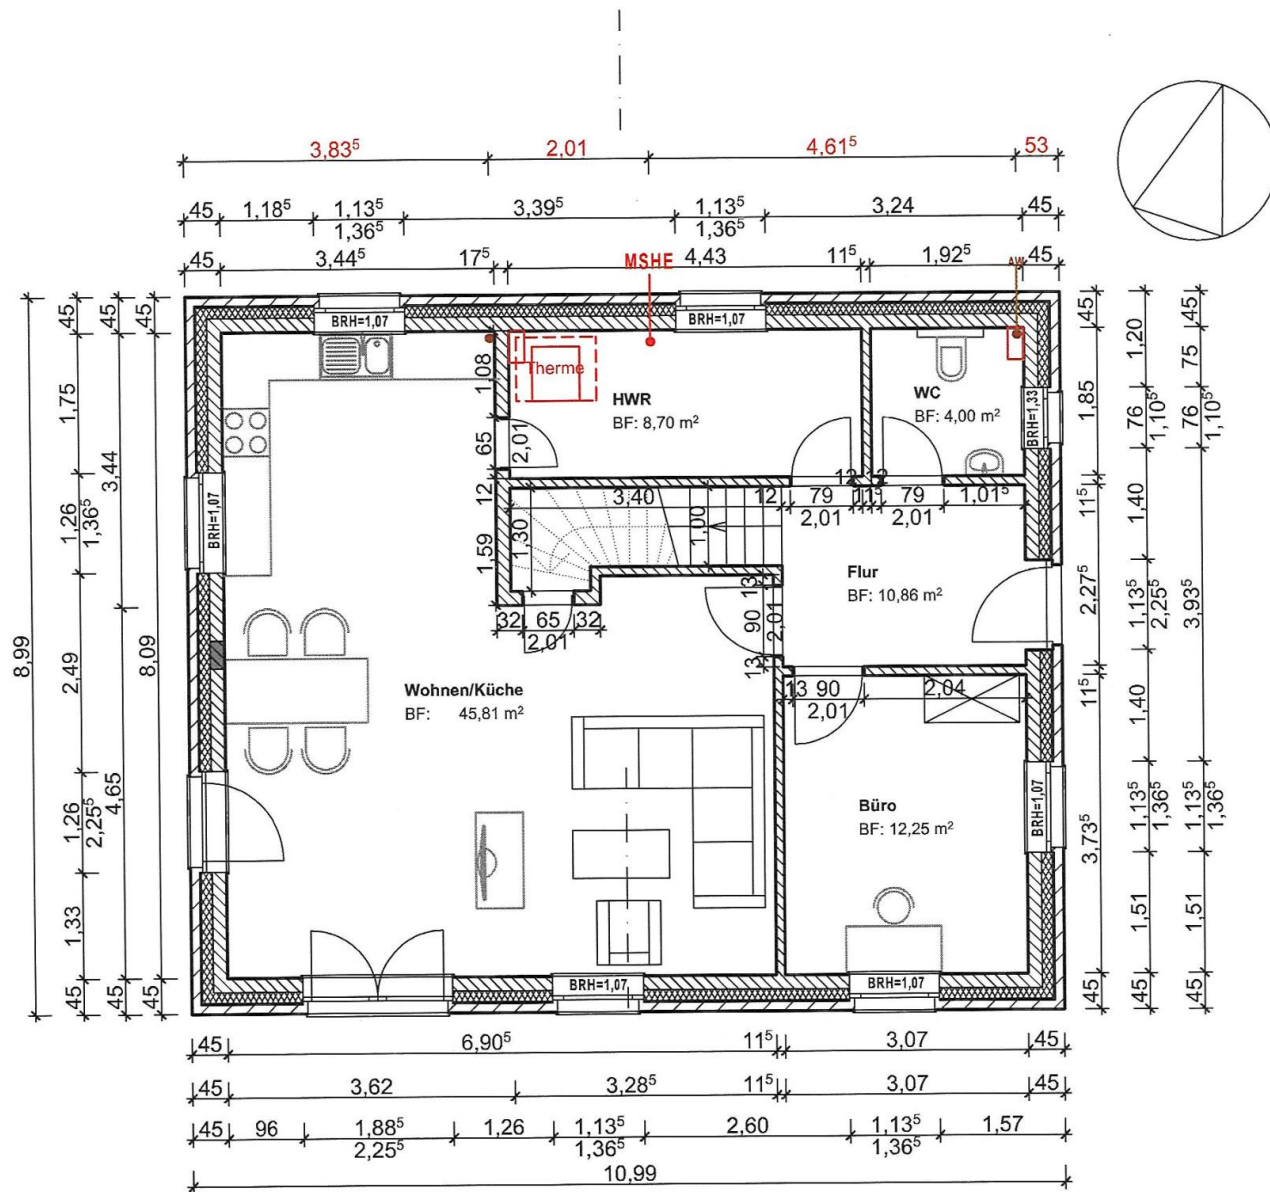


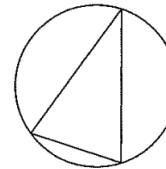


**Ausführungsplanung  
Erdgeschoss Grundriss**

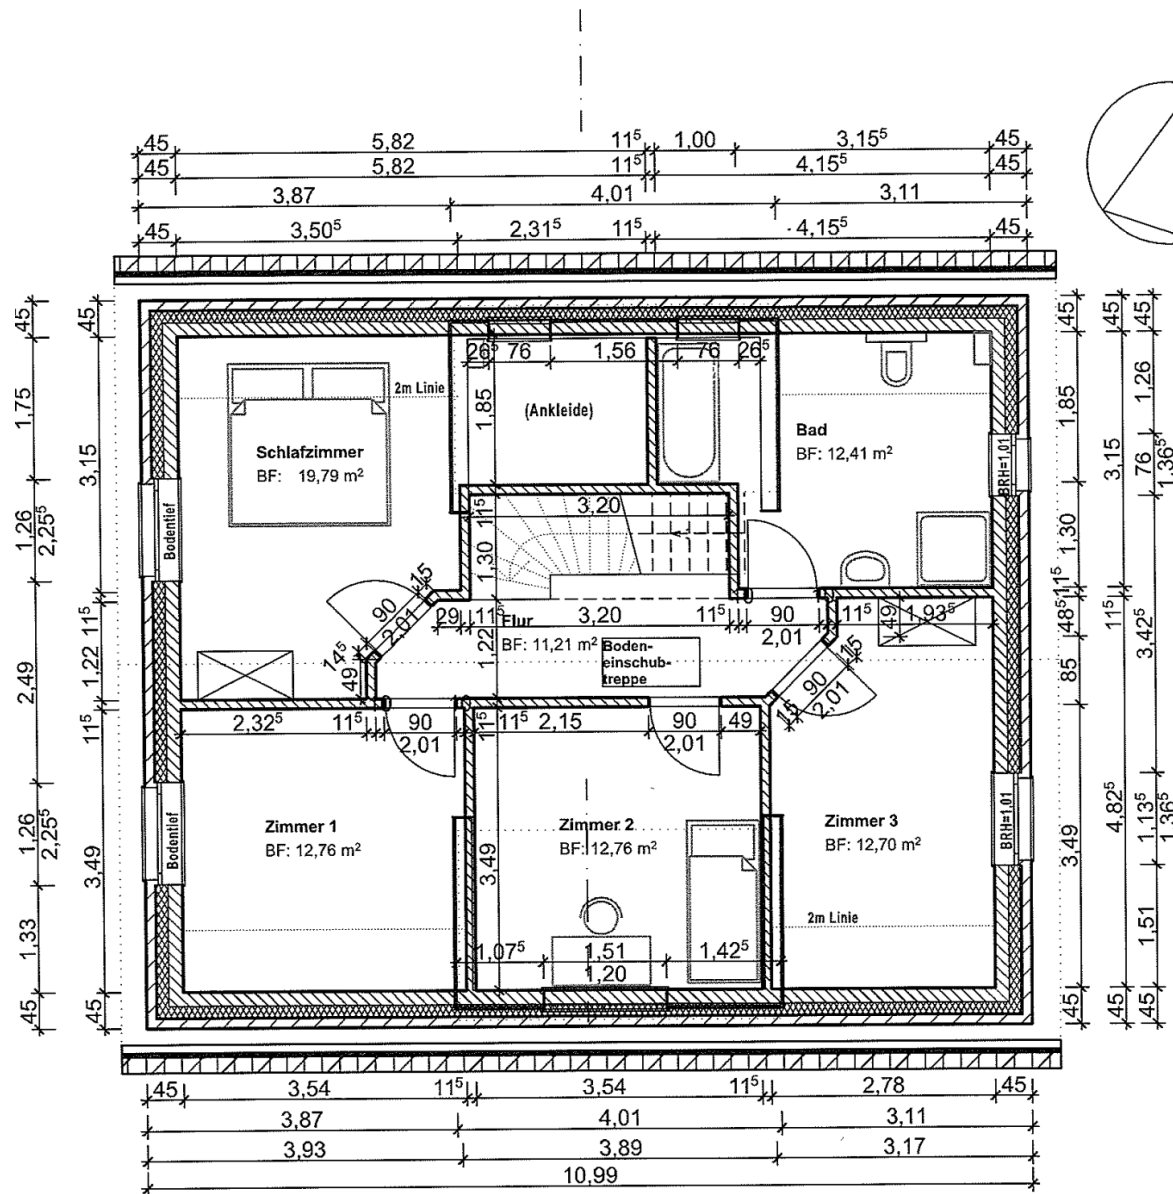

Ausführungsplanung  
Dachgeschoss Grundriss

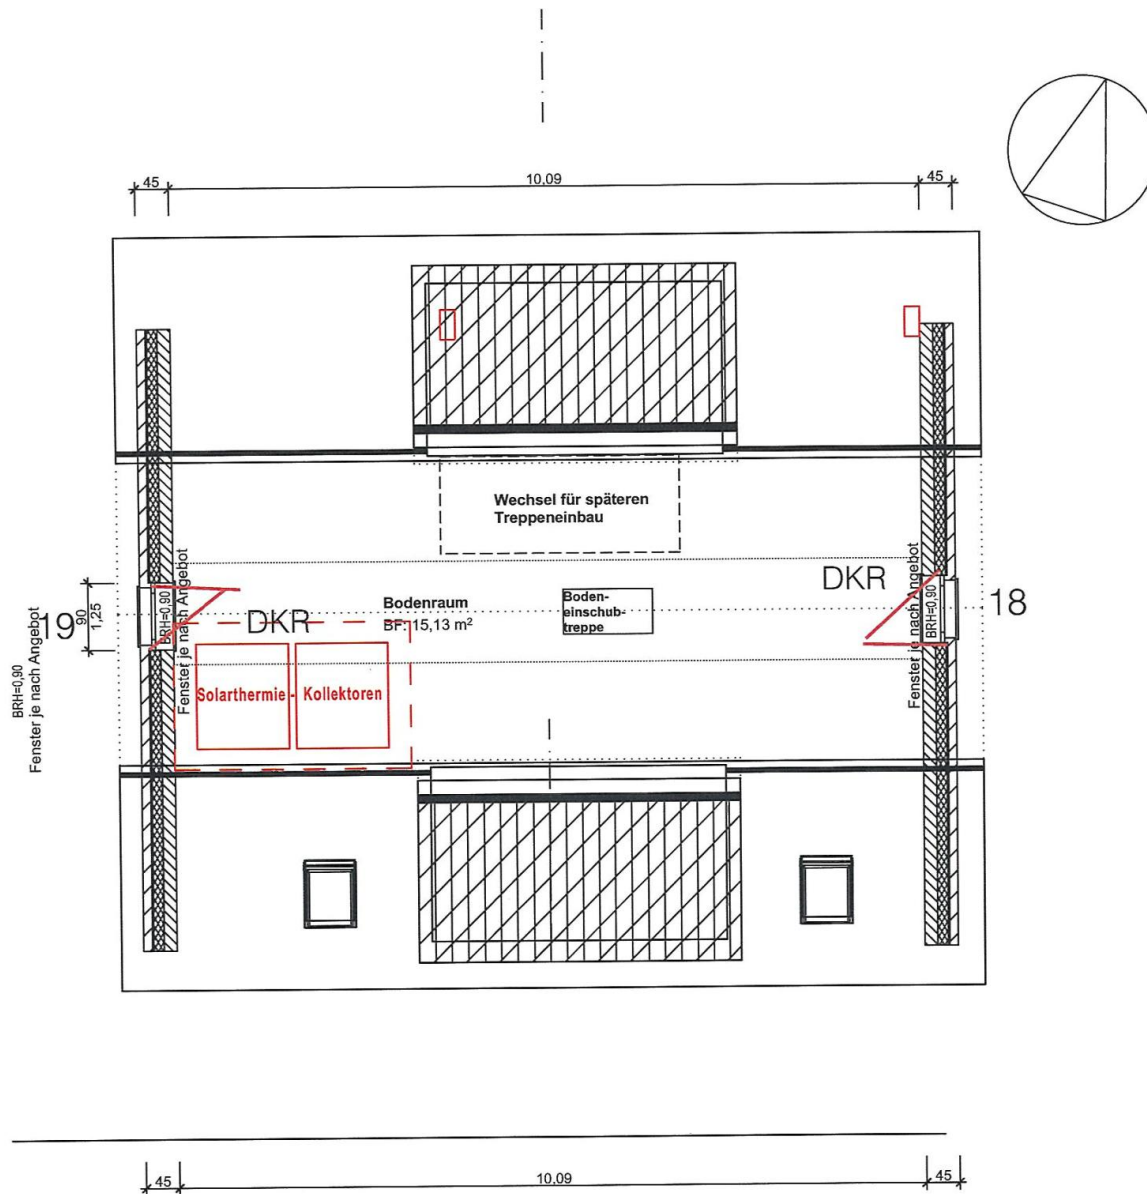

**Ausführungsplanung  
Spitzboden Grundriss**

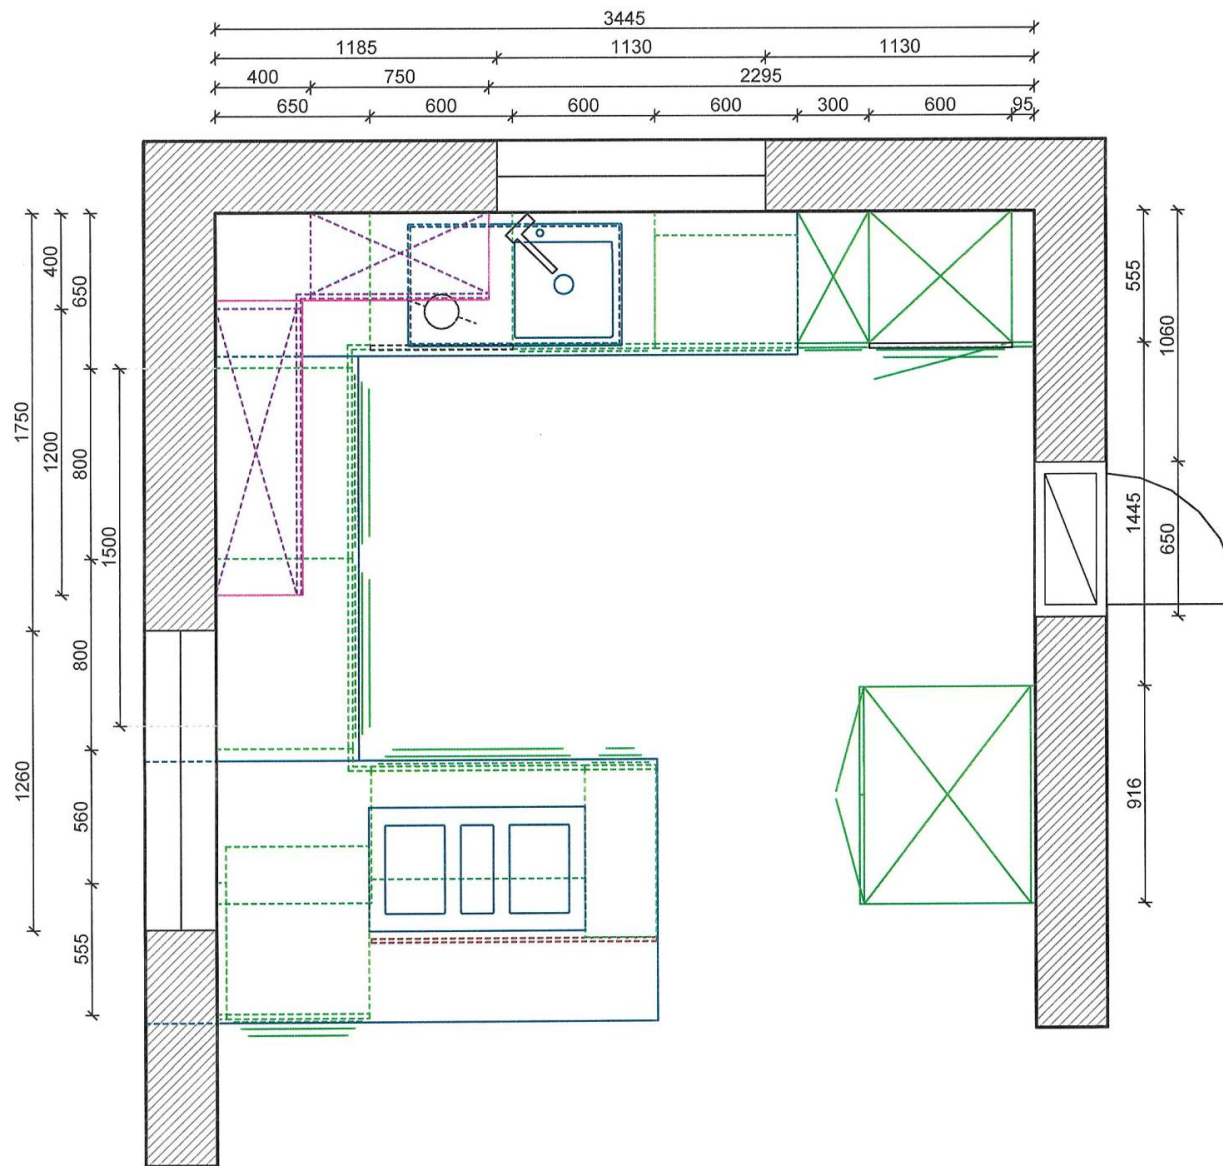

Küche