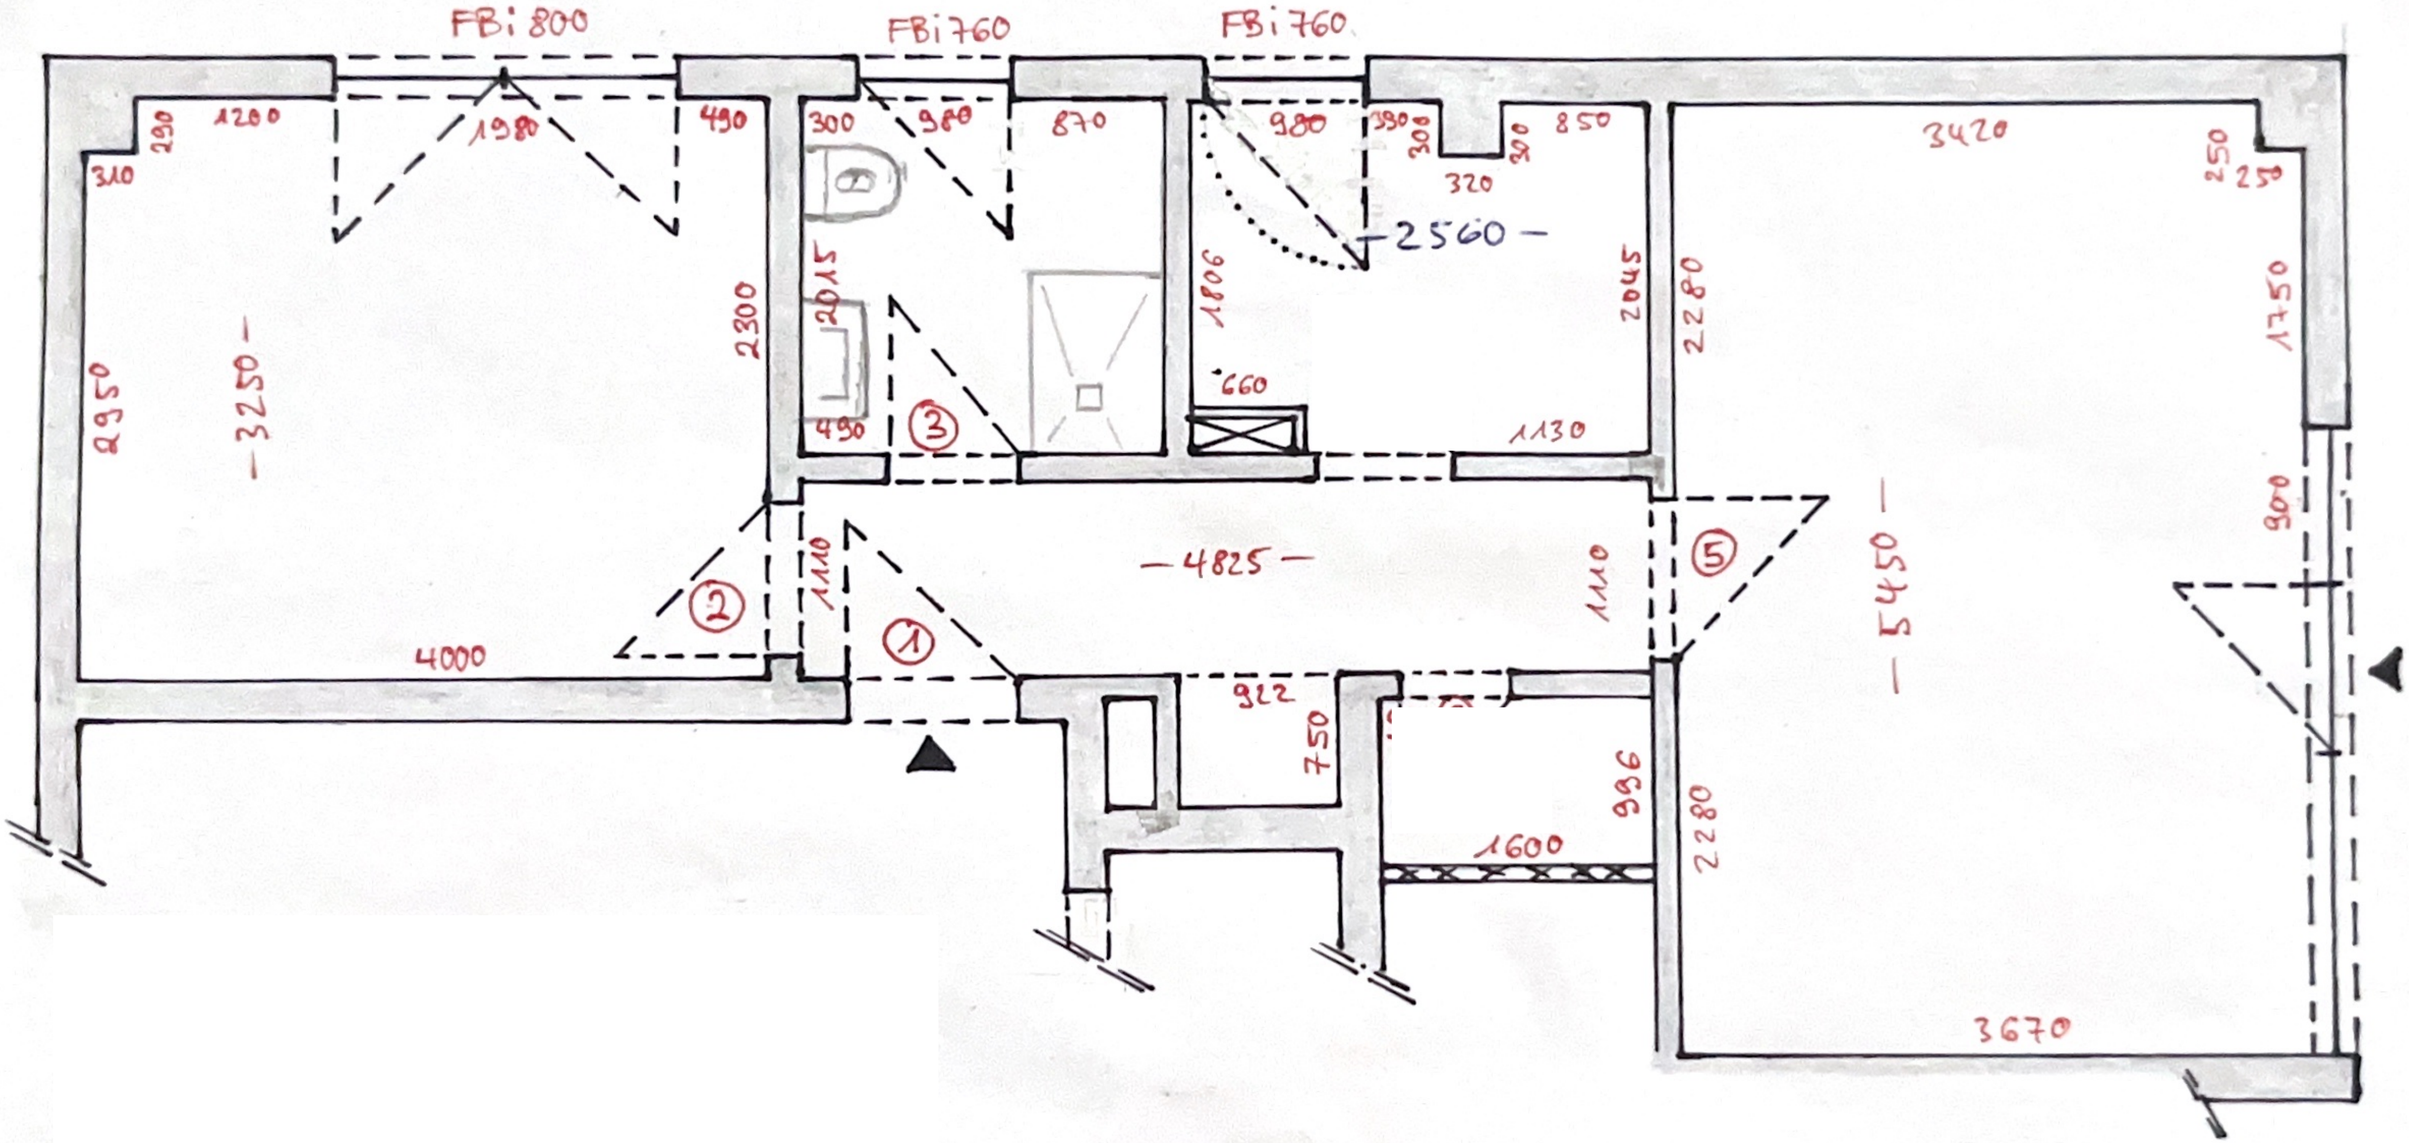
FBi 800
FBi 760
FBi 760
1200
290
310
1980
490
300
980
870
980
330
300
320
850
3420
250
250
2560
2015
2300
1806
2045
2280
1750
2950
3250
660
490
1130
900
4825
1110
1110
5450
4000
922
750
936
1600
2280
3670
1
2
3
5

1:50