


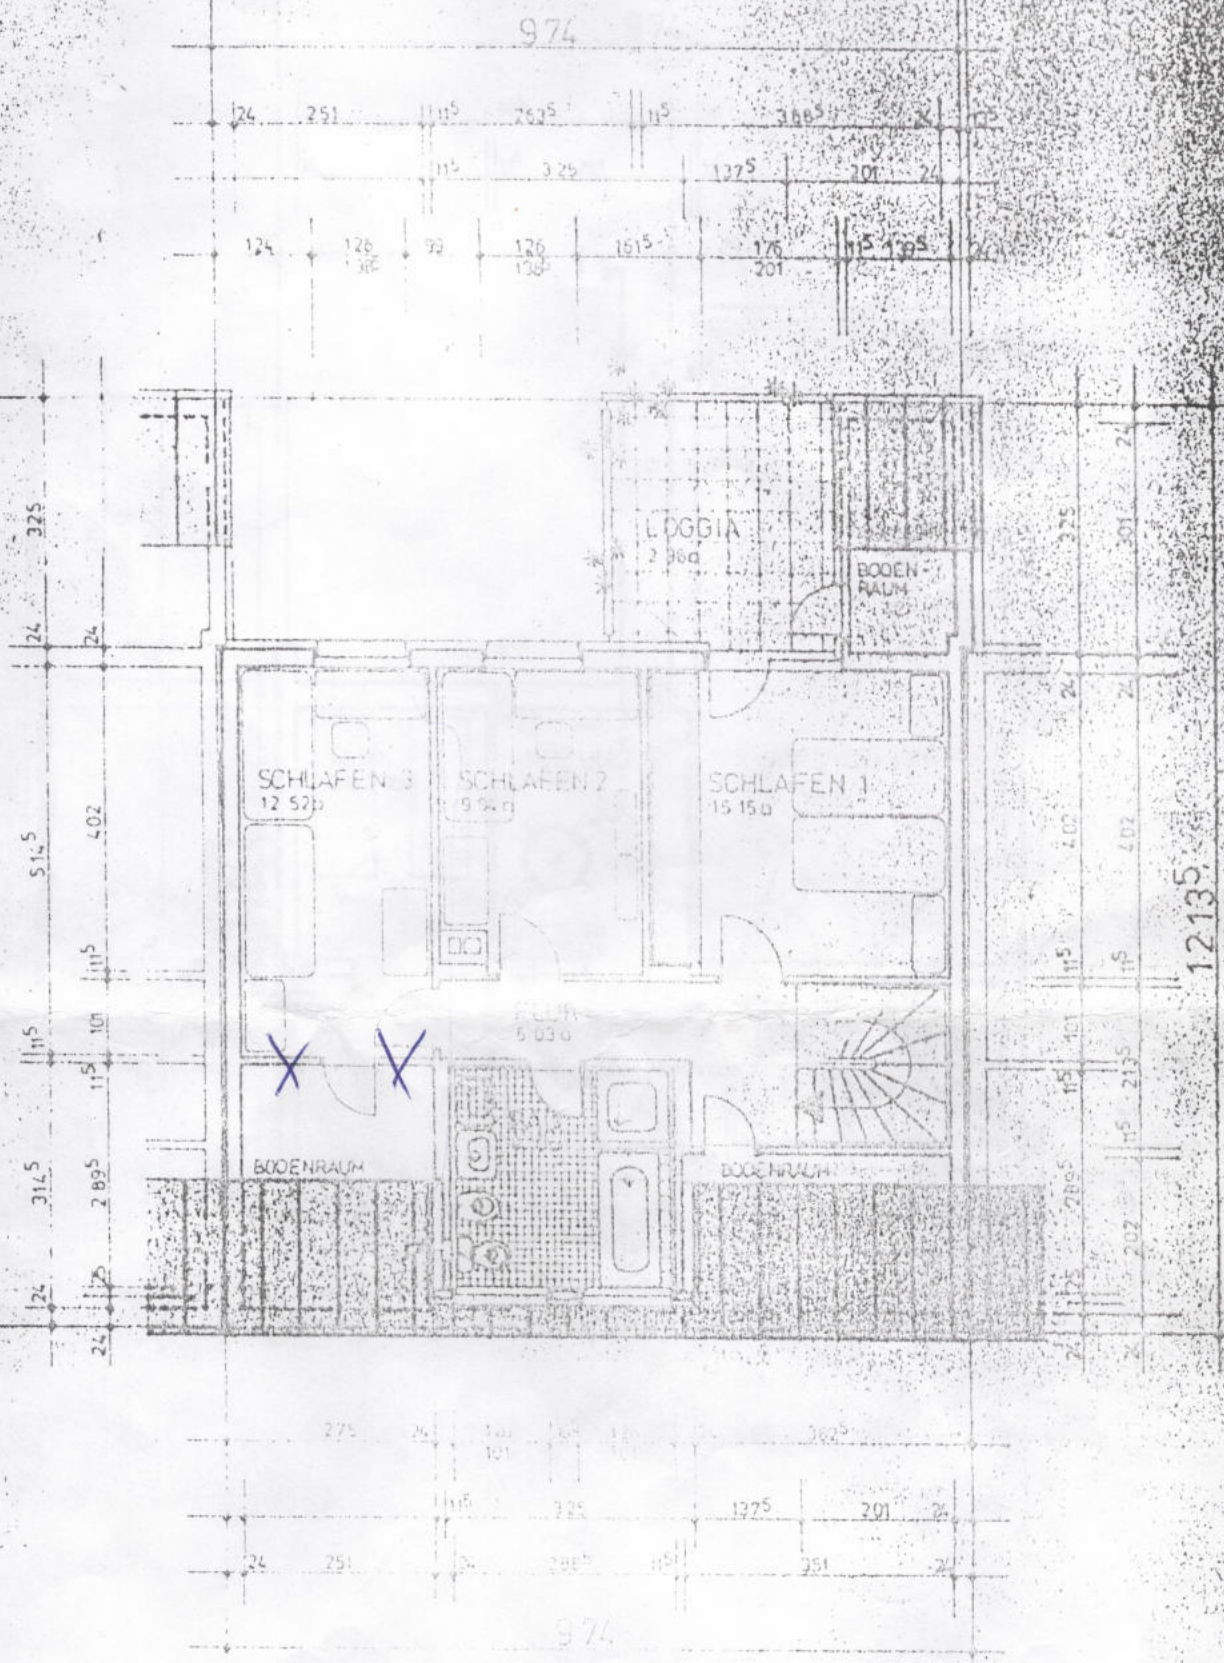

DACHGESCHOSS

2.2.2