


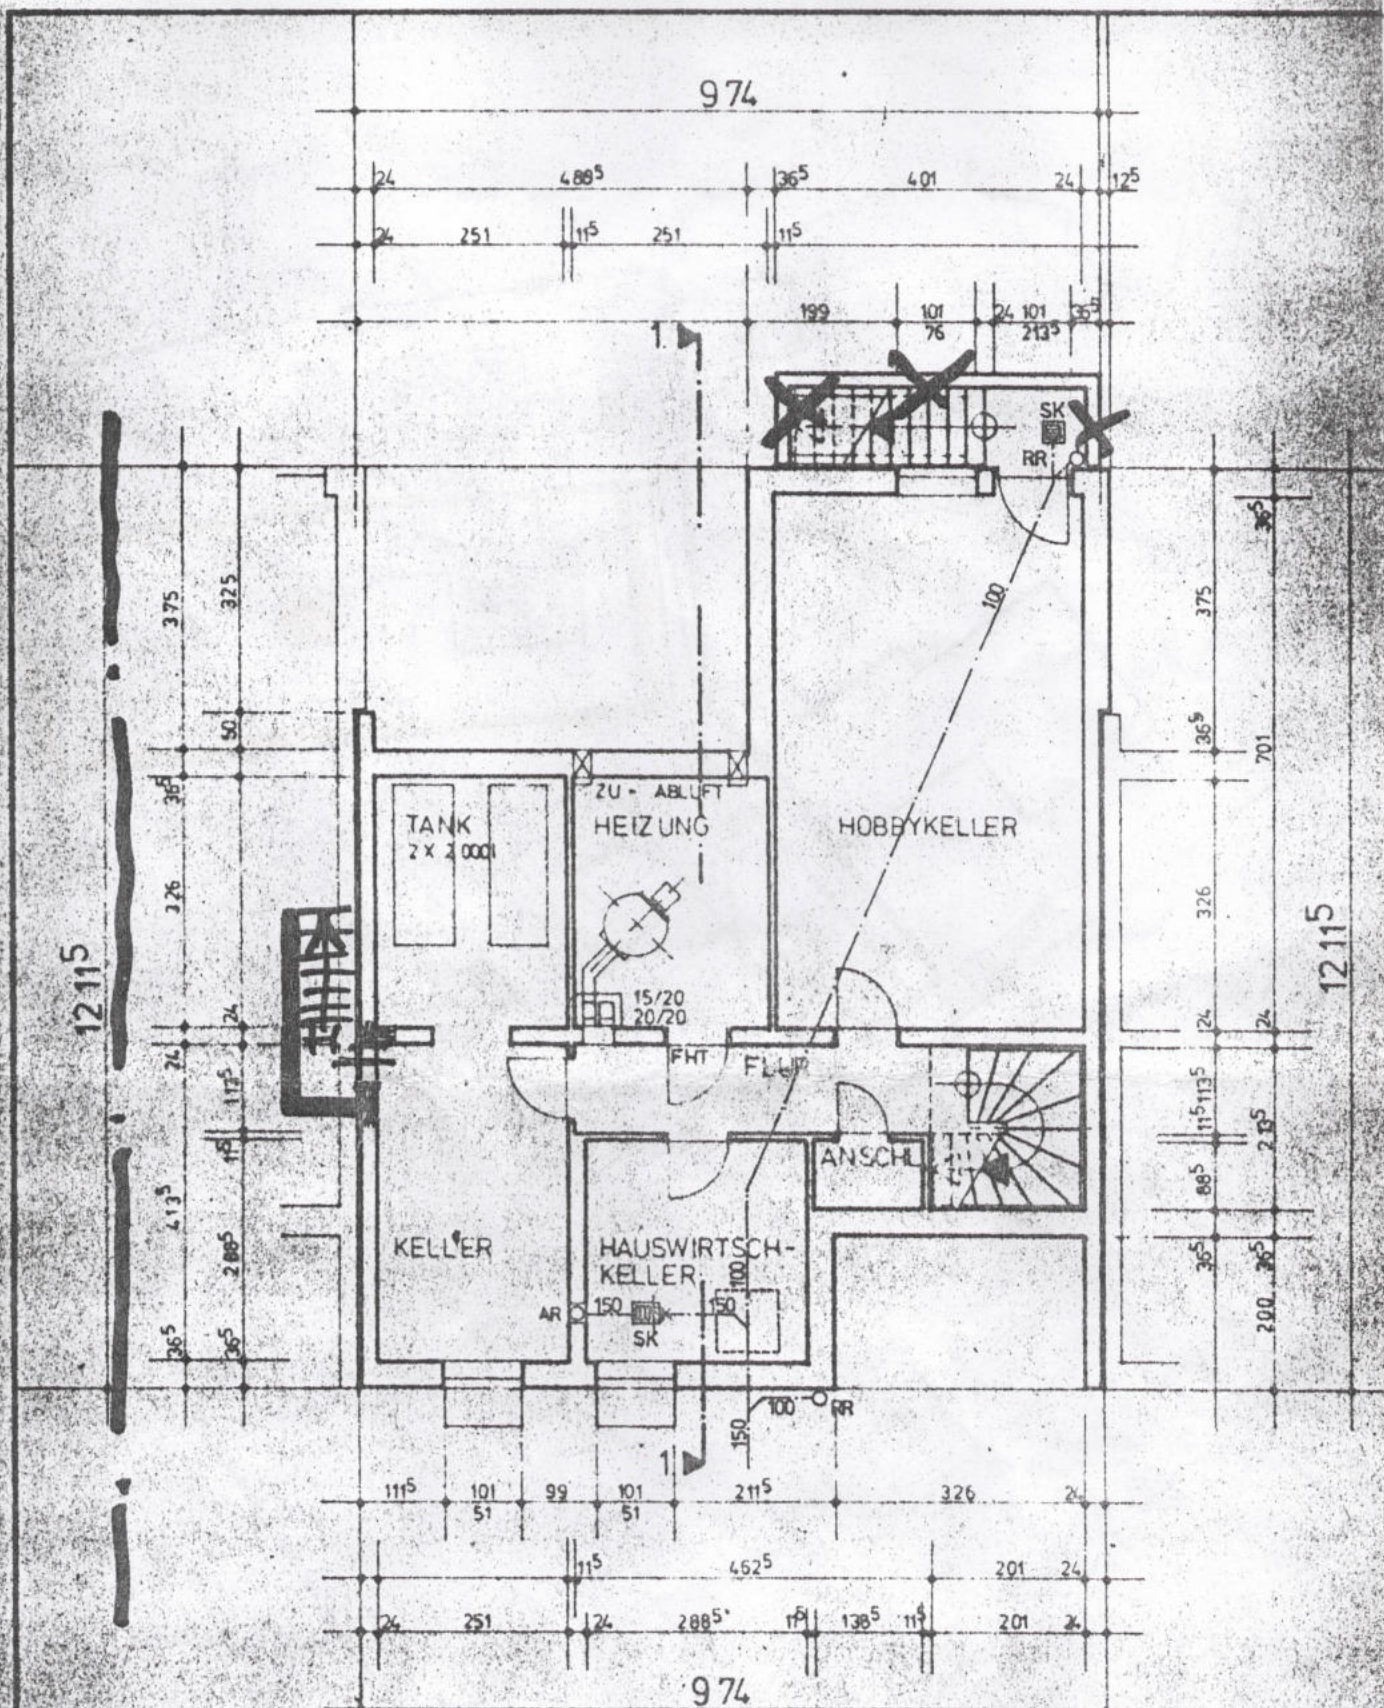

KELLERGECHOSS