


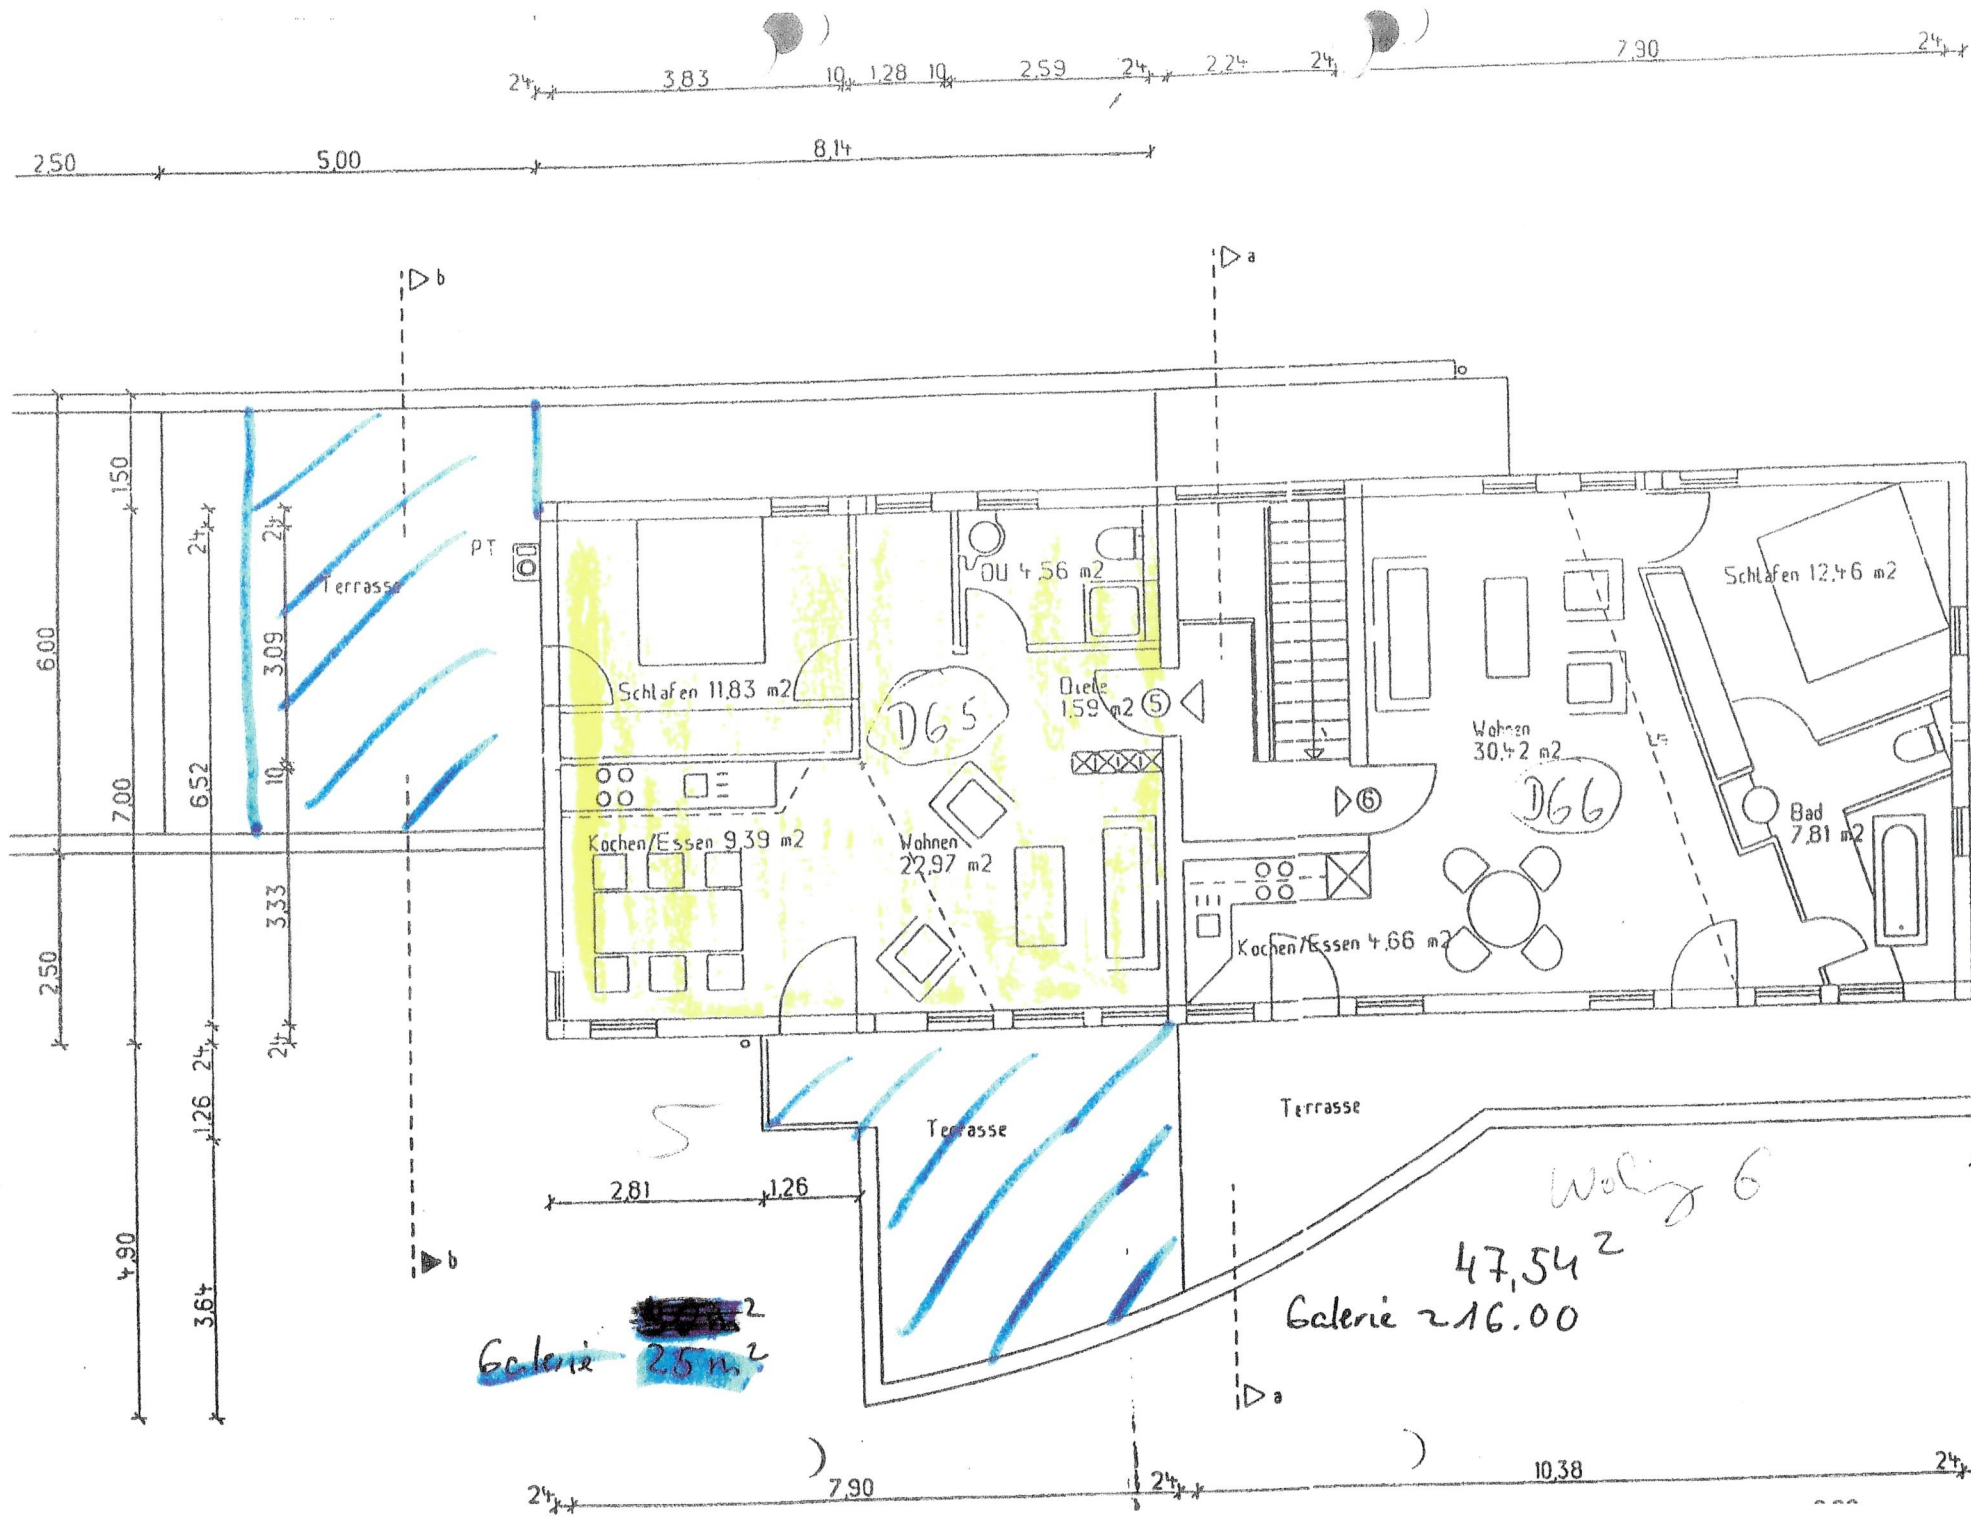

Nachtrag
der
Bauherrn
Seufert,
AZ 941
Ihr Schr

OG II 1,