


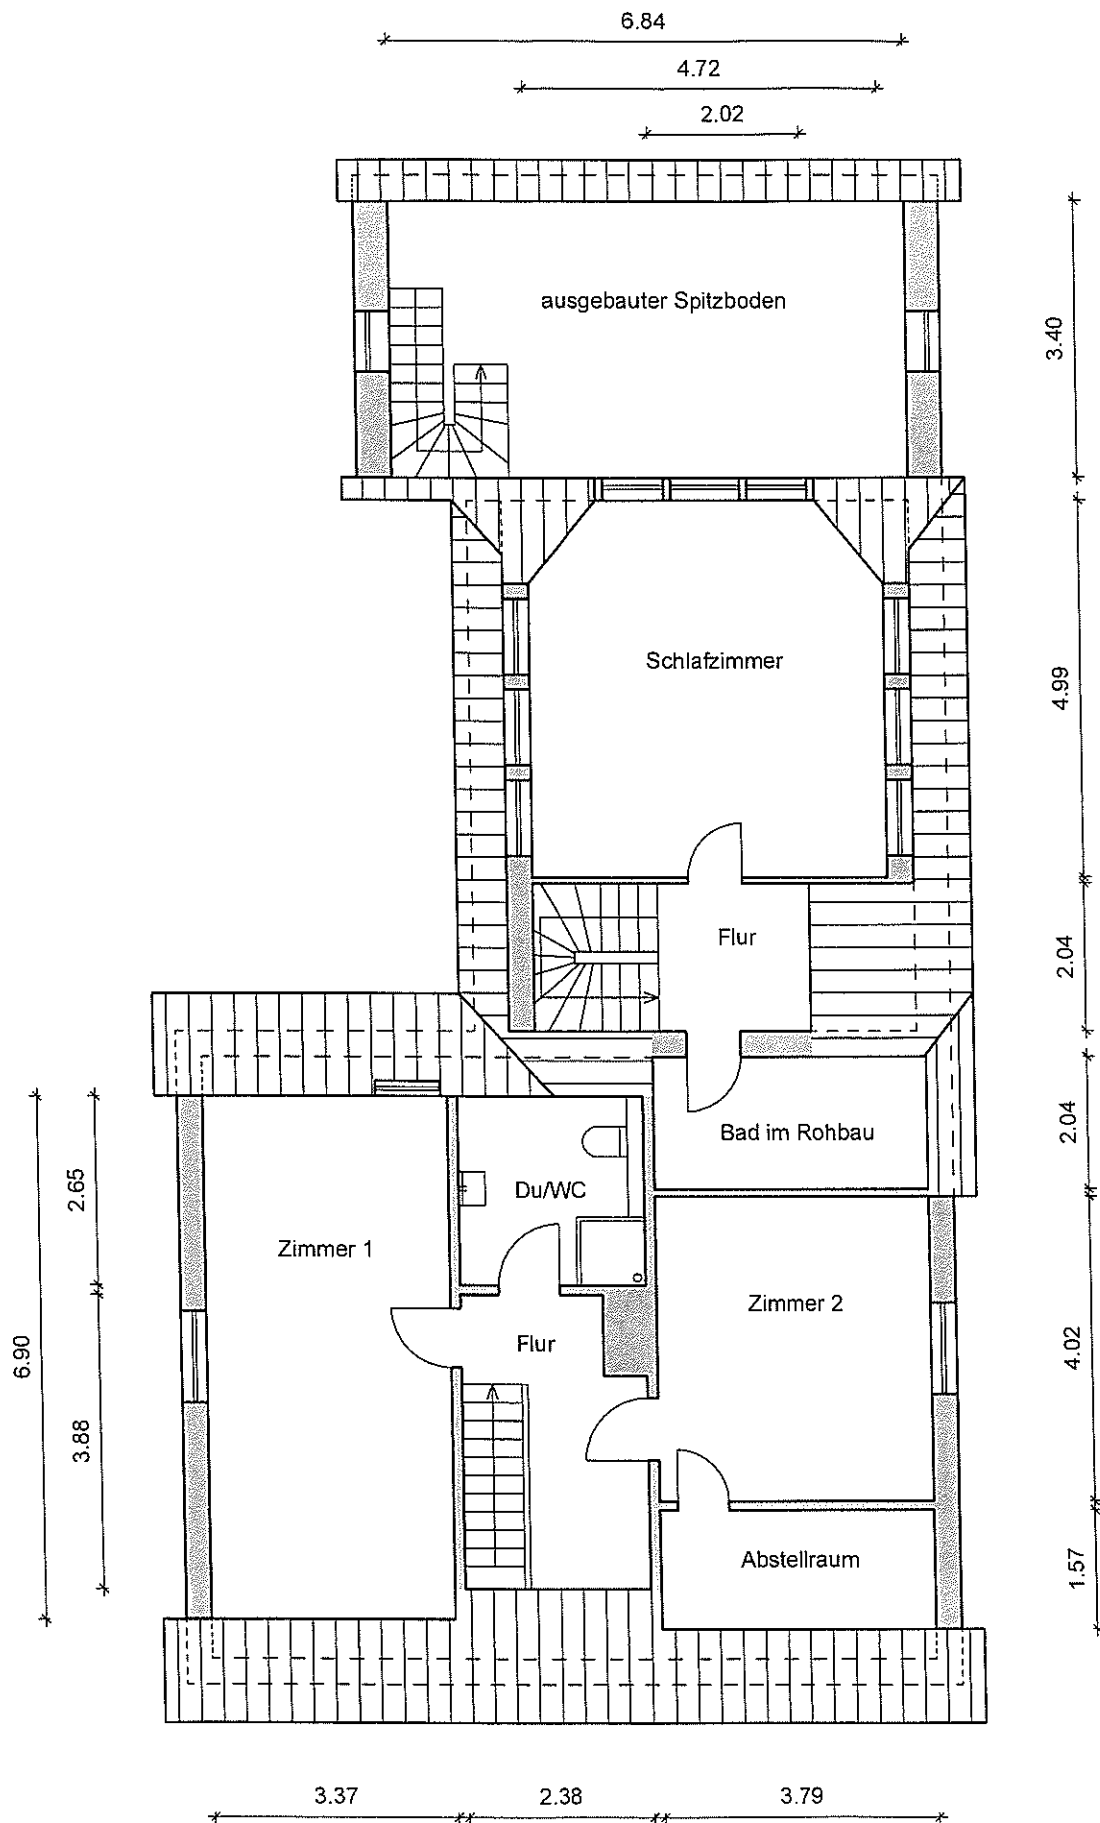

CAD-Büro Sabine Brandt

Kleverkoppel 7 in 23701 Eutin
 Mobil: 0173-2057949
 sb@plan-brandt.de
 www.plan-brandt.de

Dachgeschoss

© Örtliches Aufmaß: 04.06.2026

