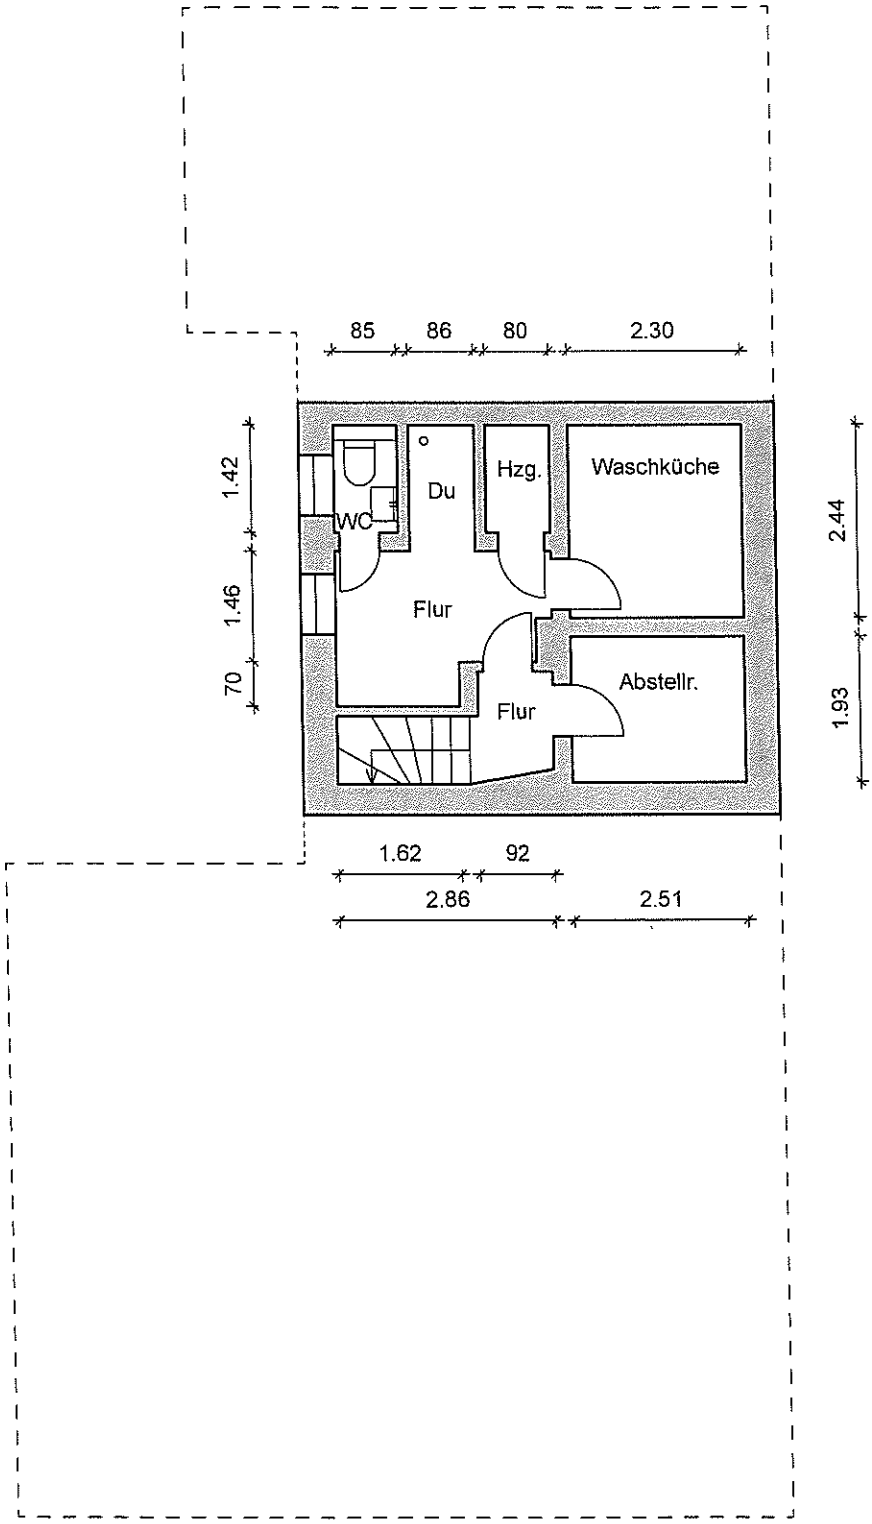

CAD-Büro Sabine Brandt

Kleverkoppel 7 in 23701 Eutin
Mobil: 0173-2057949
sb@plan-brandt.de
www.plan-brandt.de

Kellergeschoss

© Örtliches Aufmaß: 04.06.2026

CAD-Büro Sabine Brandt