



Dachgeschoß

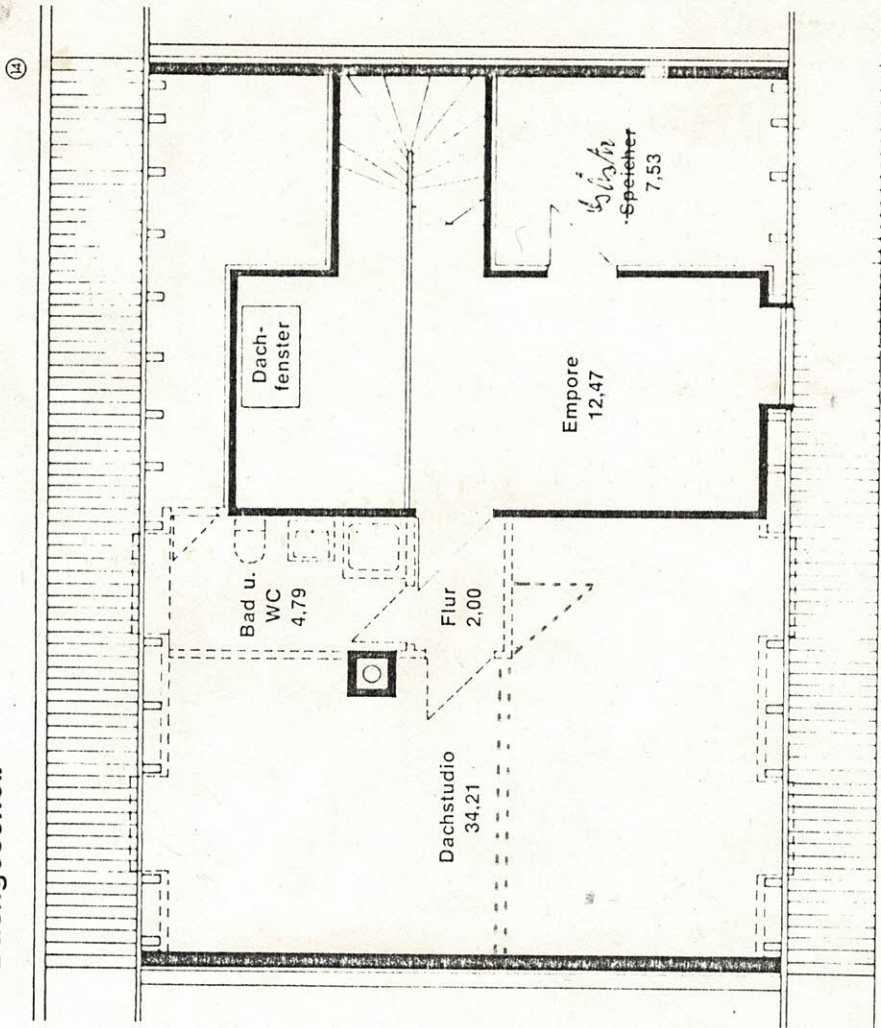

Die gestrichelten Linien sind unser Ausbau-Vorschlag.

Erdgeschoß

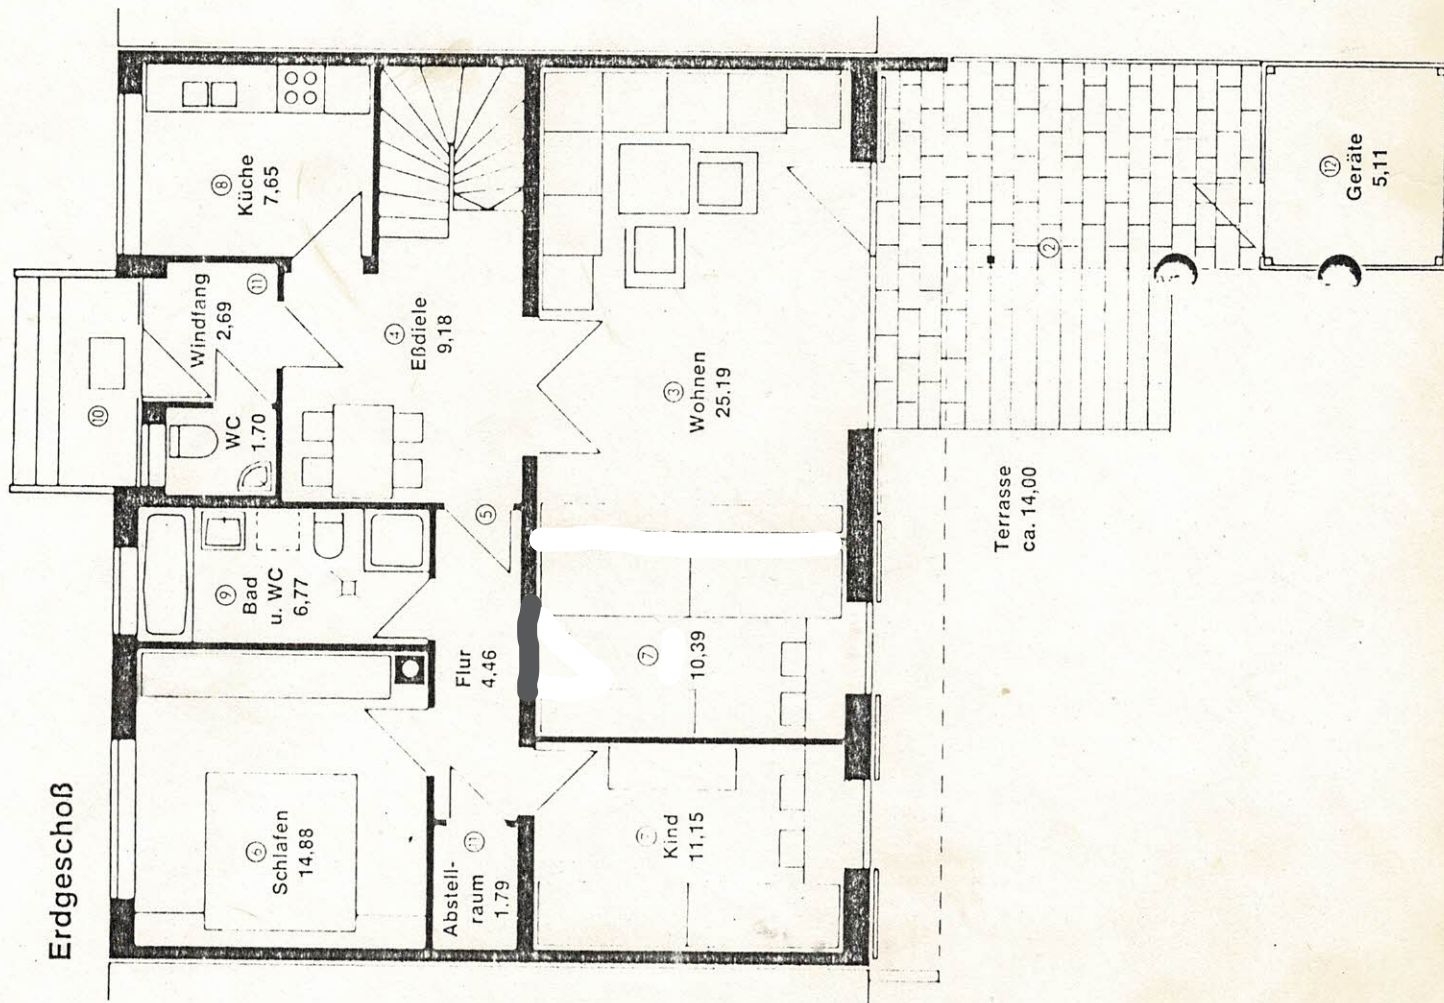

Vor. 2.1e

Wohnfläche
(gem. II. BVO)

① Ein attraktiver Bungalow mit komfortablen Besonderheiten: Dem überdachten Terrassenbereich, der einen