


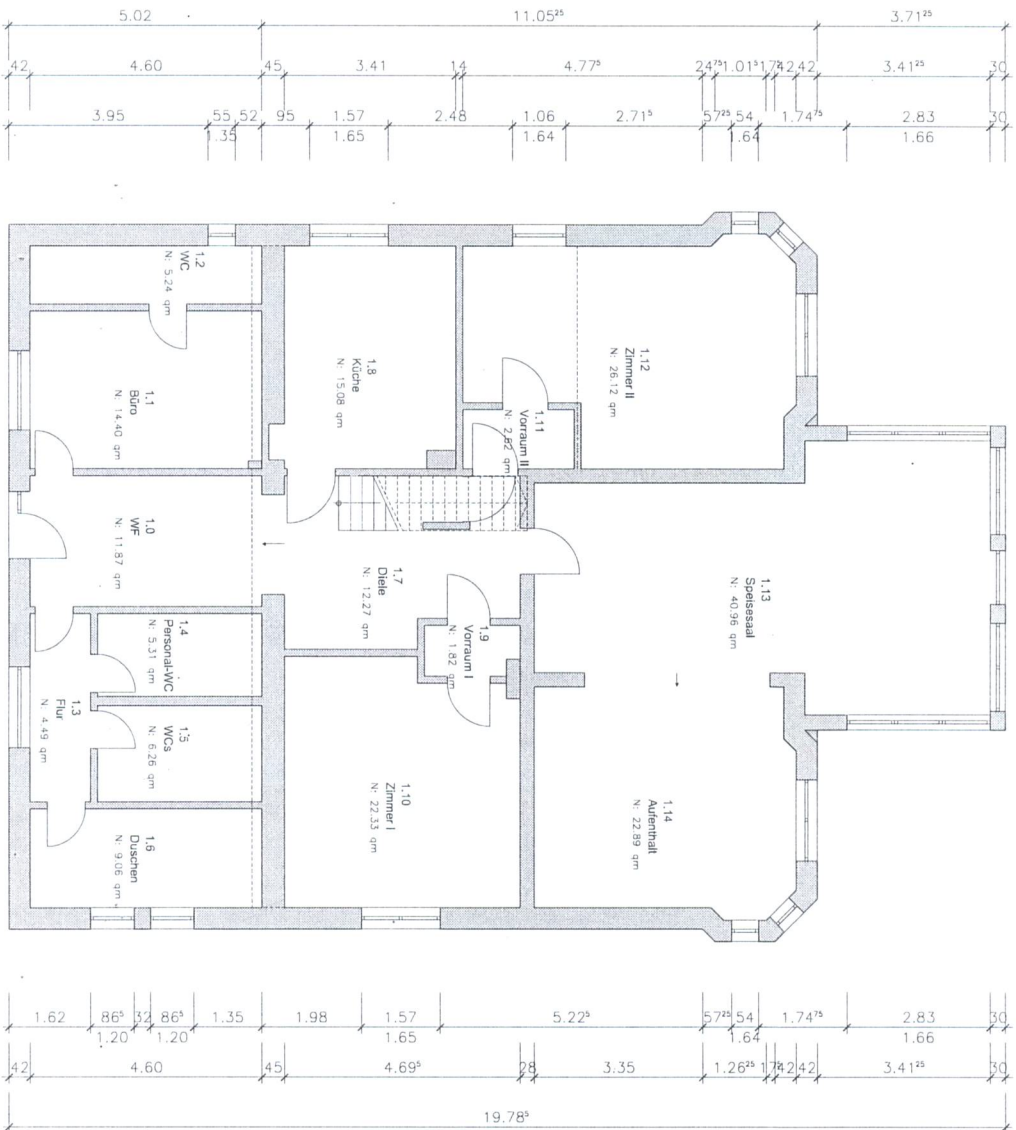

RÄUMLIG				
Raumnummer	Raumname	Beschreibung	Fläche & Umfang	
			Grundfläche	Ansonsten Fläche
1.0	WF	Antbau	14,26 m²	N: 11,87 qm
1.1	Büro	Antbau	15,48 m²	N: 14,40 qm
1.10	Zimmer I		19,40 m²	N: 22,33 qm
1.11	Vorraum II		6,60 m²	N: 2,62 qm
1.12	Zimmer II		21,96 m²	N: 26,12 qm
1.2	WC	Antbau	11,48 m²	N: 5,24 qm
1.3	Flur	Antbau	9,88 m²	N: 4,49 qm
1.5	WCs	Antbau	10,36 m²	N: 6,26 qm
1.6	Duschen	Antbau	13,14 m²	N: 9,06 qm
1.7	Diele		18,39 m²	N: 12,27 qm
1.8	Küche		16,28 m²	N: 15,08 qm
1.9	Vorraum I		5,92 m²	N: 1,82 qm
			200,73 qm	N: 200,73 qm

Bestandsaufnahme eines Pensionsgebäudes

Zylinderberg 8, 17209 Zislou

Blatt-Nr.: 2

Erdgeschoss

Maßstab: 1:100

Guido Schulerberg, Innsbrucker Straße 1, 45659 Recklinghausen

erstellt durch:

MA
W. Schulerberg
Architekt, Oliver Rodin
Bautechnischer Ingenieur
Zylinderberg 8, 17209 Zislou

Otto-Innre-Straße 2
17192 Waren (Mürit)

Tel.: 0 39 91 / 63 22 63
Fax: 0 39 91 / 63 22 60
Funkt: 0 171 / 69 71 65 6
E-Mail: ing.rodin@comline.de

Die Unterlagen sind nur zu Kalkulationszwecken zu verwenden. Keine Genehmigungs- oder Ausführungsplanung!
Die Weitergabe oder Weiterverwendung durch Dritte ohne Einwilligung des Urhebers ist ausdrücklich untersagt!