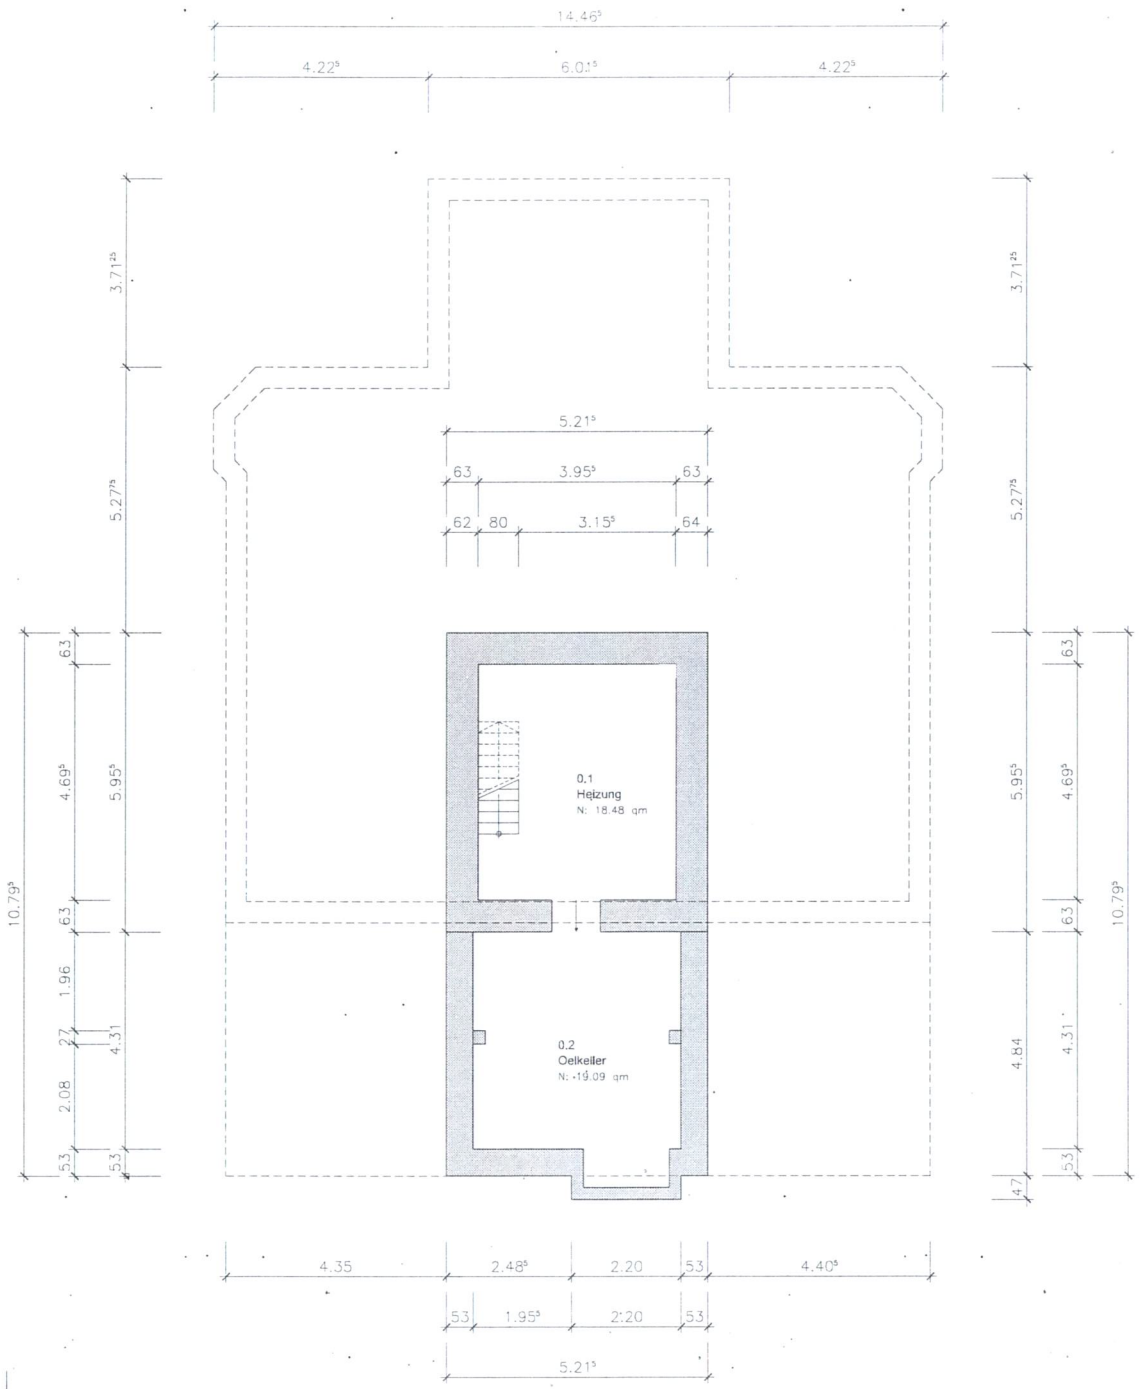

N

RÄUME						
Flächennummer	Allgemein		Fläche & Umfang			
	Name	Beschreibung	Umfang	Grundfläche	Berechnungsregel	Anrechenbare Fläche
0.1	Heizung		17.30 m	18.48 qm		N: 18.48 qm
0.2	Oelkeller	Anbau	19.41 m	19.09 qm		N: 19.09 qm
				37.56 qm		N: 37.56 qm

Die Unterlagen sind nur zu Kalkulationszwecken zu verwenden. Keine Genehmigungs- oder Ausführungsplanung!
Die Weitergabe oder Weiterverwendung durch Dritte ohne Einwilligung des Urhebers ist ausdrücklich untersagt!

Bestandsaufnahme eines Pensionsgebäudes

Zylinderberg 8, 17209 Zislow

Blatt-Nr.: 1	Kellergeschoss	Maßstab: 1:100

Guido Schulenberg, Innsbrucker Straße 1, 45659 Recklinghausen

erstellt durch:
Dipl.-Ing. Oliver Rodin
Geratender Ingenieur
Ort / Datum
Waren (Müritz), den 08.06.2010
Ingenieurbüro für Tragwerksplanung und Hochbauarchitektur

Otto-Intze-Straße 2
17192 Waren (Müritz)

Tel.: 0 39 91 / 63 22 63
Fax: 0 39 91 / 63 22 60
Funk: 0 171 / 69 71 65 6
E-Mail: ing.rodin@t-online.de