


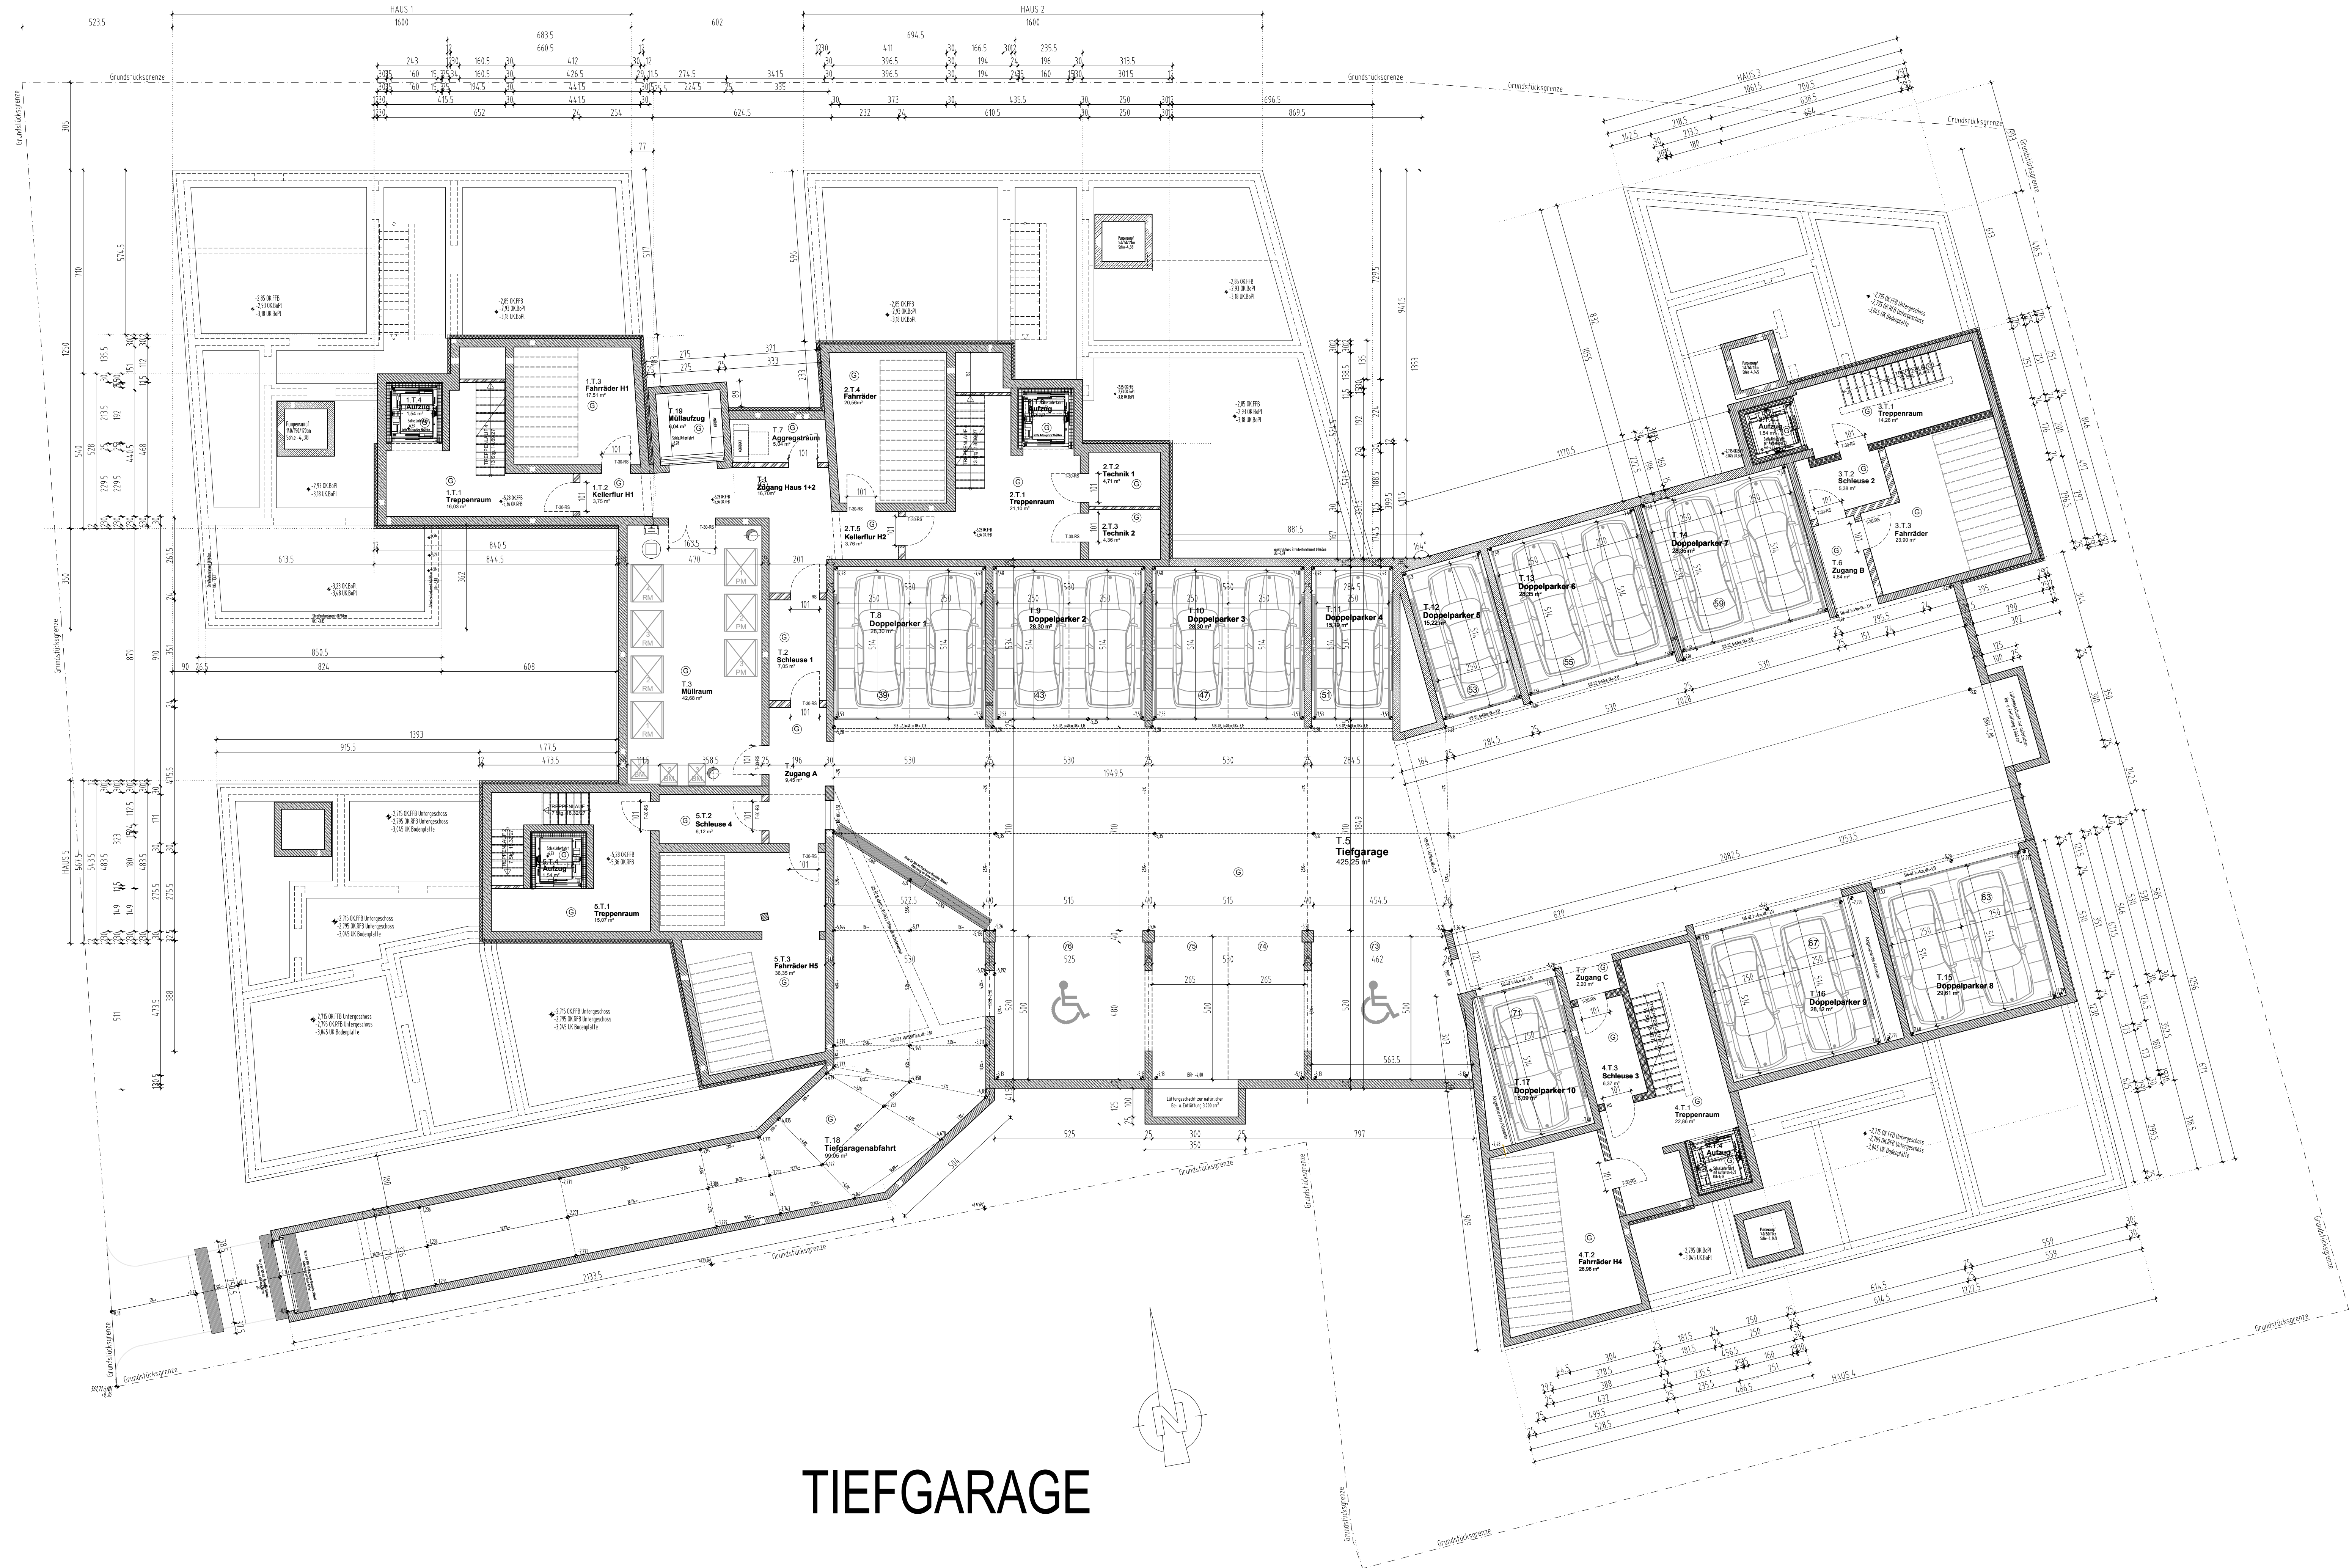

OK FFB EG = ±0 = 561,35 m üNN

____ . Ausfertigung

ANTRAG auf ABGESCHLOSSENHEIT

BAUVORHABEN : **Neubau einer Wohnanlage mit gemeinsamer Tiefgarage**

BAUORT : Sperlstraße · 81476 München
Gemarkung Forstenried · Flur-Nr. 22

BAUHERR : **Objekt Wohnen 1 GmbH & Co.KG**
Röntgenstraße 15
97295 Waldbrunn

PLANINHALT : **TIEFGARAGE** M.1:100

BAUHERR : **Objekt Wohnen 1 GmbH & Co.KG**

ENTWURFSVERFASSER : **Dipl.-Ing. (FH) Plus Weis**

Kolitzheim, 27. Juli 2023 Blatt-Nr.: **01**

DONNERMANN & PARTNER GMBH Architektur-, Planungs- und Ingenieurbüro
Am Felsenkeller 5 · 97509 Kolitzheim
Info@donnermann-und-partner.de
Tel: 09385 9730 - 0
Fax: 09385 9730 - 10
www.donnermann-und-partner.de

16.11.2023 Nummerierung der Doppelparker geändert