


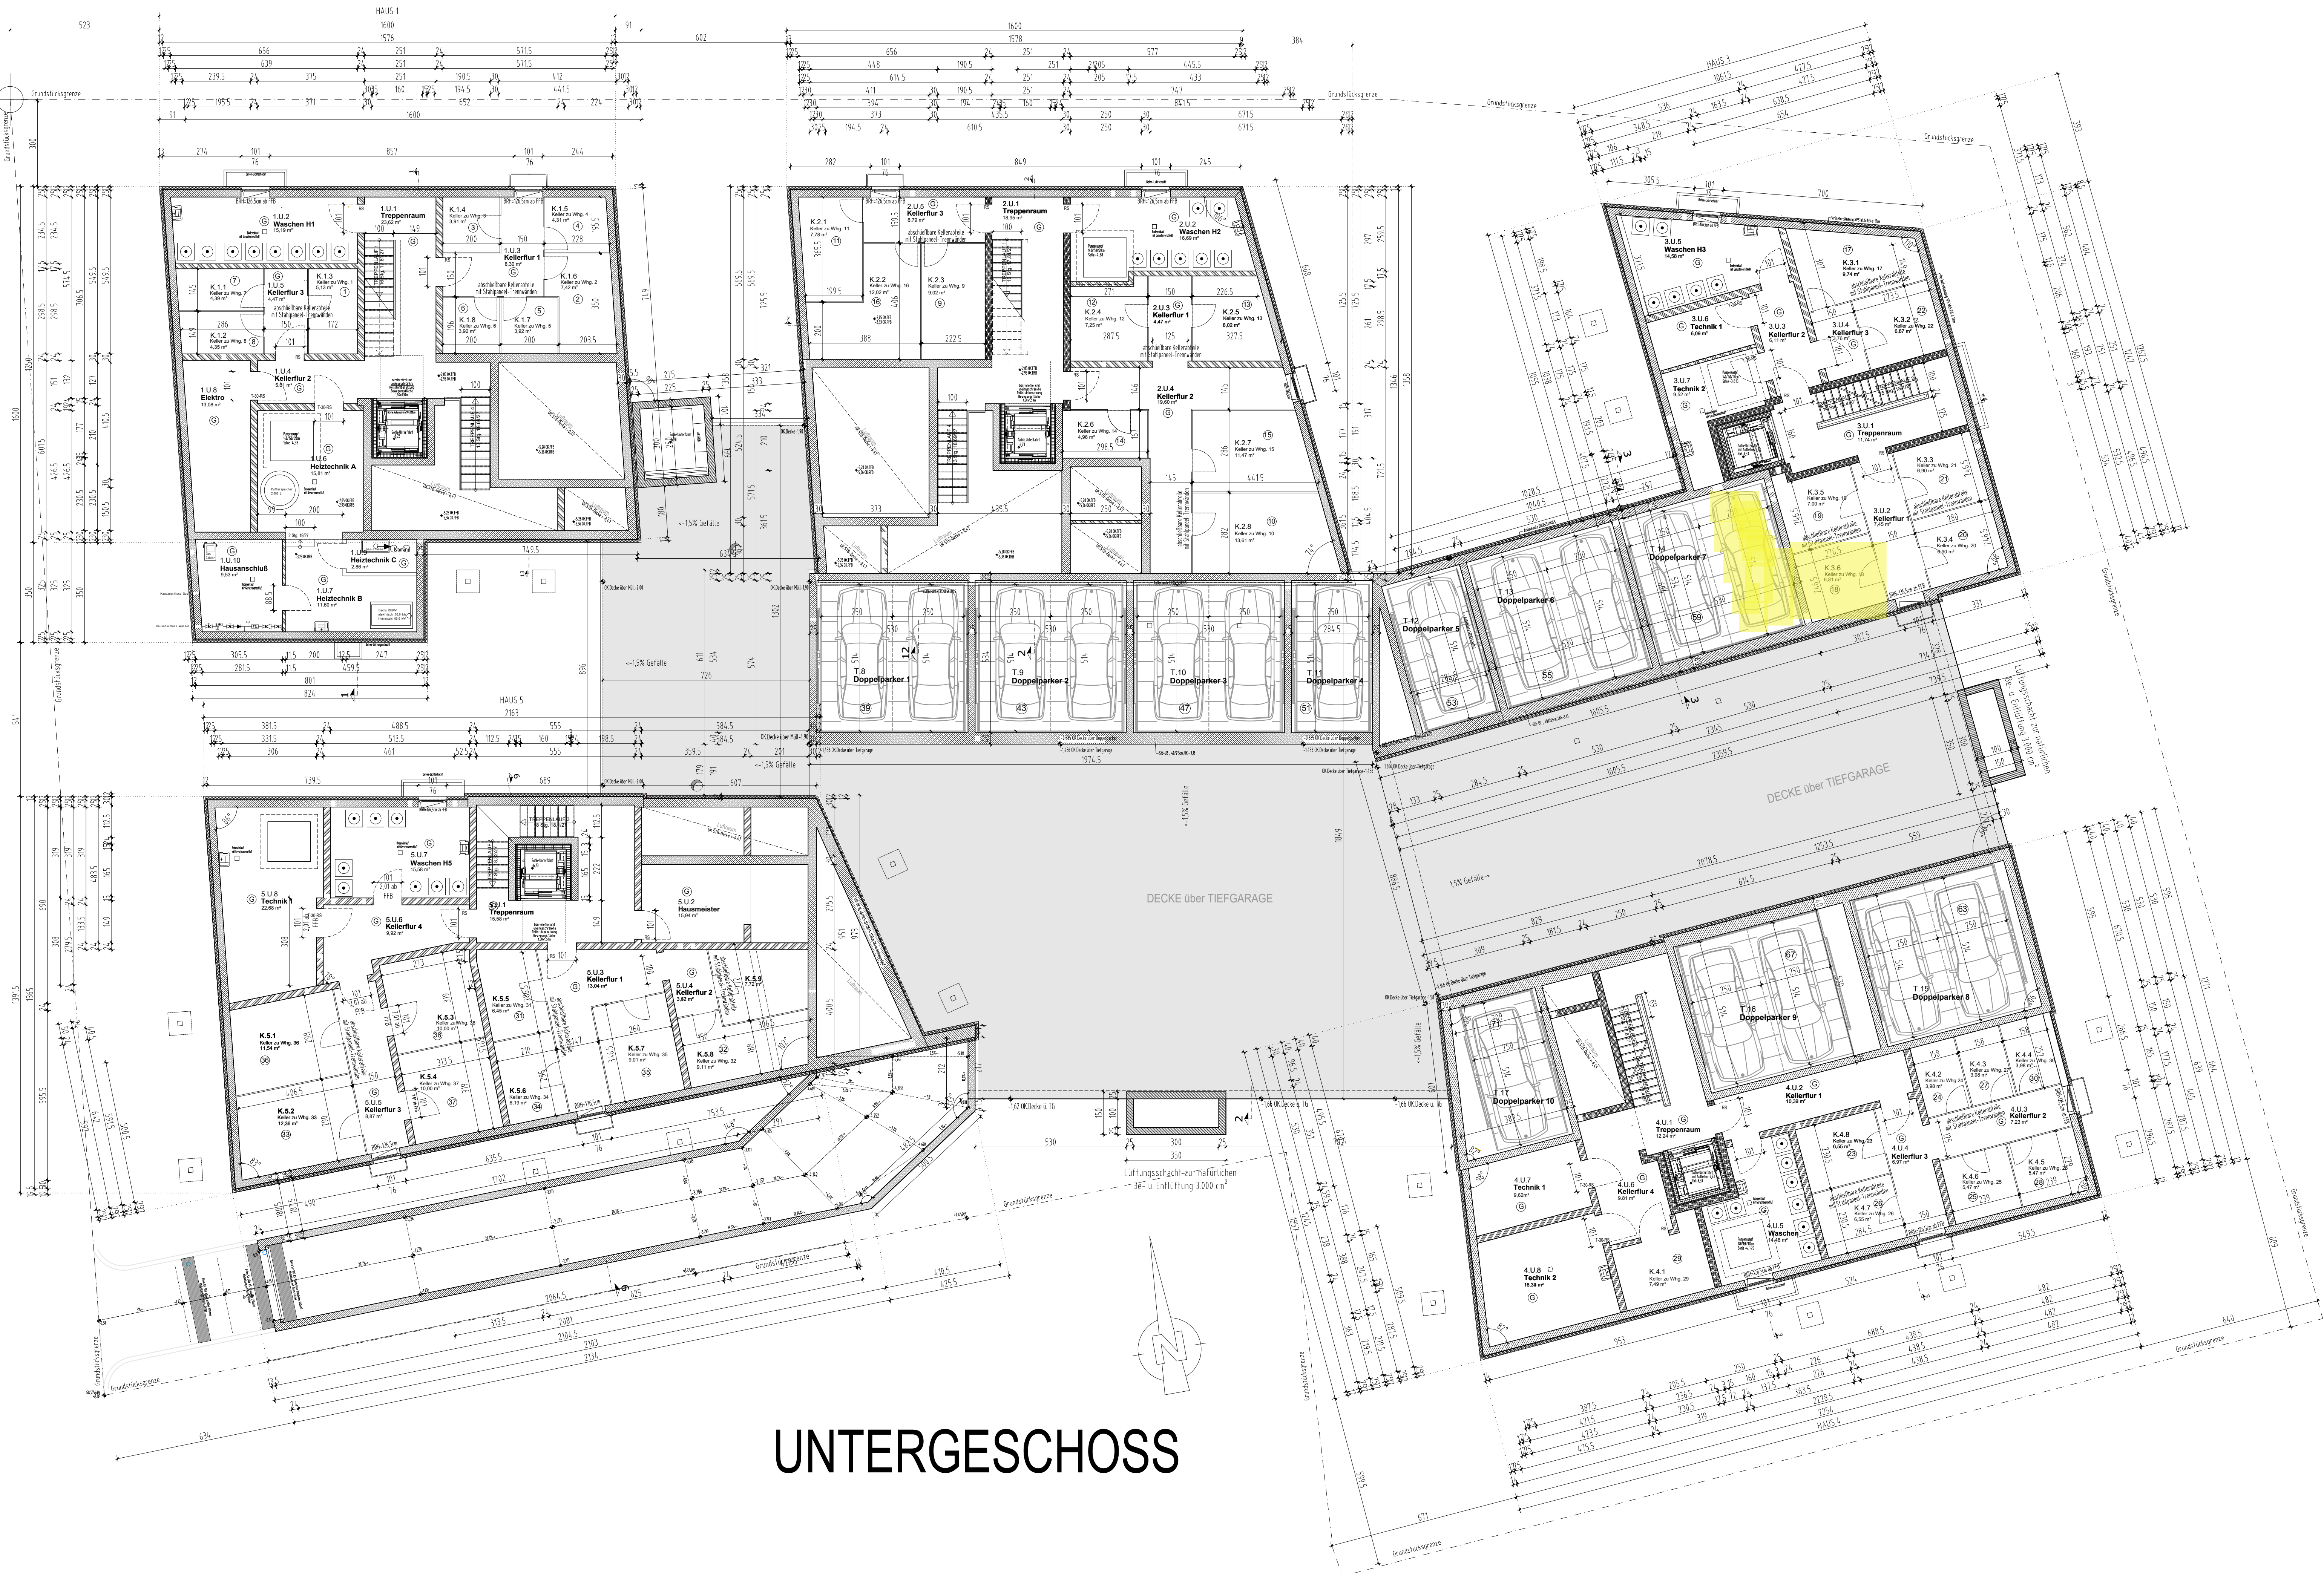

OK FFB EG = ± 0 = 561,35 m üNN

____ . Ausfertigung

ANTRAG auf ABGESCHLOSSENHEIT

BAUVORHABEN : **Neubau einer Wohnanlage mit gemeinsamer Tiefgarage**

BAUORT : Sperlstraße · 81476 München
Gemarkung Forstenried · Flur-Nr. 22

BAUHERR : Objekt Wohnen 1 GmbH & Co.KG
Röntgenstraße 15
97295 Waldbrunn

PLANINHALT : **UNTERGESCHOSS** M.1:100

BAUHERR : Objekt Wohnen 1 GmbH & Co.KG

ENTWURFSVERFASSER : Dipl.-Ing. (FH) Plus Weis

Kolitzheim, 27. Juli 2023

Blatt-Nr.: 02

DONNERMANN & PARTNER GMBH Architektur-, Planungs- und Ingenieurbüro
Am Felsenkeller 5 · 97509 Kolitzheim
info@donnermann-und-partner.de

Tel: 09385 9730 - 0
Fax: 09385 9730 - 10
www.donnermann-und-partner.de

16.11.2023 Nummerierung der Doppelparker geändert

UNTERGESCHOSS