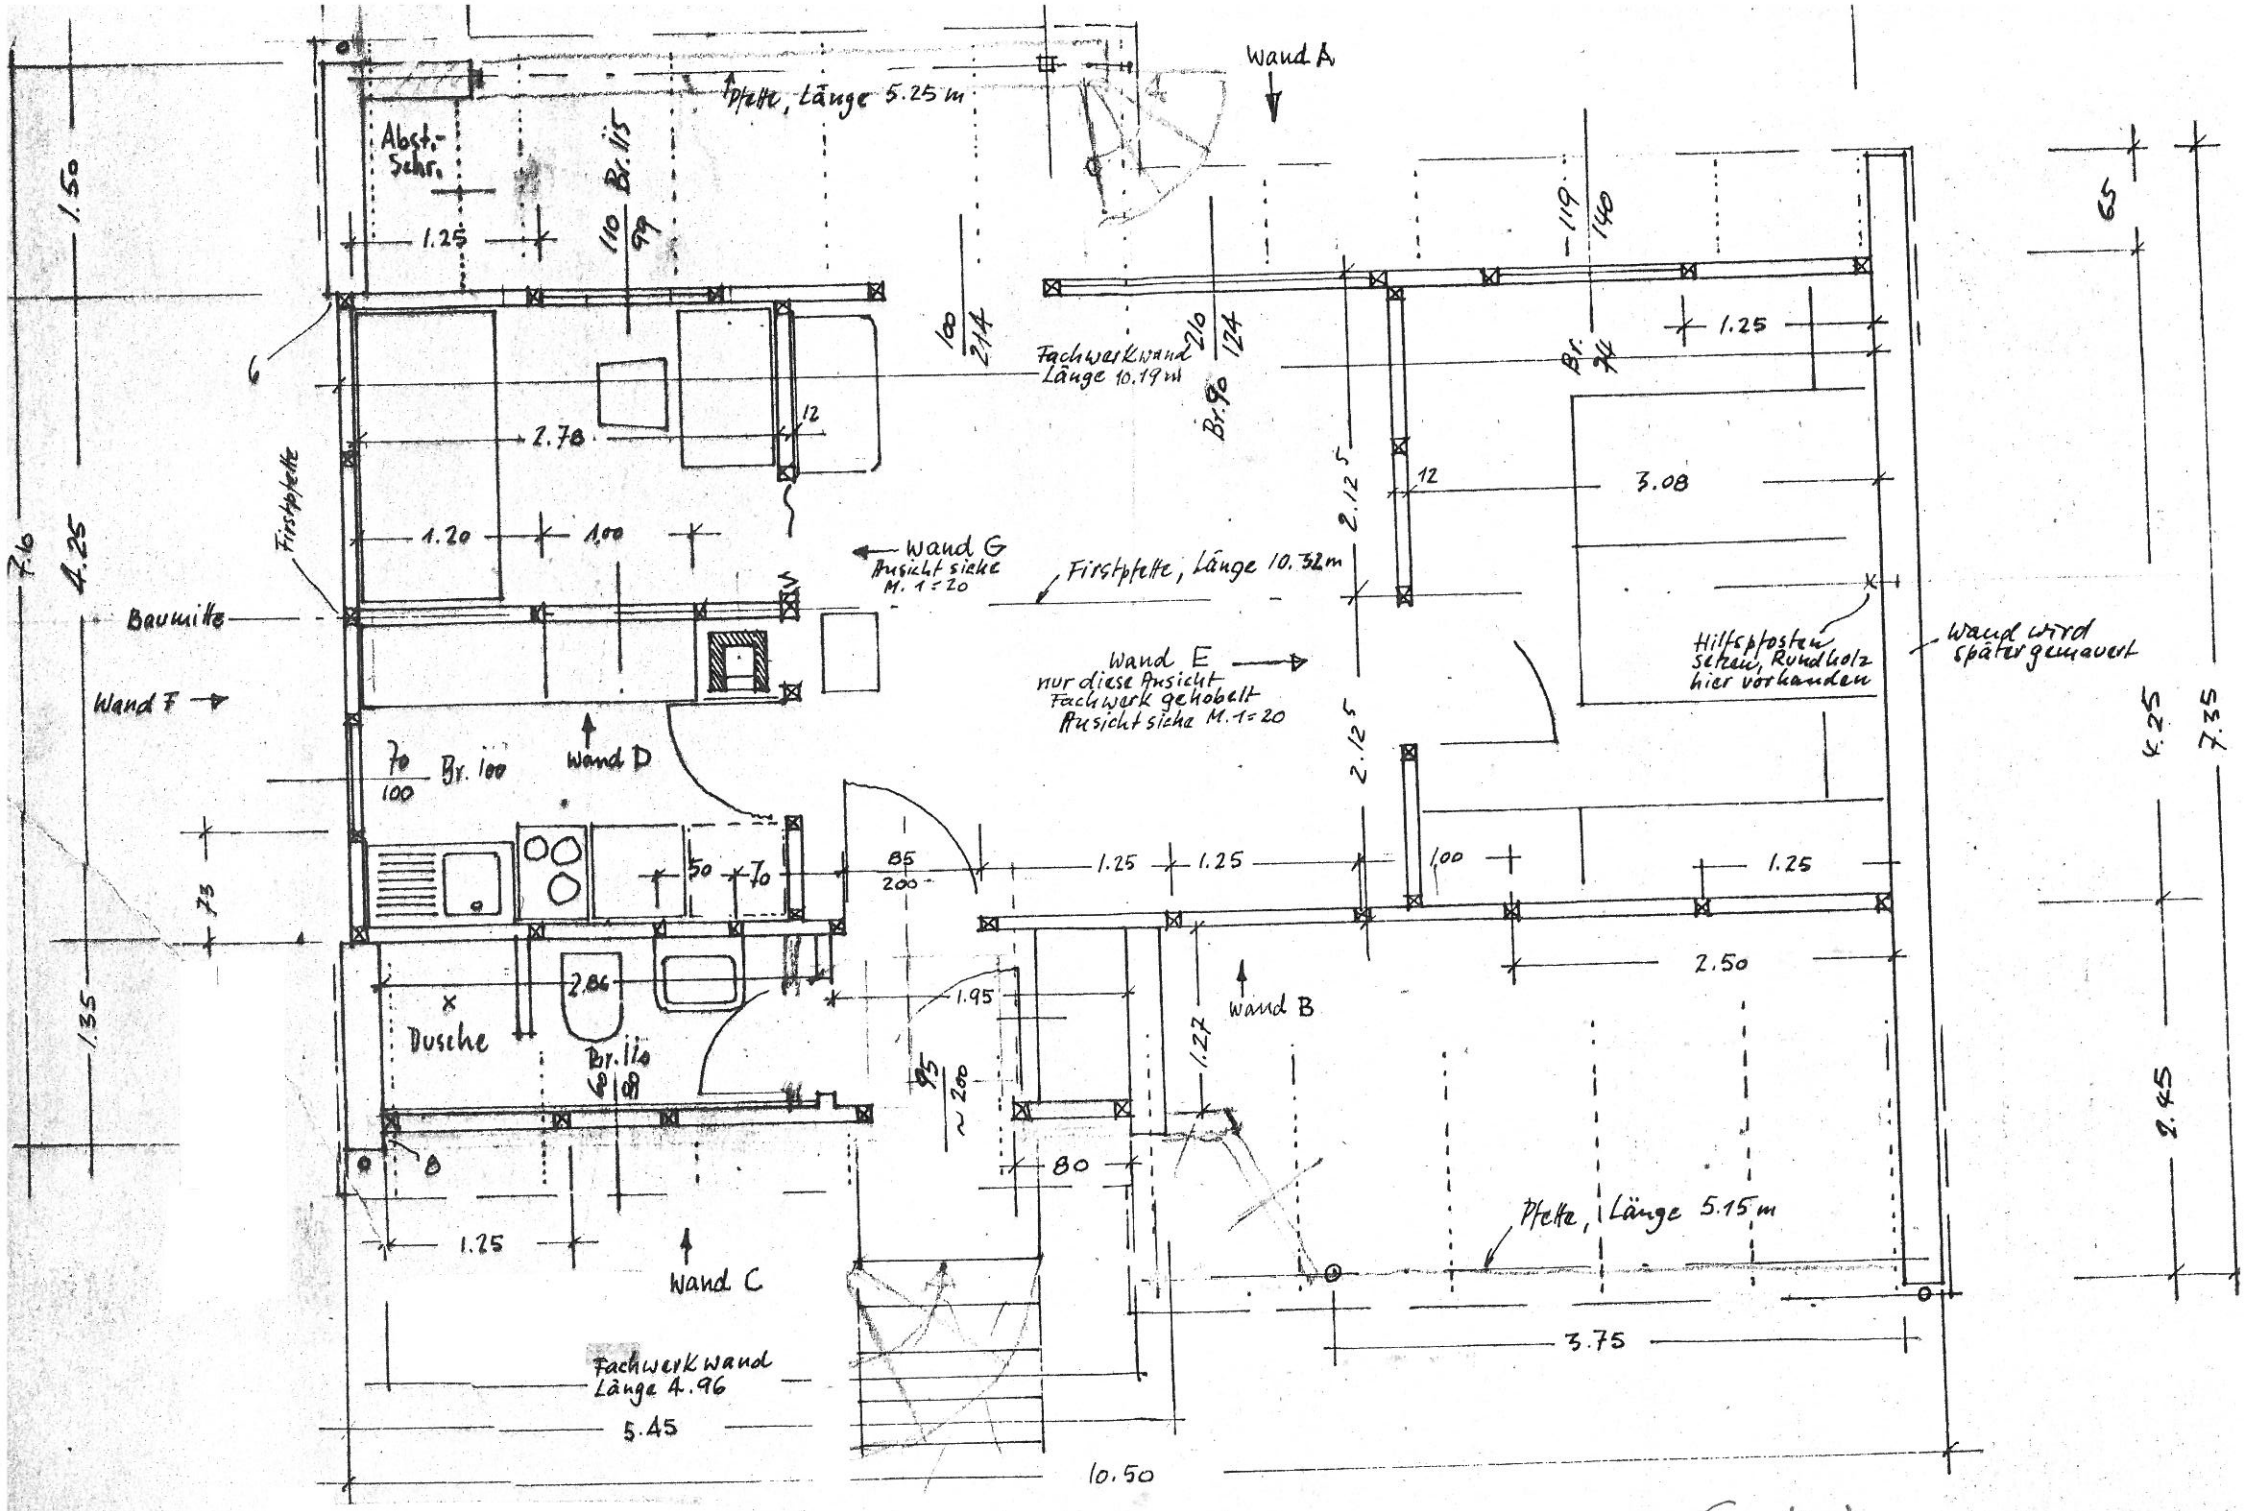
Wand A
Pfette, Länge 5.25 m
Abst.-Schr.
Br. 115
1.25
1.50
110
99
100
214
216
124
119
140
65
Fachwerkwand Länge 10.19 m
Br. 90
Br. 74
1.25
6
2.78
12
3.08
12
2.12.5
1.20
1.00
Firstpfette
7.16
4.25
Wand G
Ansicht siehe M. 1:20
Firstpfette, Länge 10.32 m
Baumitte
Wand E
nur diese Ansicht Fachwerk gehobelt Ansicht siehe M. 1:20
Hilfspfosten schräg, Rundholz hier vorhanden
Wand wird später gemauert
Wand F
Wand D
70
100
Br. 100
2.12.5
4.25
7.35
73
50
70
85
200
1.25
1.25
1.00
1.25
2.50
2.86
1.95
Wand B
1.27
Dusche
Br. 110
68
108
95
~ 200
80
1.35
2.45
1.25
Wand C
Pfette, Länge 5.15 m
3.75
Fachwerkwand Länge 4.96
5.45
10.50

Gartenhaus