



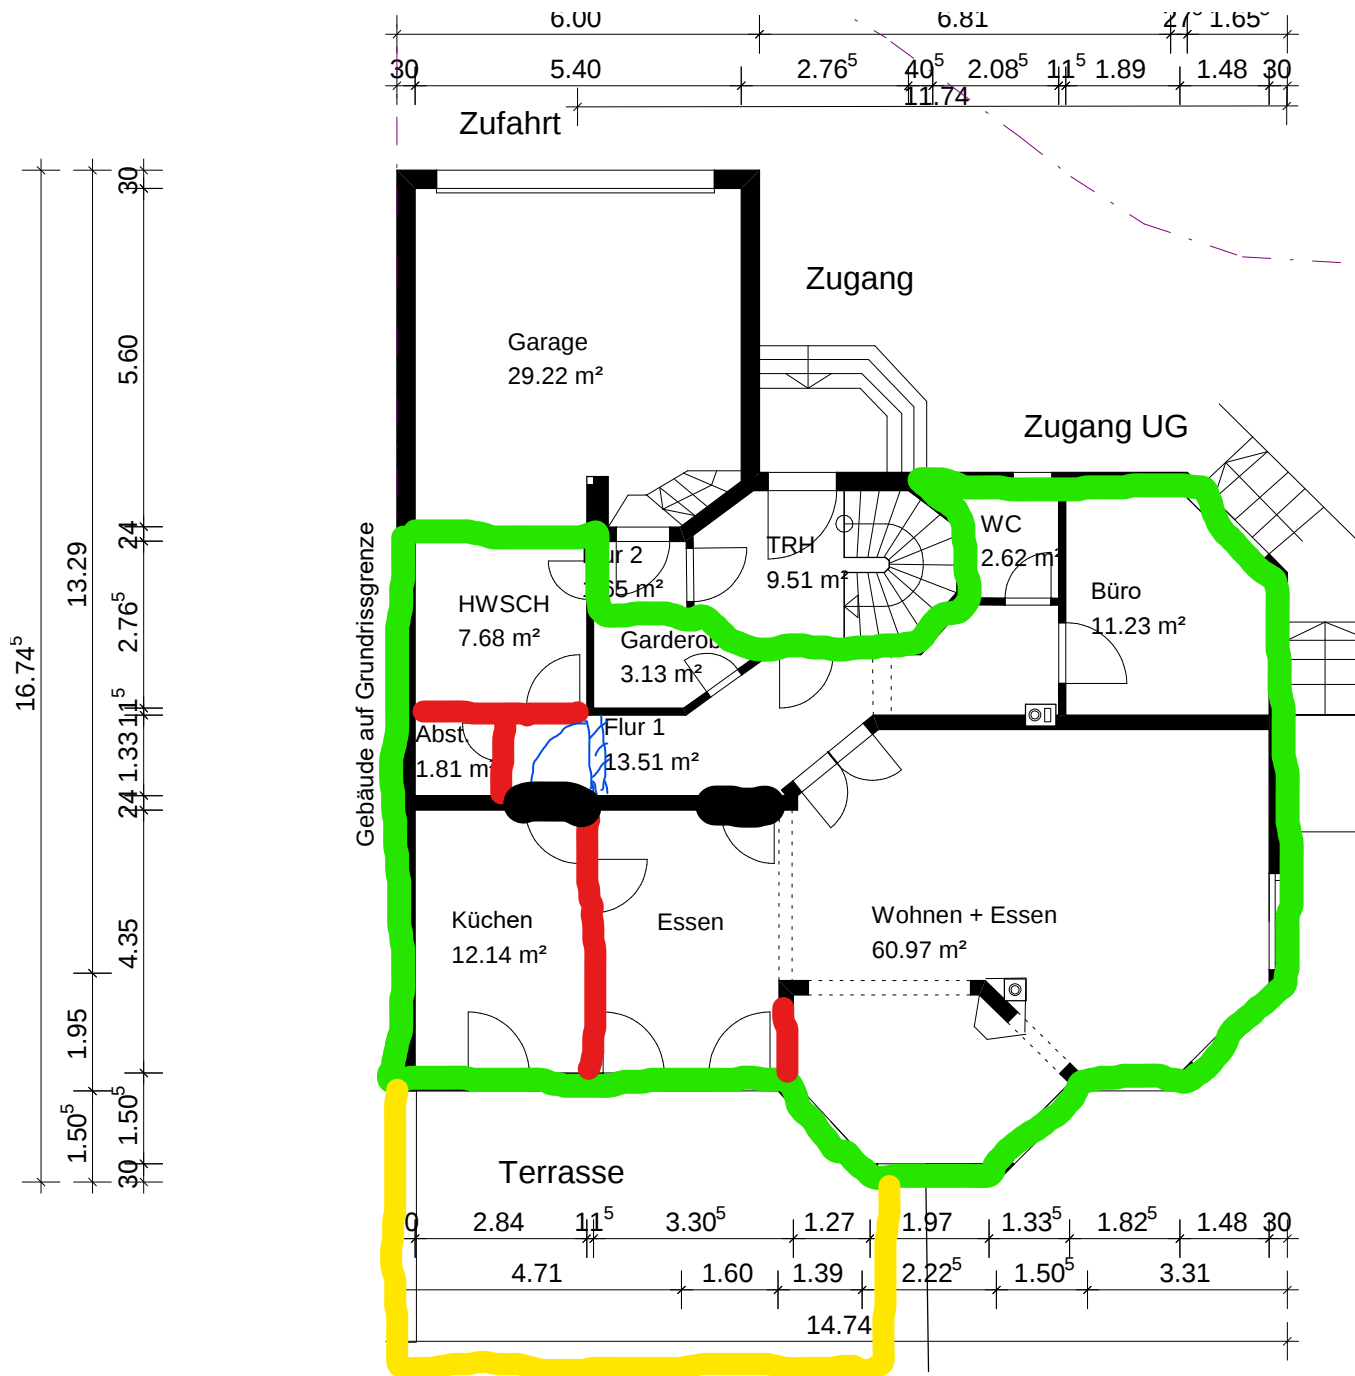

Erdgeschoss

Grundriss
unverändert

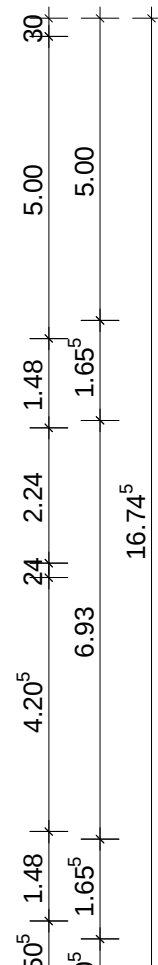

Bauantrag



Projekt:	Ausbau Dachgeschoss zu Wohnzwecken Amorbacherstrasse 72, 65428 Rüsselsheim		
Bauherr:	Hakan Tunali Amorbacherstrasse 72, 65428 Rüsselsheim		
Architekt:	Arch . Büro Melchior + Partner Christian Schwartz Blumenstrasse 11, 97980 Bad Mergentheim		
Dateiname:	Bauantrag Tunali DG		
Maßstab:	1 : 125	Datum:	18.08.2020
		Erdgeschoss	