
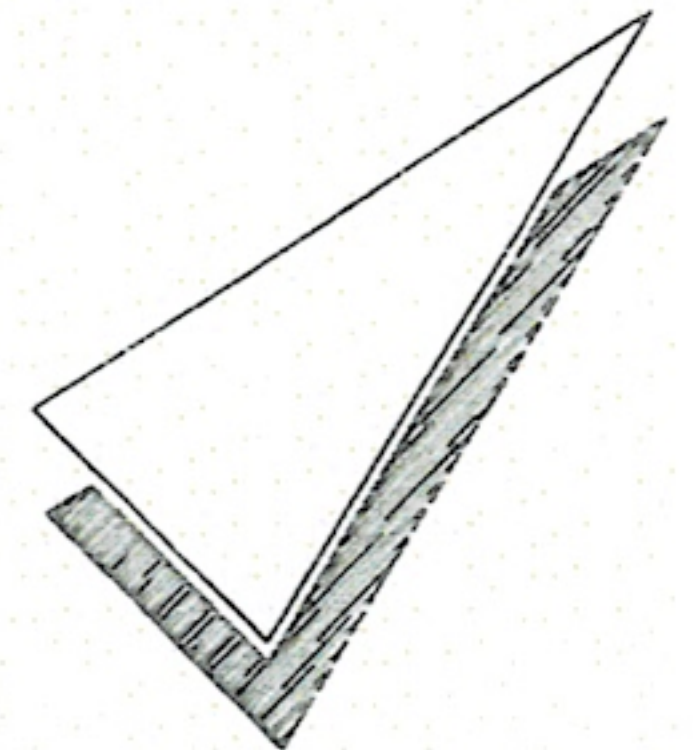


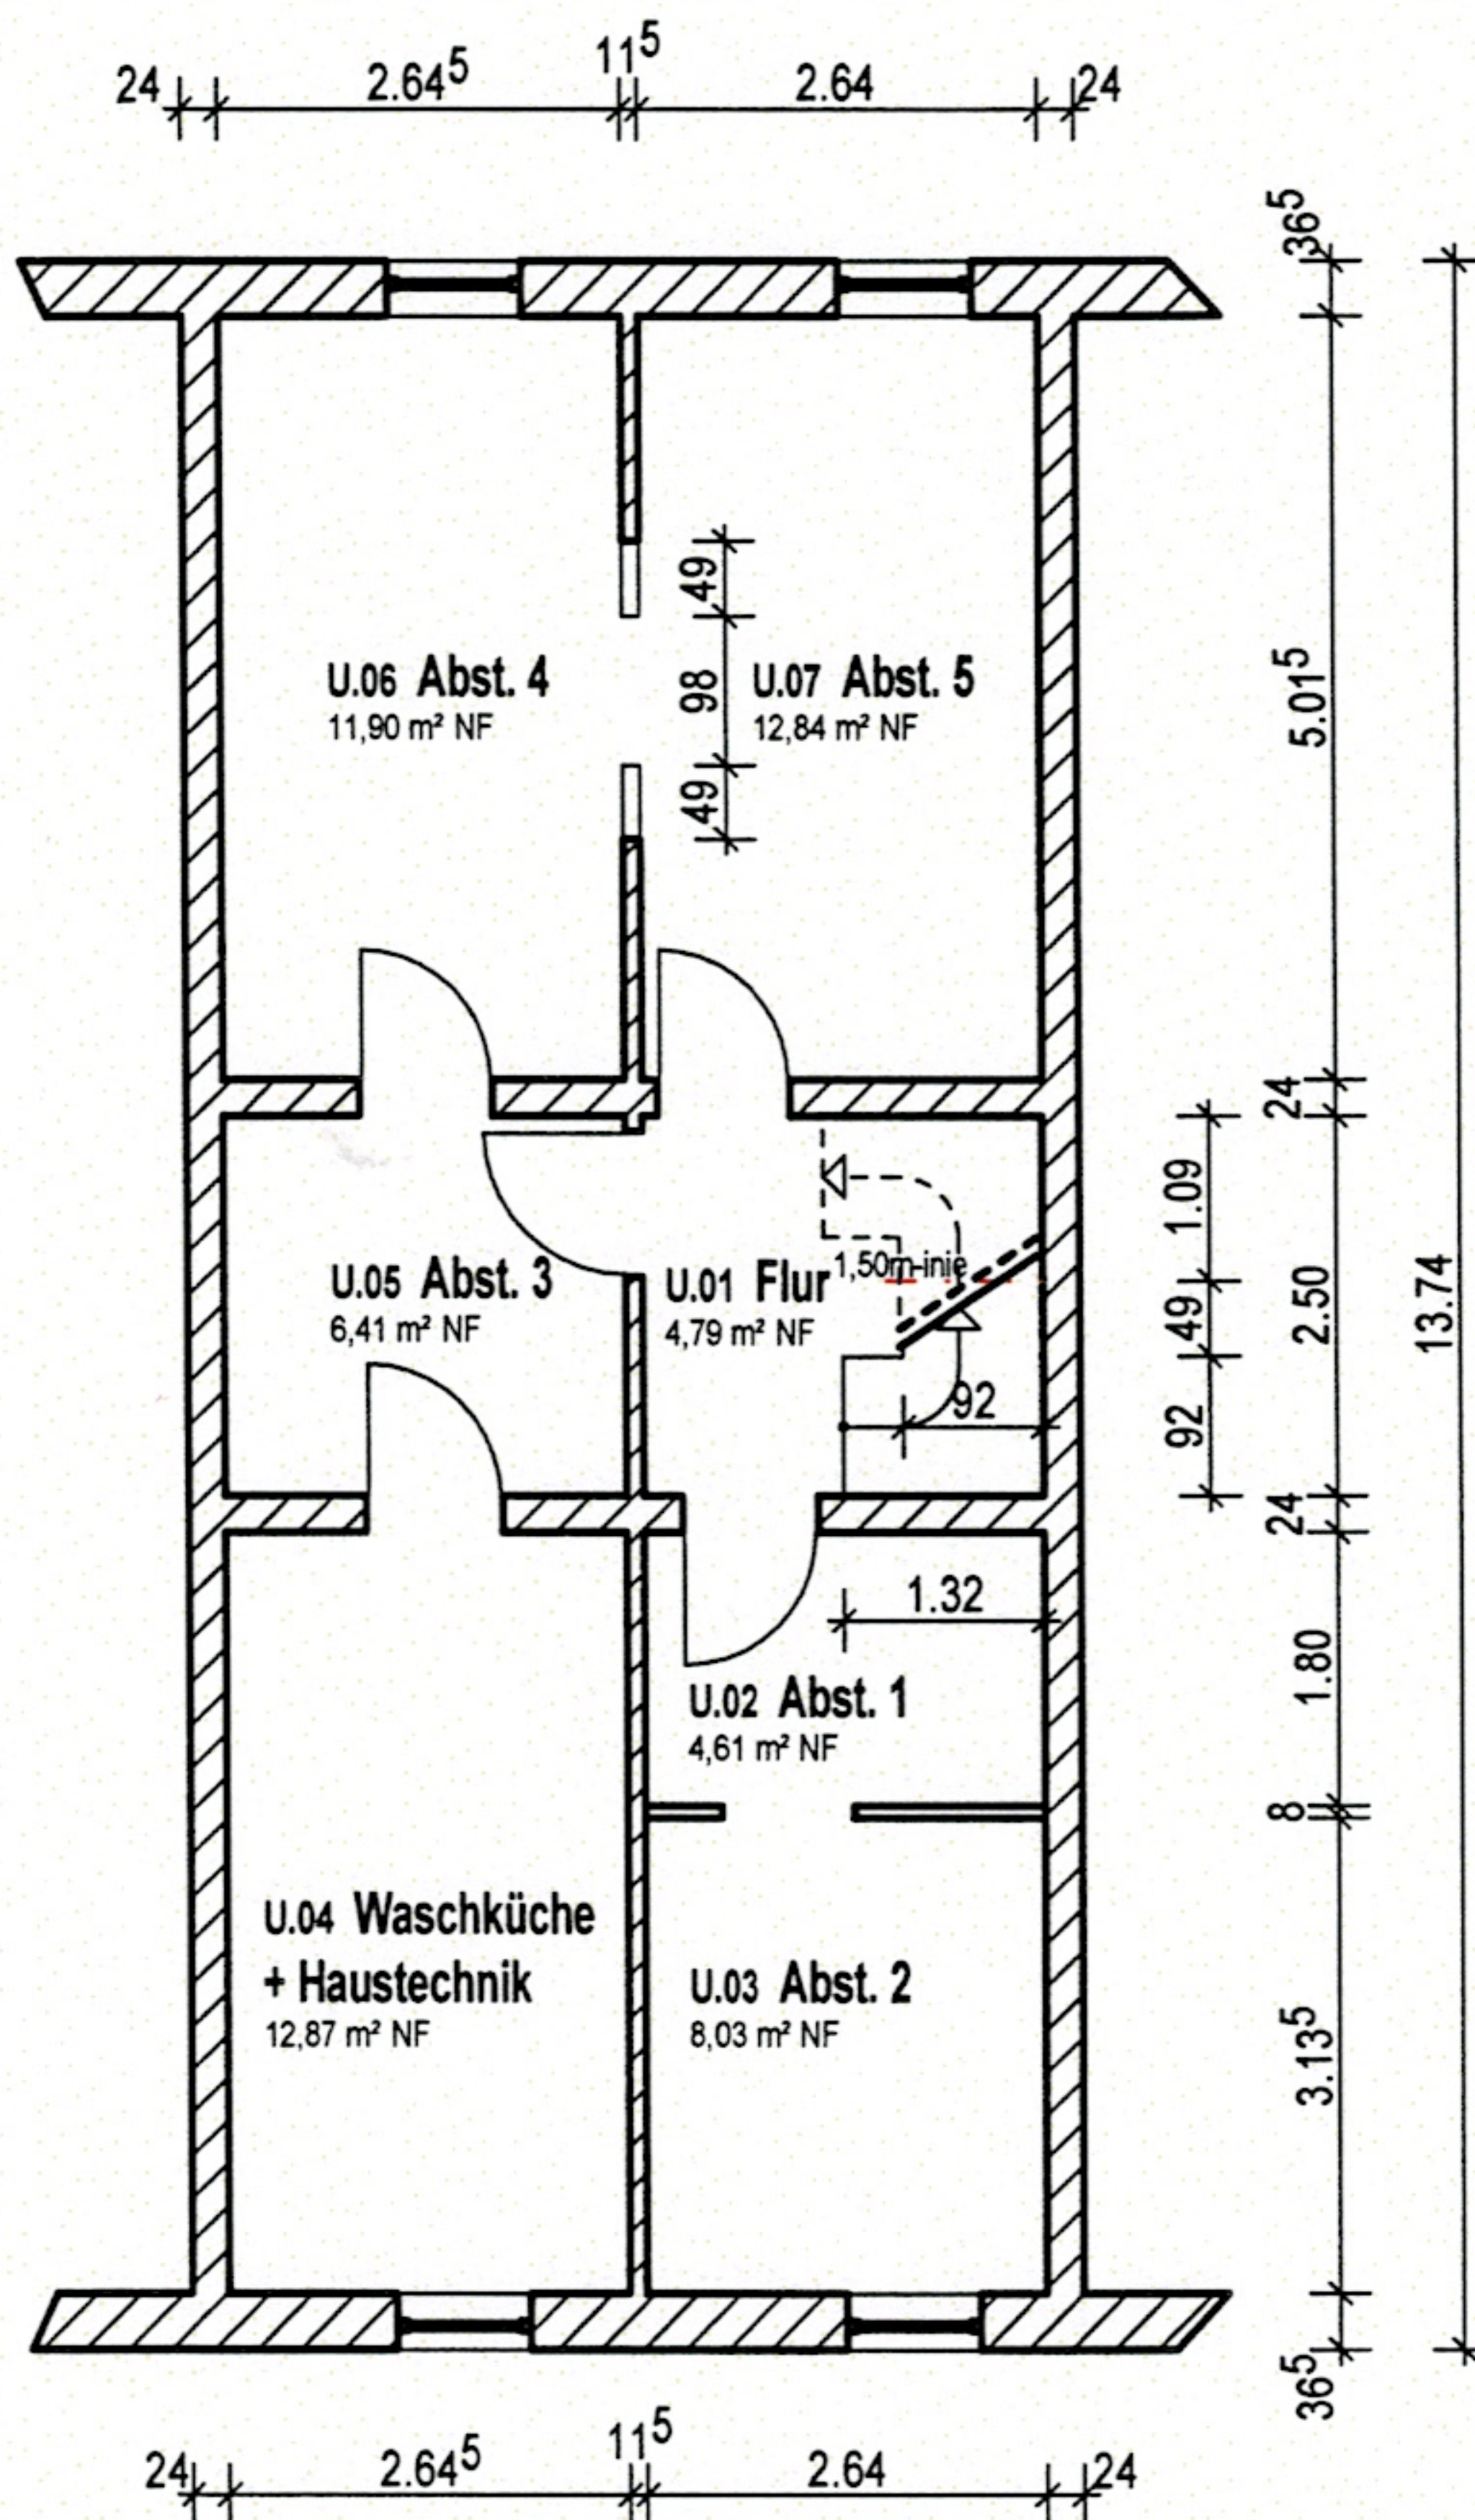

OBJEKT:

Reihenwohnhaus
Haferstieg 22, 24941 Flensburg

BLATT-NR.:

1.2.1

PROJEKT: Herzberg, Wohnhaus
Haferstieg 22 FL 2026

CA3D2018: Herzberg Bestand.pro / Plan / KG-1

ZEICHNUNG:

Bestand
Grundriss Kellergeschoss

MAßSTAB: 1 : 100

DATUM: 07.07.2026 Fe

BAUHERR: John Herzberg
Haferstieg 22
24941 Flensburg

ARCHITEKTENGEMEINSCHAFT
NEUMANN+BENDIXEN

FREISCHAFFENDE ARCHITEKTEN
Dipl.-Ing. Architekt Kurt Neumann bis 30.06.2017
Dipl.-Ing. Architekt Knut Bendixen

24937 FLENSBURG
NIKOLAIALLEE 76
TEL : 0461 / 57078 - 0
FAX : 0461 / 57078 - 25
E-mail: info@neumann-bendixen.de

Dieser Plan ist urheberrechtlich geschützt. Vervielfältigung und Verwendung bzw. Weiterbearbeitung nur mit Zustimmung der Entwurfsverfasser.