
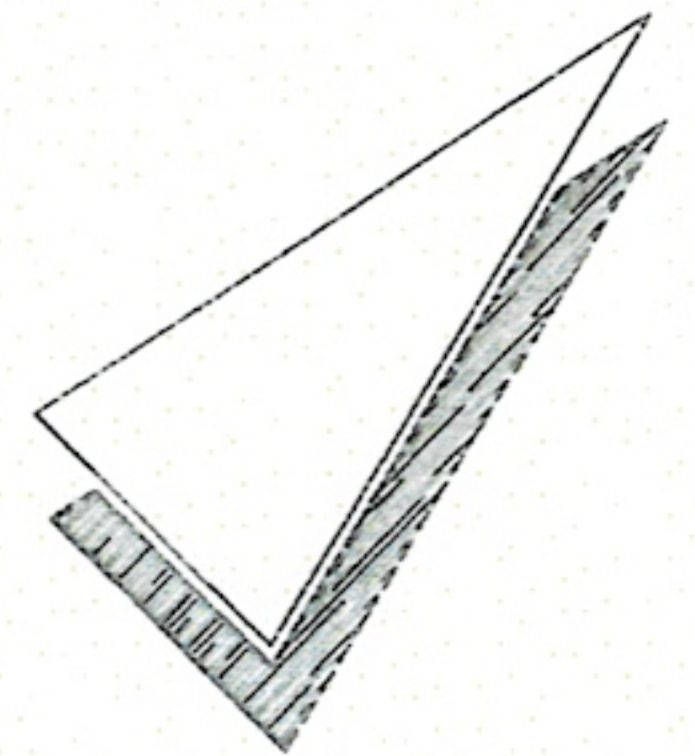


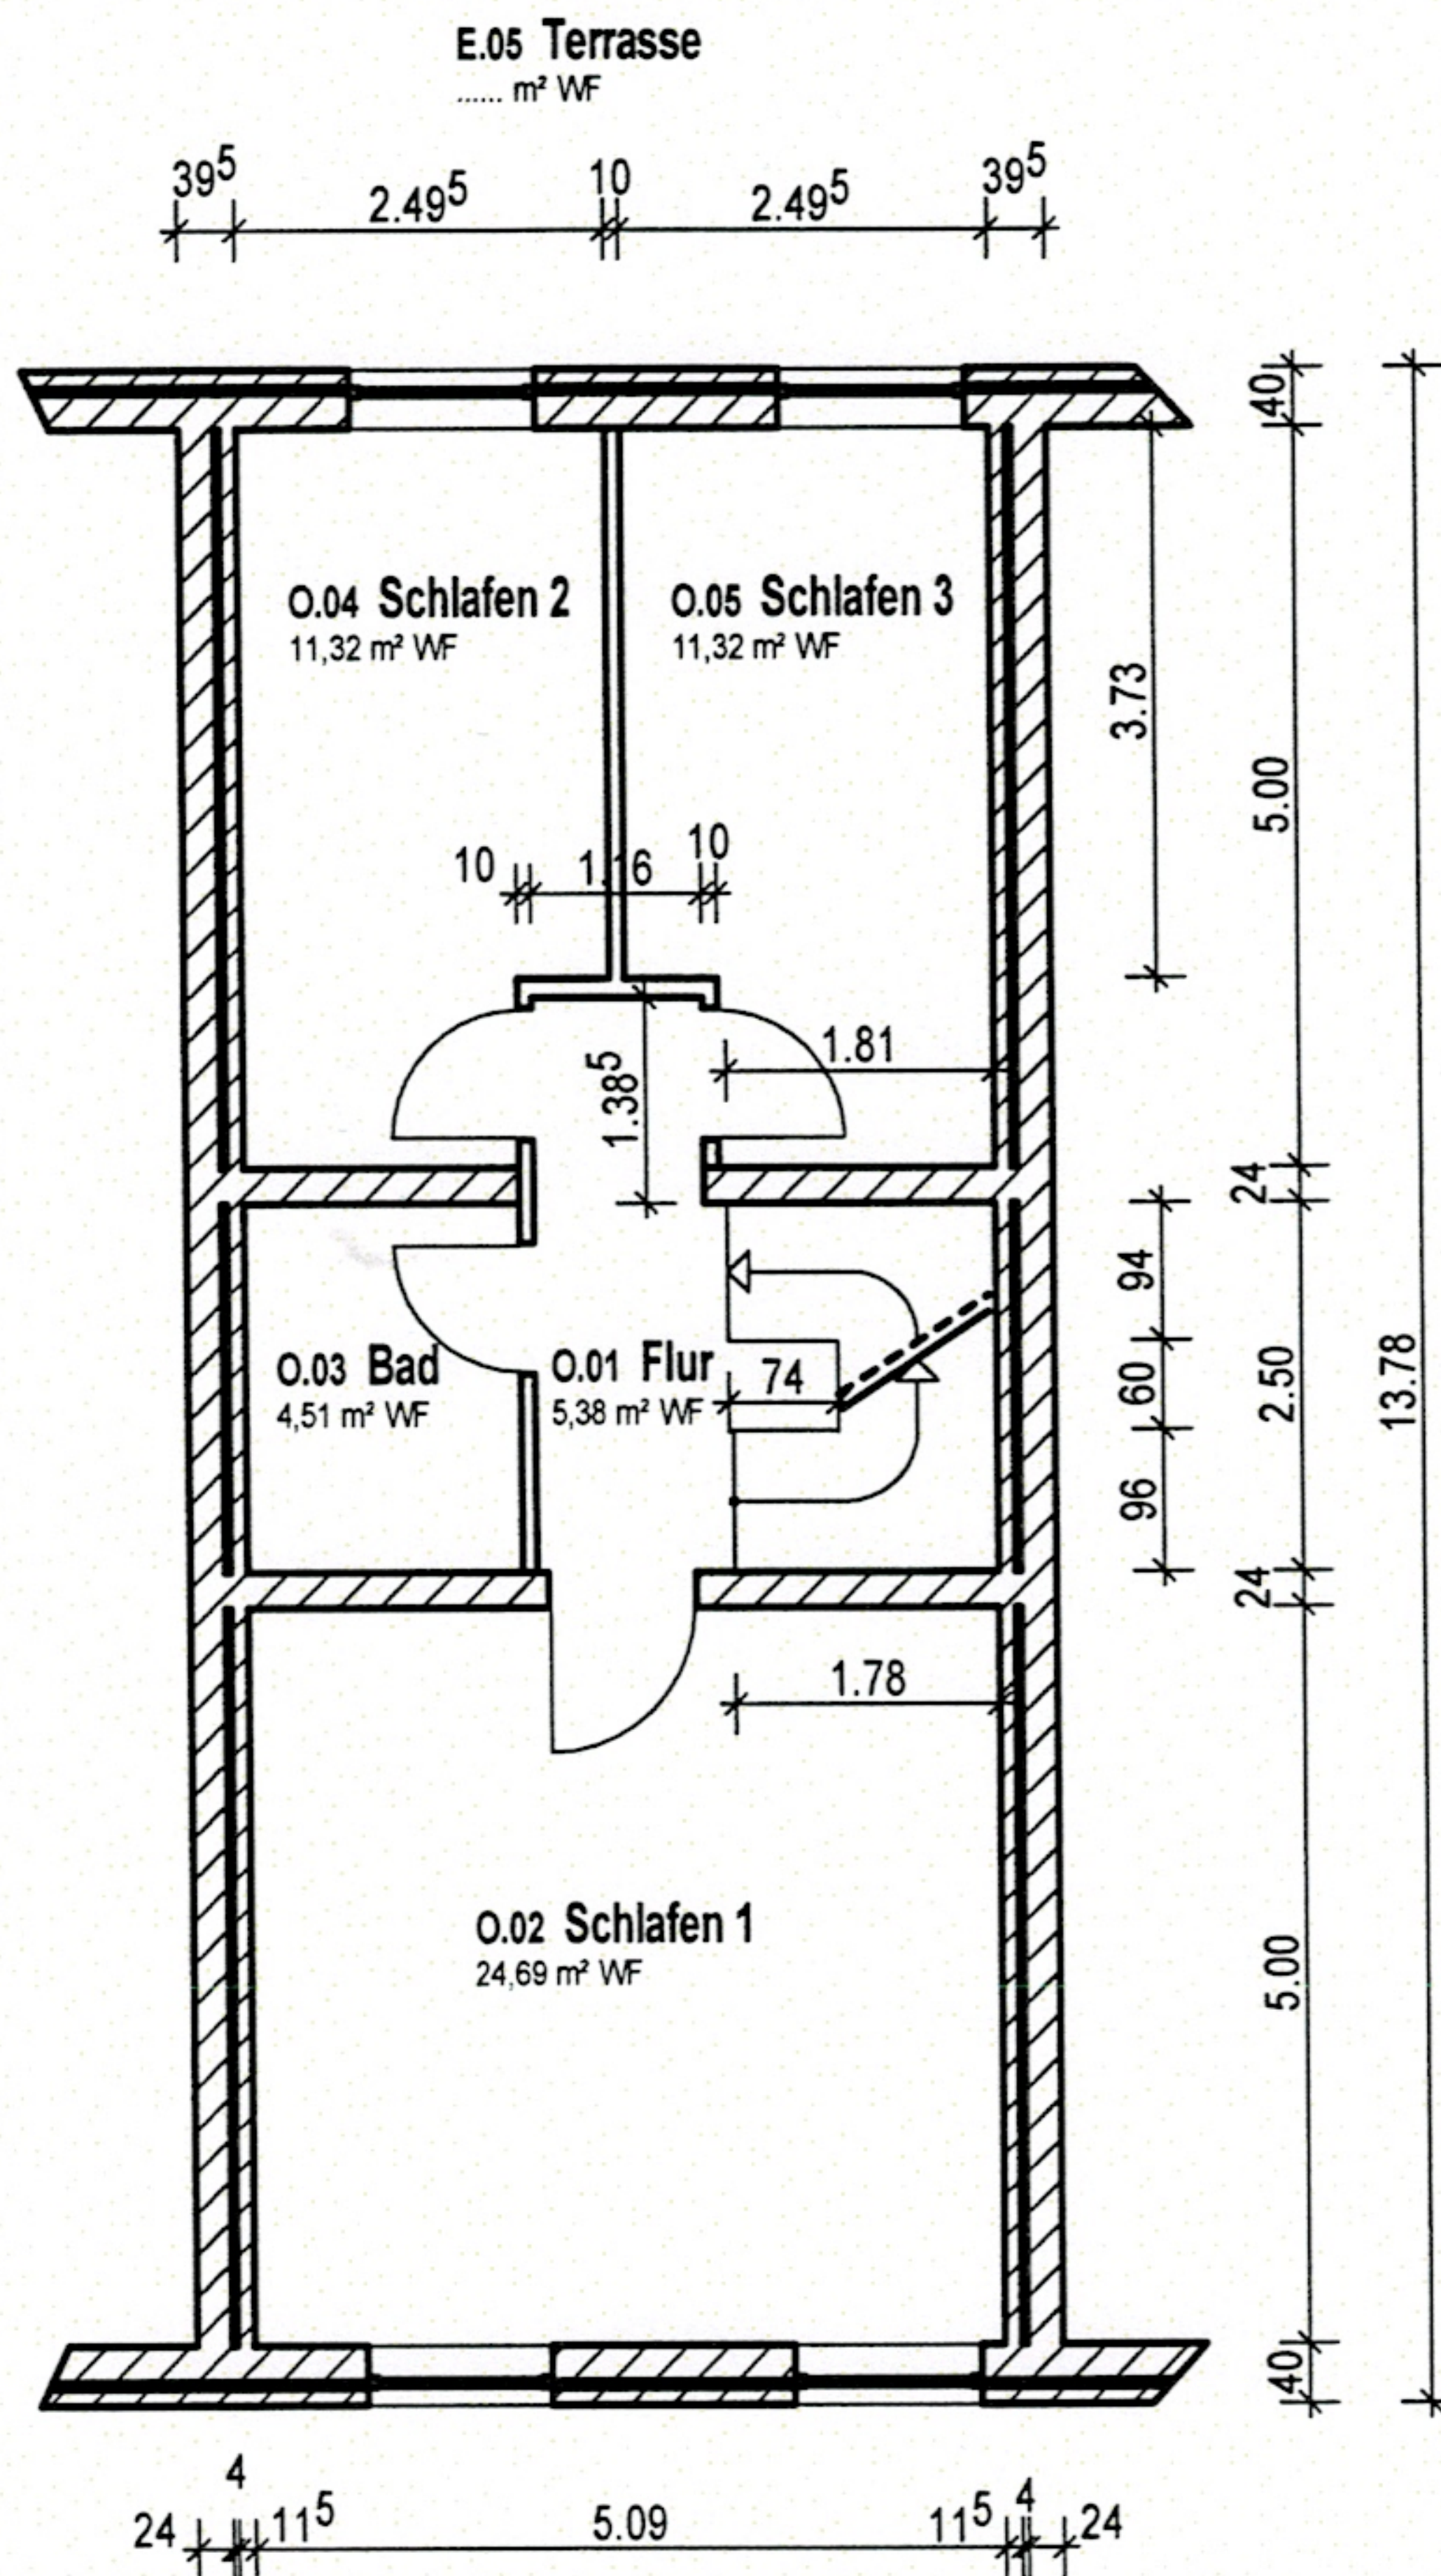

OBJEKT:

Reihenwohnhaus
Haferstieg 22, 24941 Flensburg

BLATT-NR. :

1.2.3

PROJEKT: Herzberg, Wohnhaus
Haferstieg 22 FL 2026
CA3D2018: Herzberg Bestand.pro / Plan / OG-10

ZEICHNUNG :

Bestand
Grundriss Obergeschoss

MAßSTAB : 1 : 100

DATUM : 07.07.2026 Fe

BAUHERR: John Herzberg
Haferstieg 22
24941 Flensburg

ARCHITEKTENGEMEINSCHAFT

NEUMANN+BENDIXEN

FREISCHAFFENDE ARCHITEKTEN
Dipl.-Ing. Architekt Kurt Neumann bis 30.06.2017
Dipl.-Ing. Architekt Knut Bendixen

24937 FLENSBURG

NIKOLAIALLEE 76

TEL : 0461 / 57078 - 0

FAX : 0461 / 57078 - 25

E-mail: info@neumann-bendixen.de

Dieser Plan ist urheberrechtlich geschützt. Vervielfältigung und Verwendung bzw. Weiterbearbeitung nur mit Zustimmung der Entwurfsverfasser.