


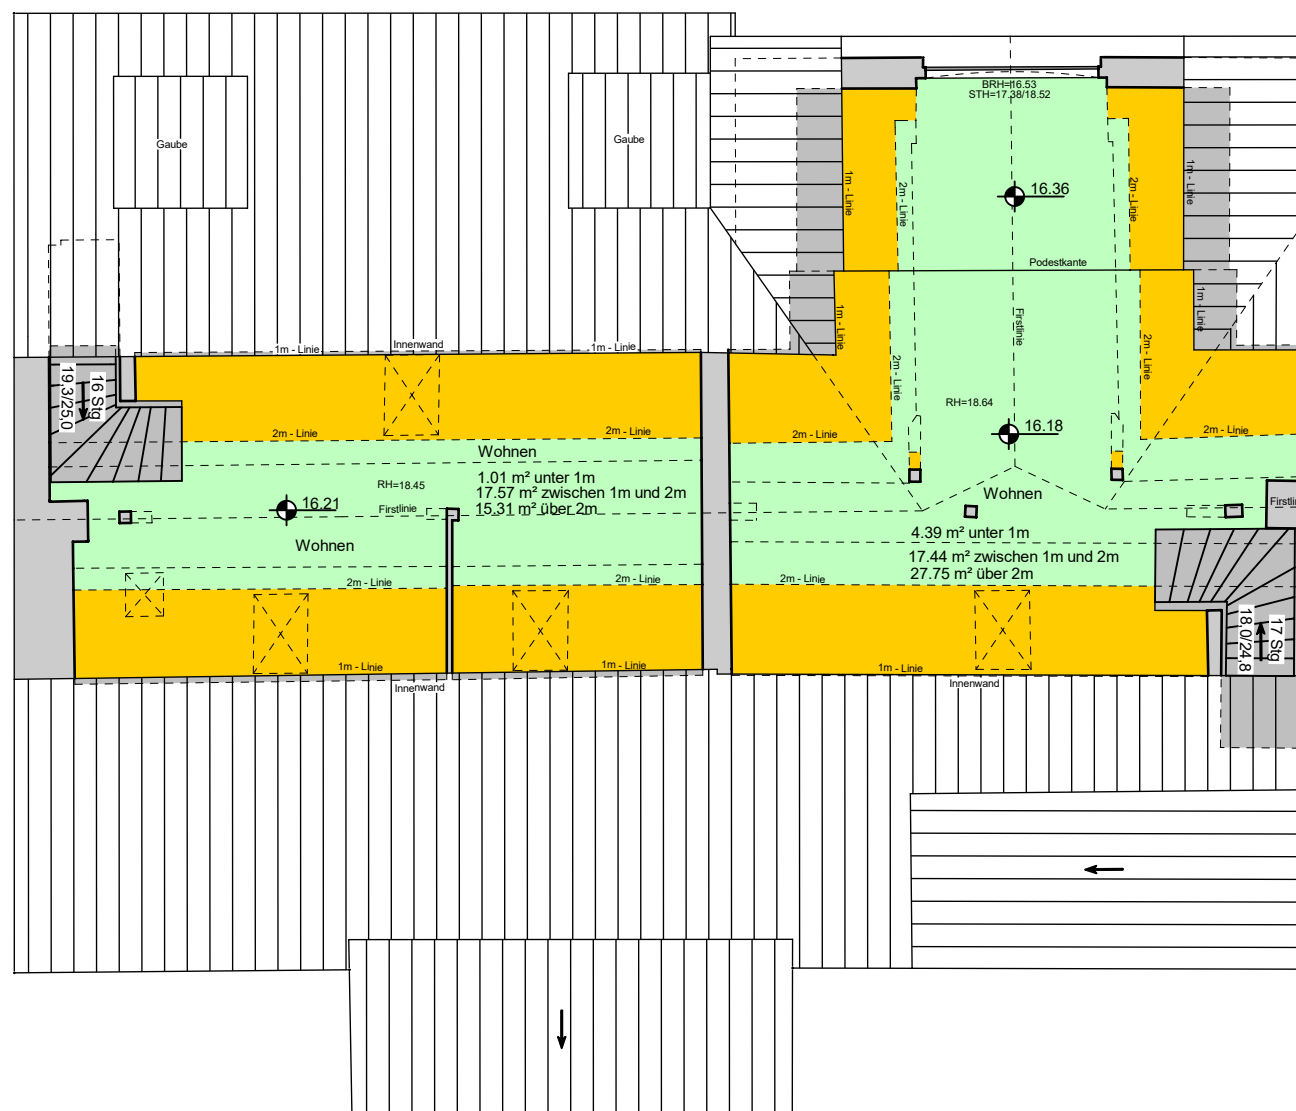

- Fläche voll anrechenbar
- Fläche zur Hälfte anrechenbar
- Fläche zu einem Viertel anrechenbar
- Fläche nicht anrechenbar

Als Höhenbezug wurde die OKFFB EG gleich +/- 0,00 gesetzt.

Vermessungsbüro

KRAFT

Öffentlich bestellter Vermessungsingenieur
Dipl.-Ing. Winfried Kraft
Henrietttenstraße 2 09112 Chemnitz

Tel.: 0371 918928-20
Fax: 0371 918928-28

Email: info@vb-kraft.de
Internet: www.vb-kraft.de

Gebäudeinnenaufmaß - Grundriss 5. Obergeschoss / Dachgeschoss 2- Casparistraße 4, 09126 Chemnitz			Auftragsnr.	6222
			Gemeinde	Stadt Chemnitz
			Gemarkung	Chemnitz
			Flurstück(e)	- - -
			gefertigt:	geändert:
Maßstab	1:100	Name	Uhlig	
Lagebezug	ETRS89 UTM33	Datum	06.11.2018	
Höhenbezug	lokal (siehe Text)	Unterschrift		