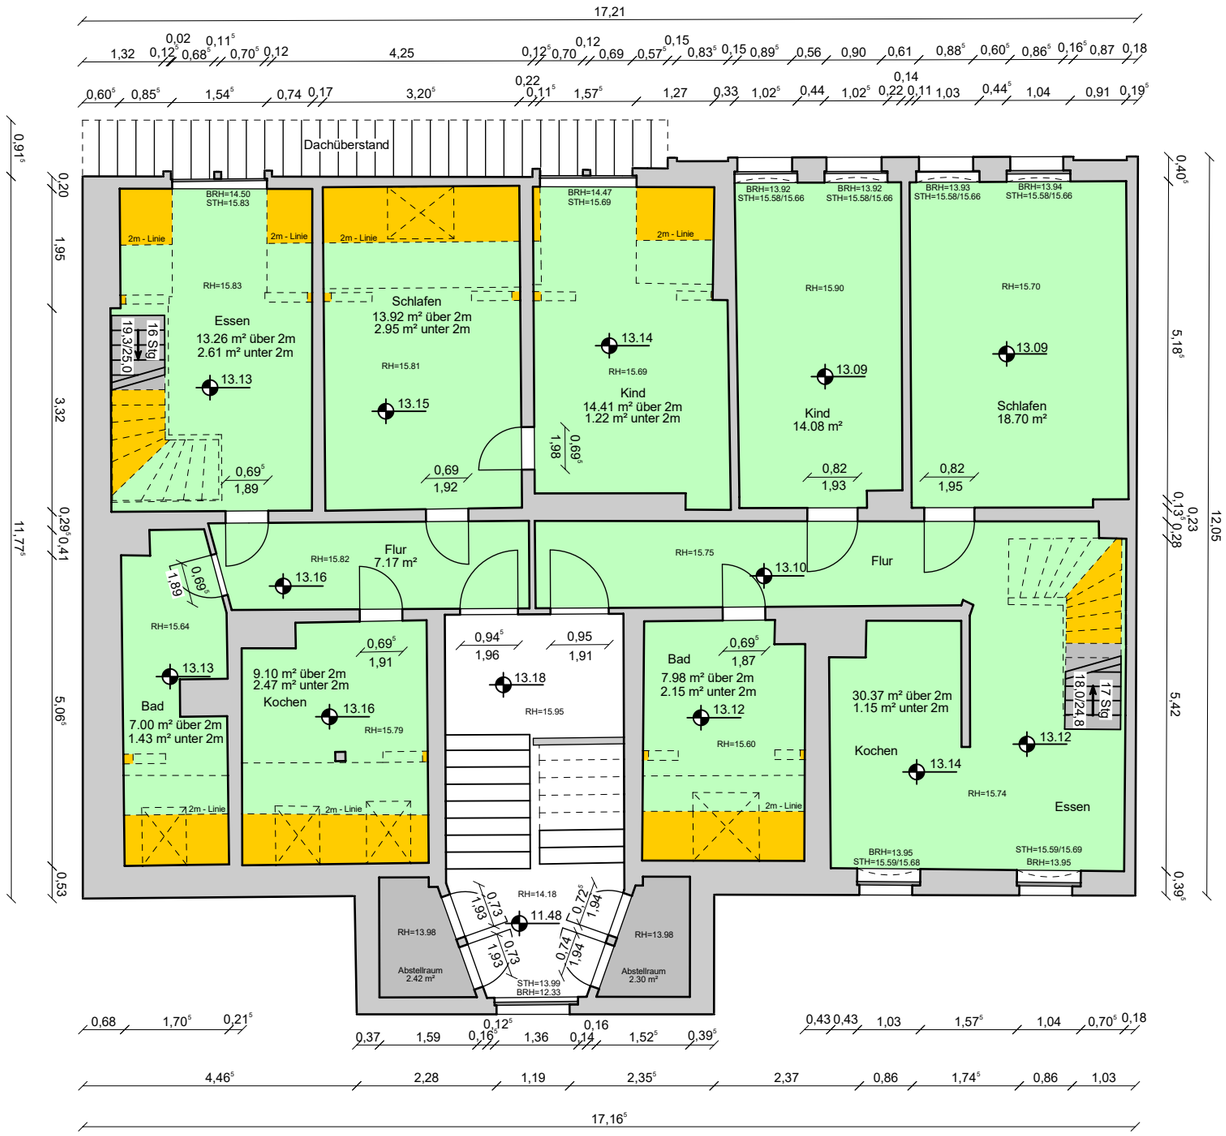

Fläche voll anrechenbar

Fläche zur Hälfte anrechenbar

Fläche zu einem Viertel anrechenbar

Fläche nicht anrechenbar

Als Höhenbezug wurde die OKFFB EG gleich +/- 0,00 gesetzt.

VermessungsbüroKRAFT

Öffentlich bestellter Vermessungsingenieur
Dipl.-Ing. Winfried Kraft
Henriettenstraße 2 09112 Chemnitz
Tel.: 0371 918928-20
Fax: 0371 918928-28
Email: info@vb-kraft.de
Internet: www.vb-kraft.de

Gebäudeinnenaufmaß

- Grundriss 4. Obergeschoss / Dachgeschoss 1-

Casparistraße 4, 09126 Chemnitz

Auftragsnr.	6222
Gemeinde	Stadt Chemnitz
Gemarkung	Chemnitz
Flurstück(e)	- - -
gefertigt:	geändert:

Maßstab	1:100	Name	Uhlig
Lagebezug	ETRS89 UTM33	Datum	06.11.2018
Höhenbezug	lokal (siehe Text)	Unterschrift	