




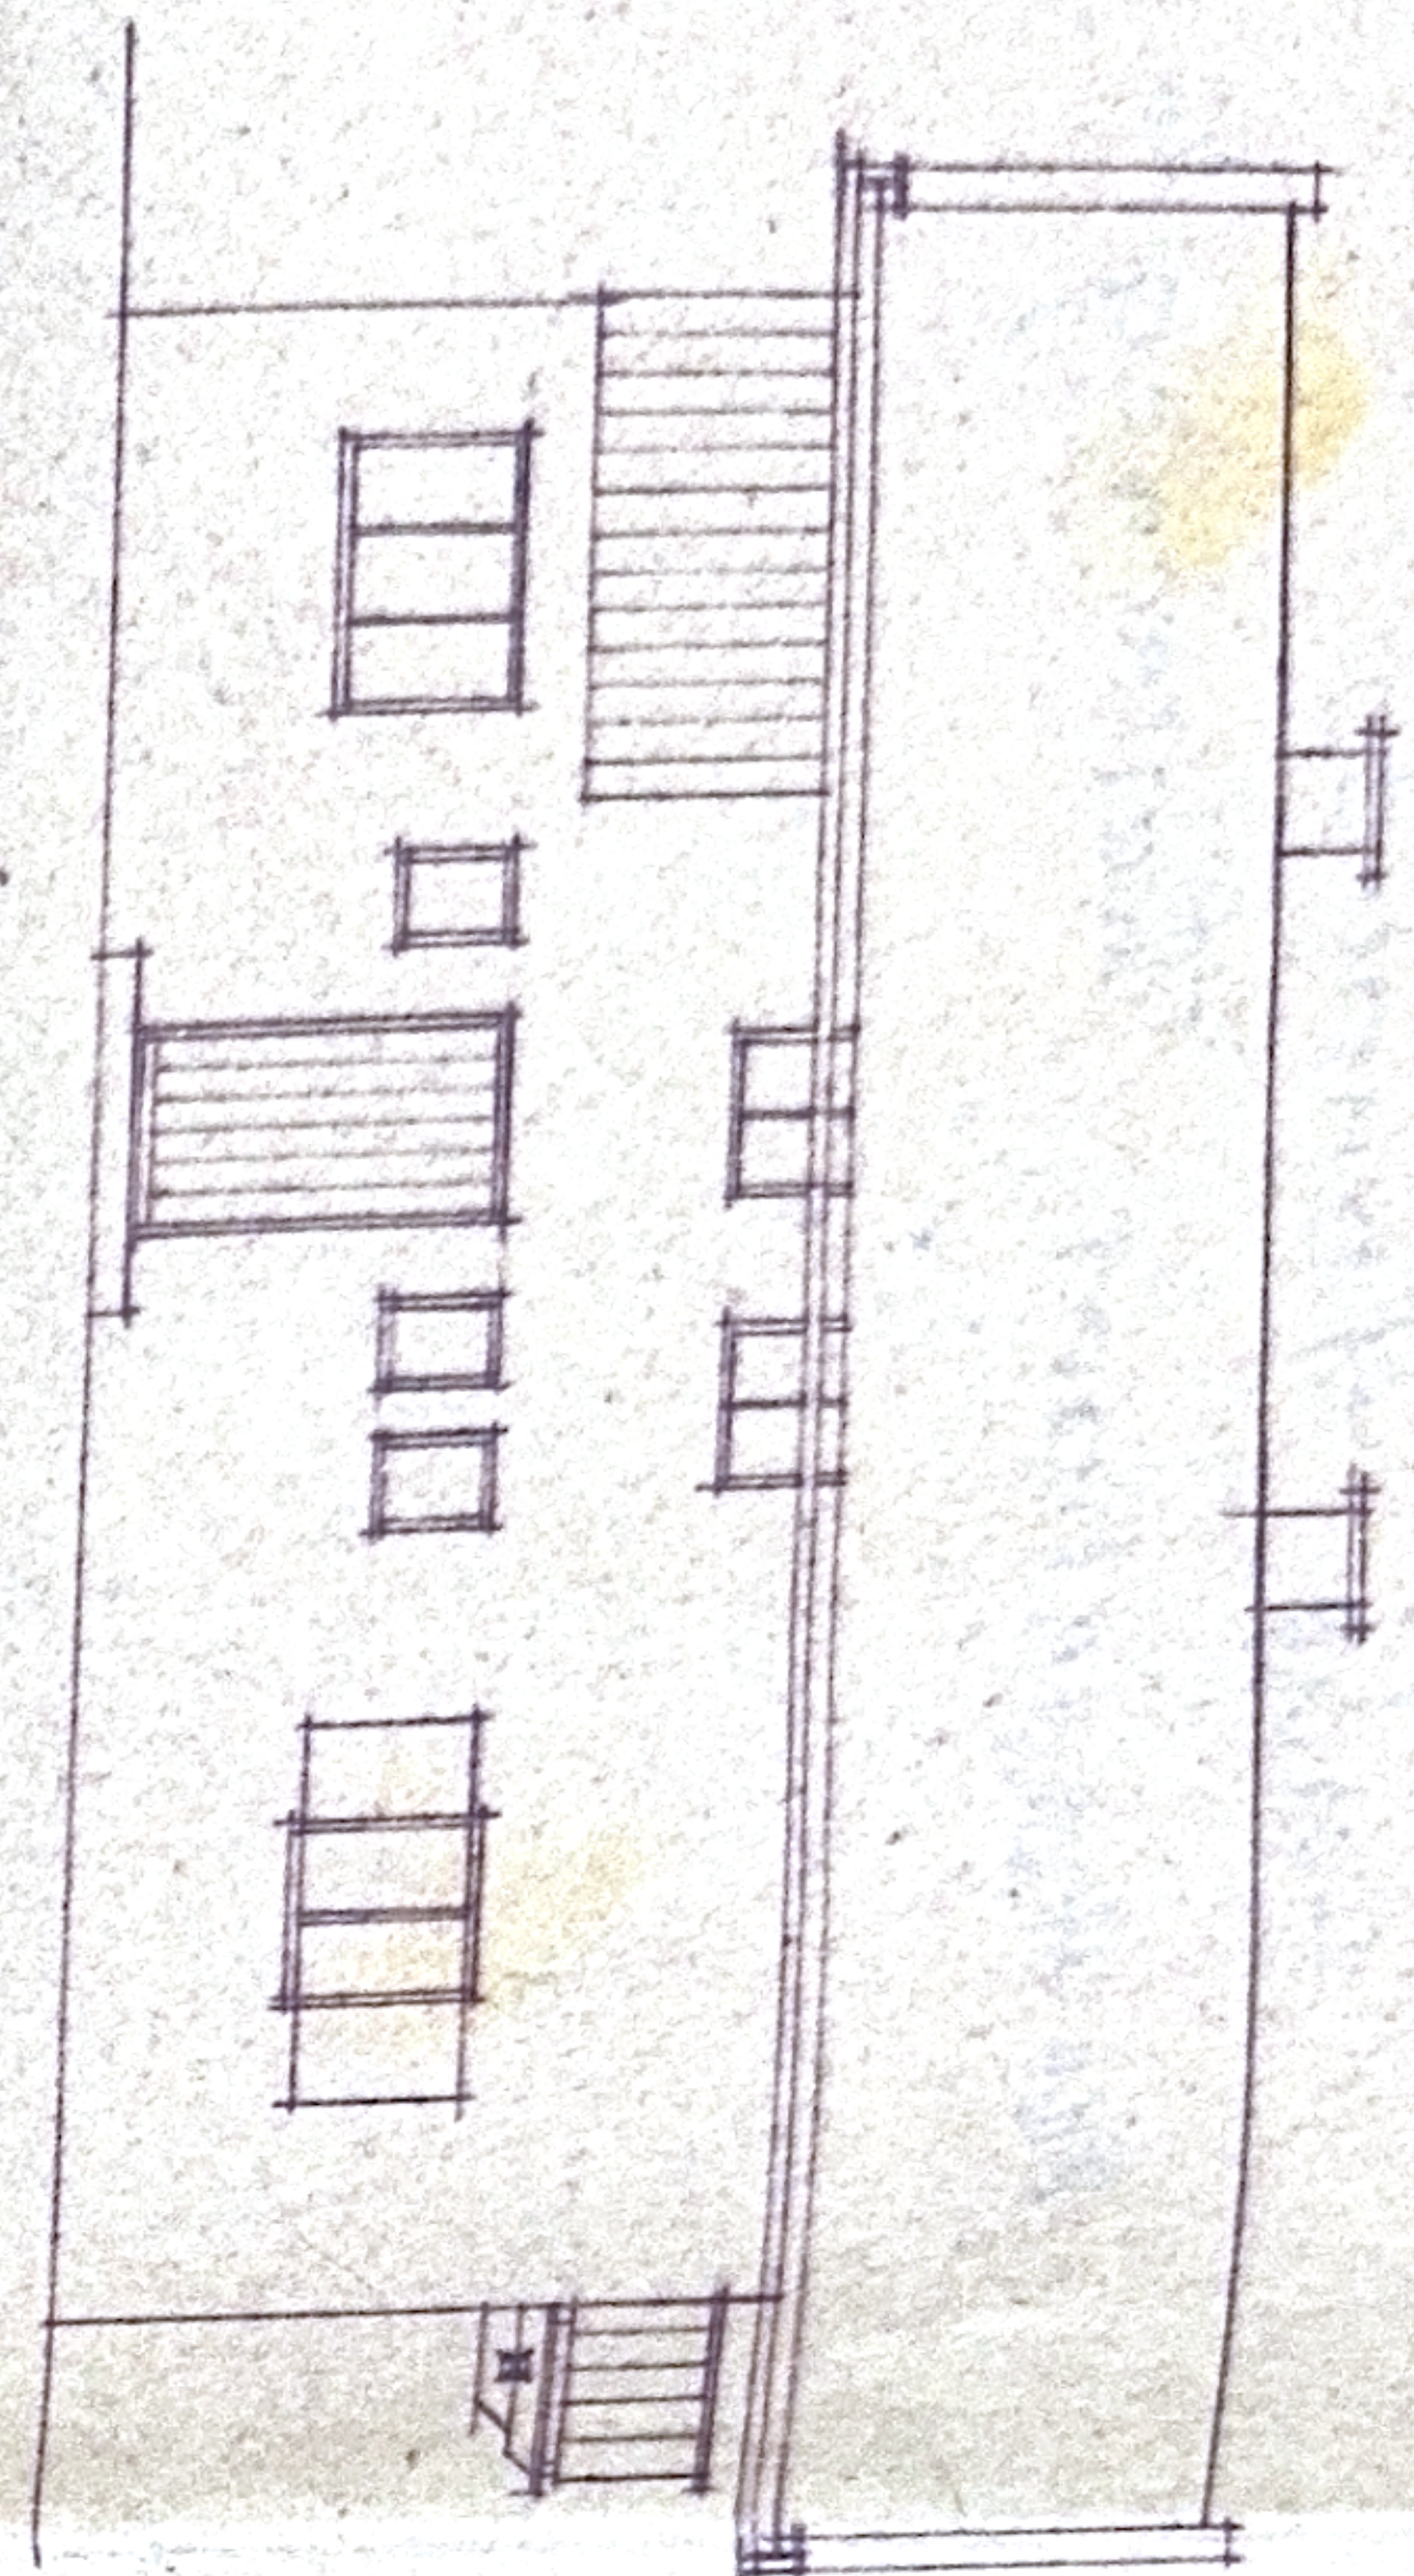


WESTANSICHT

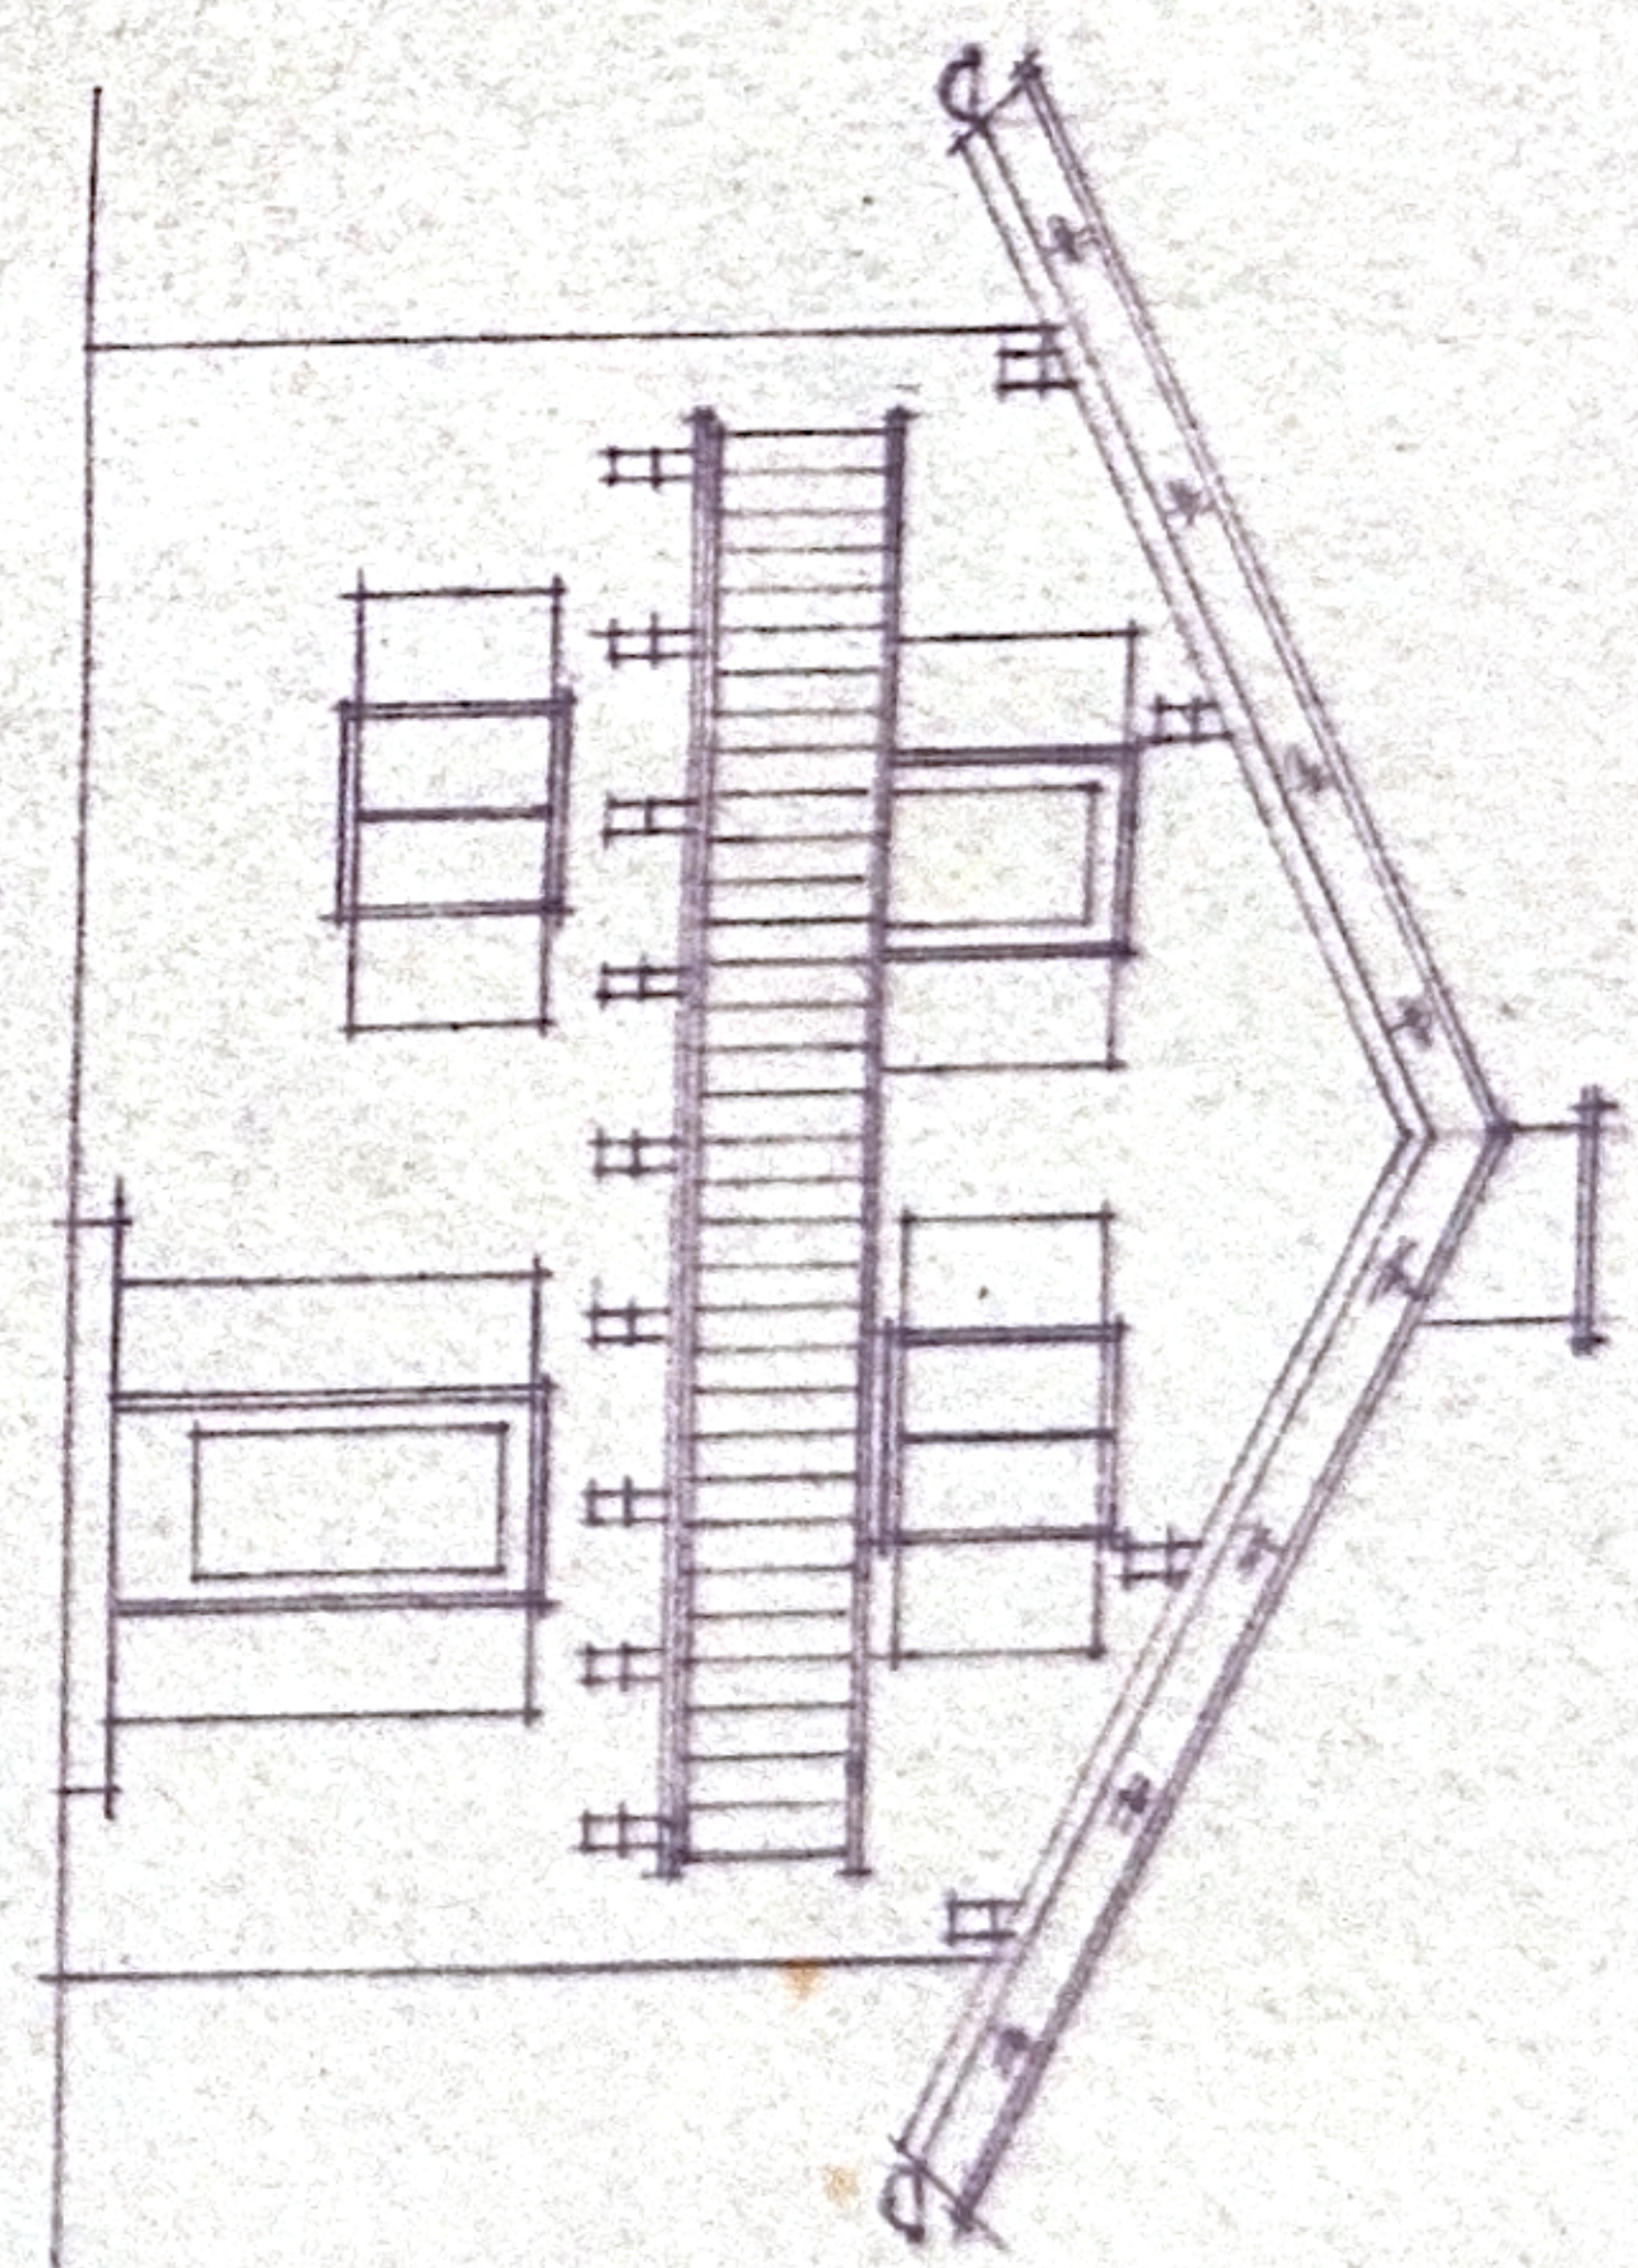


SÜDANSICHT

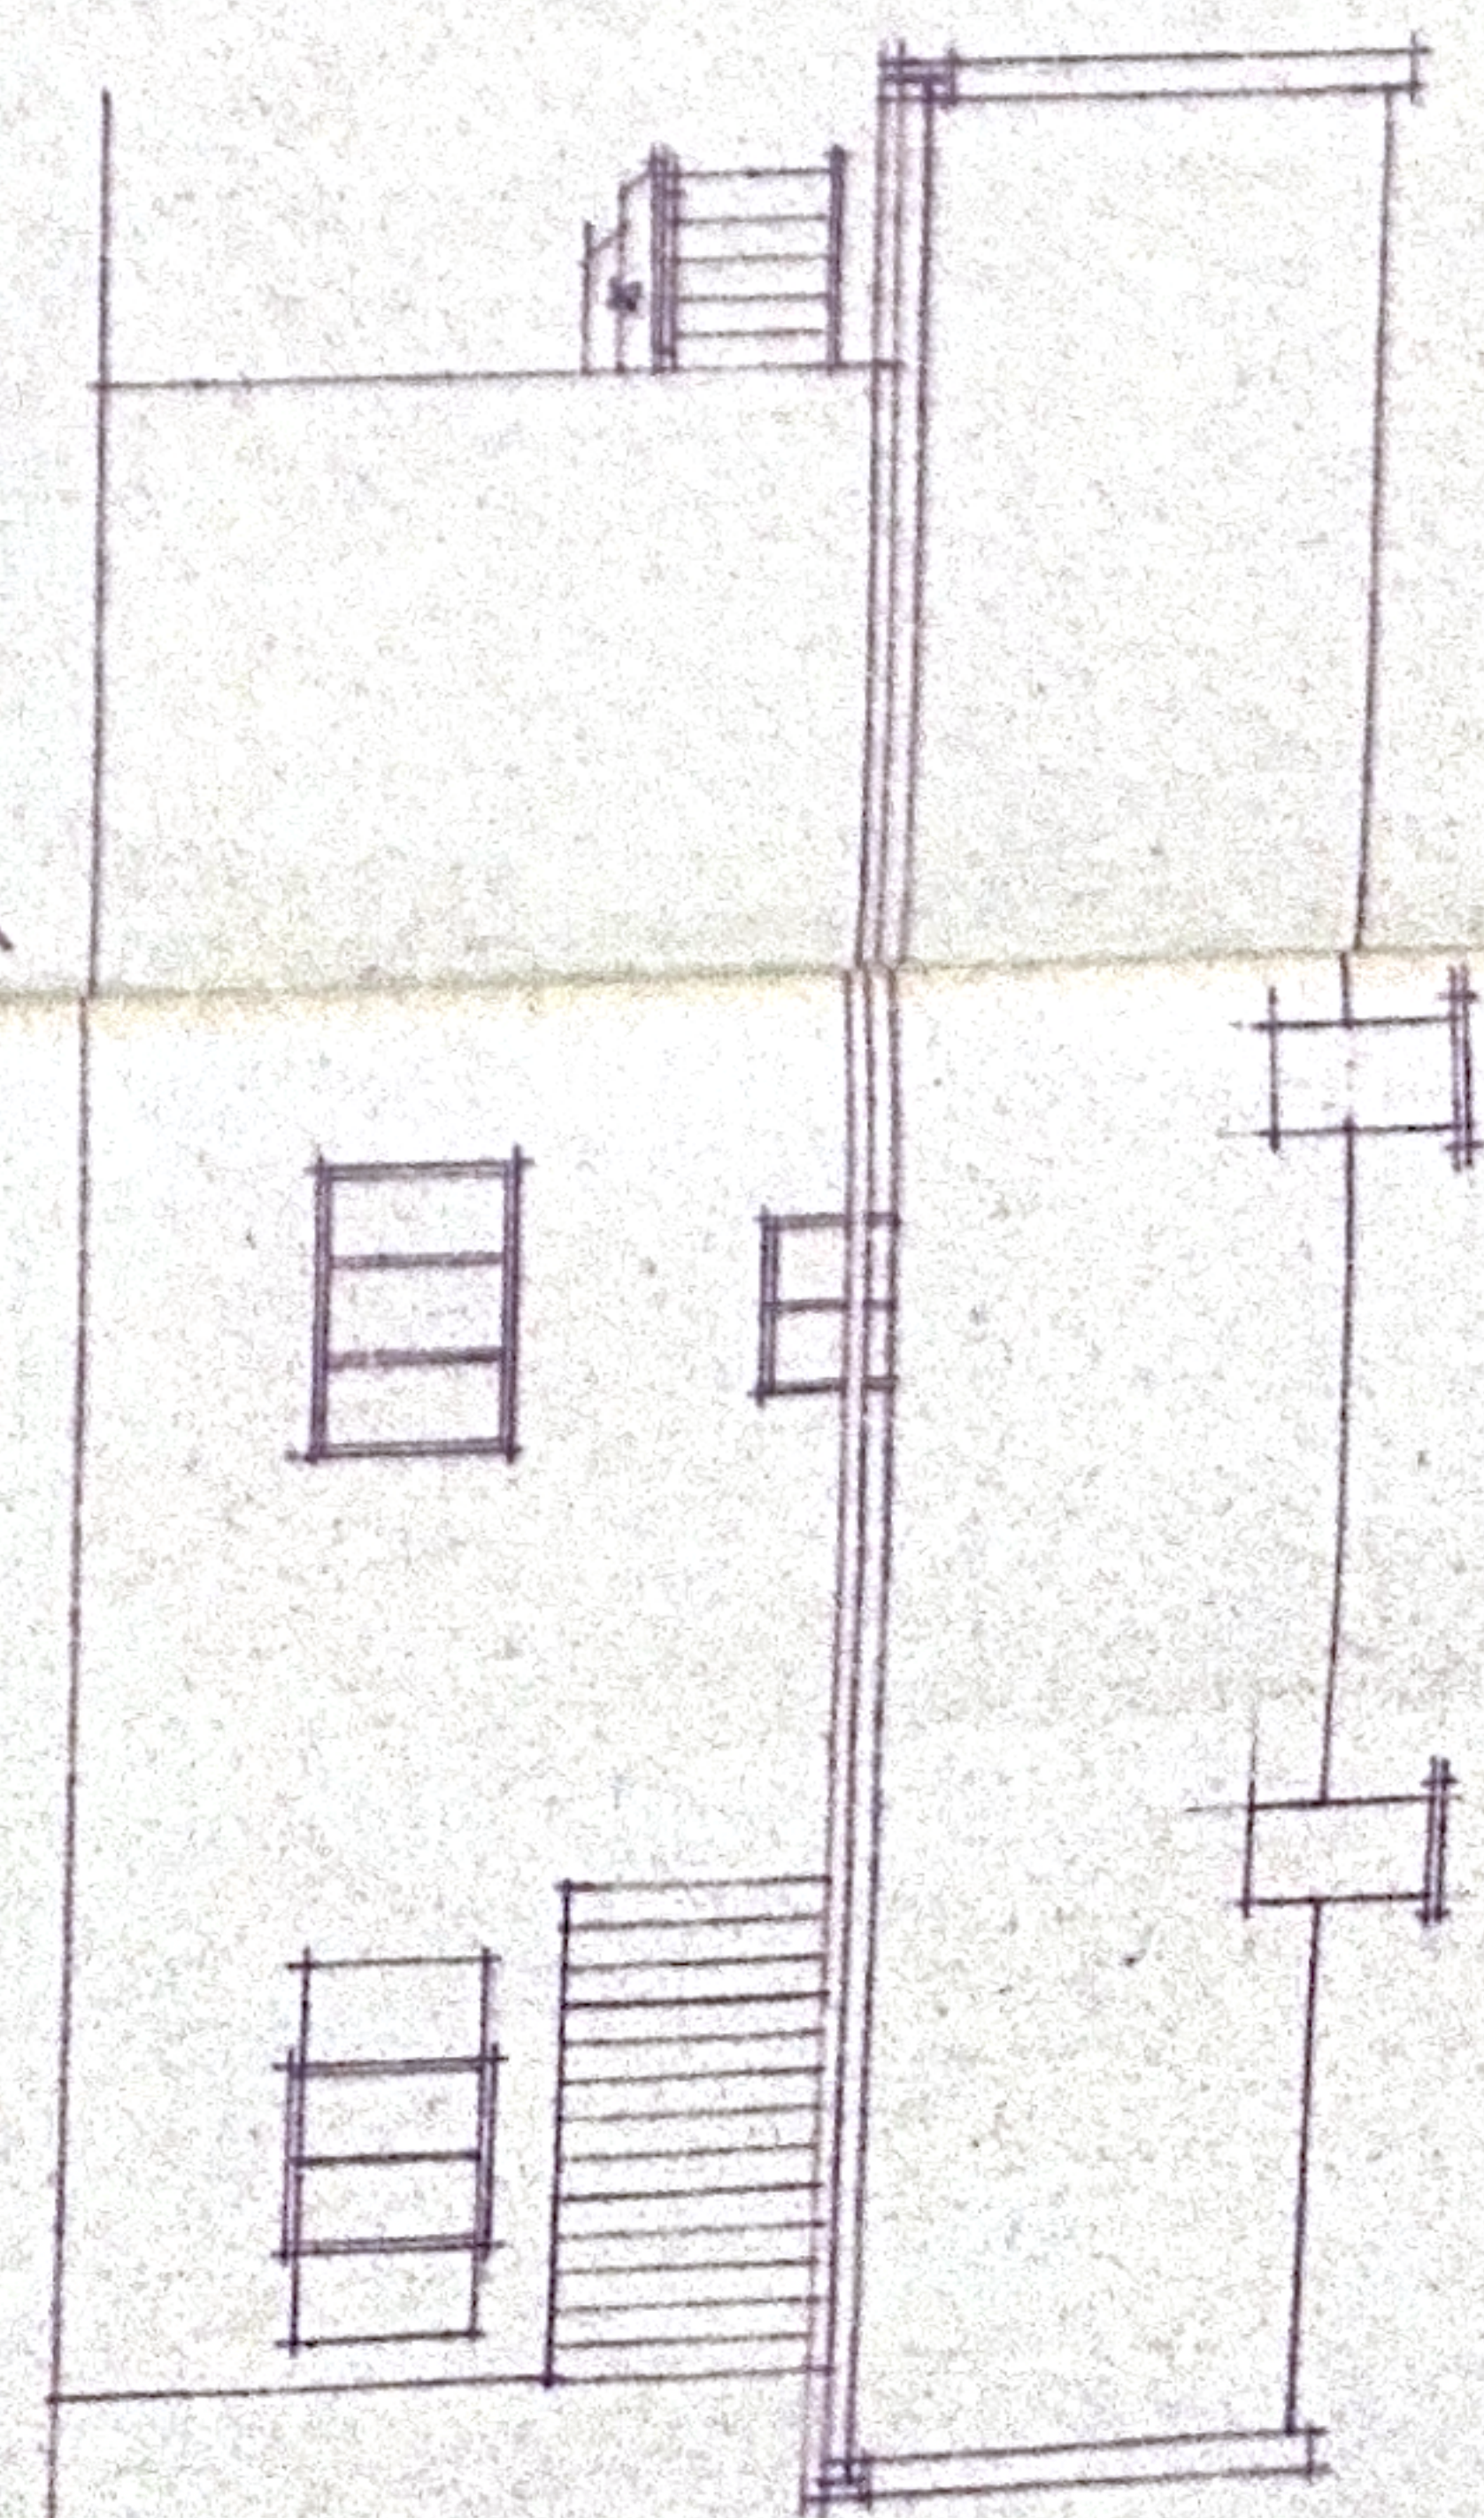


OSTANSICHT

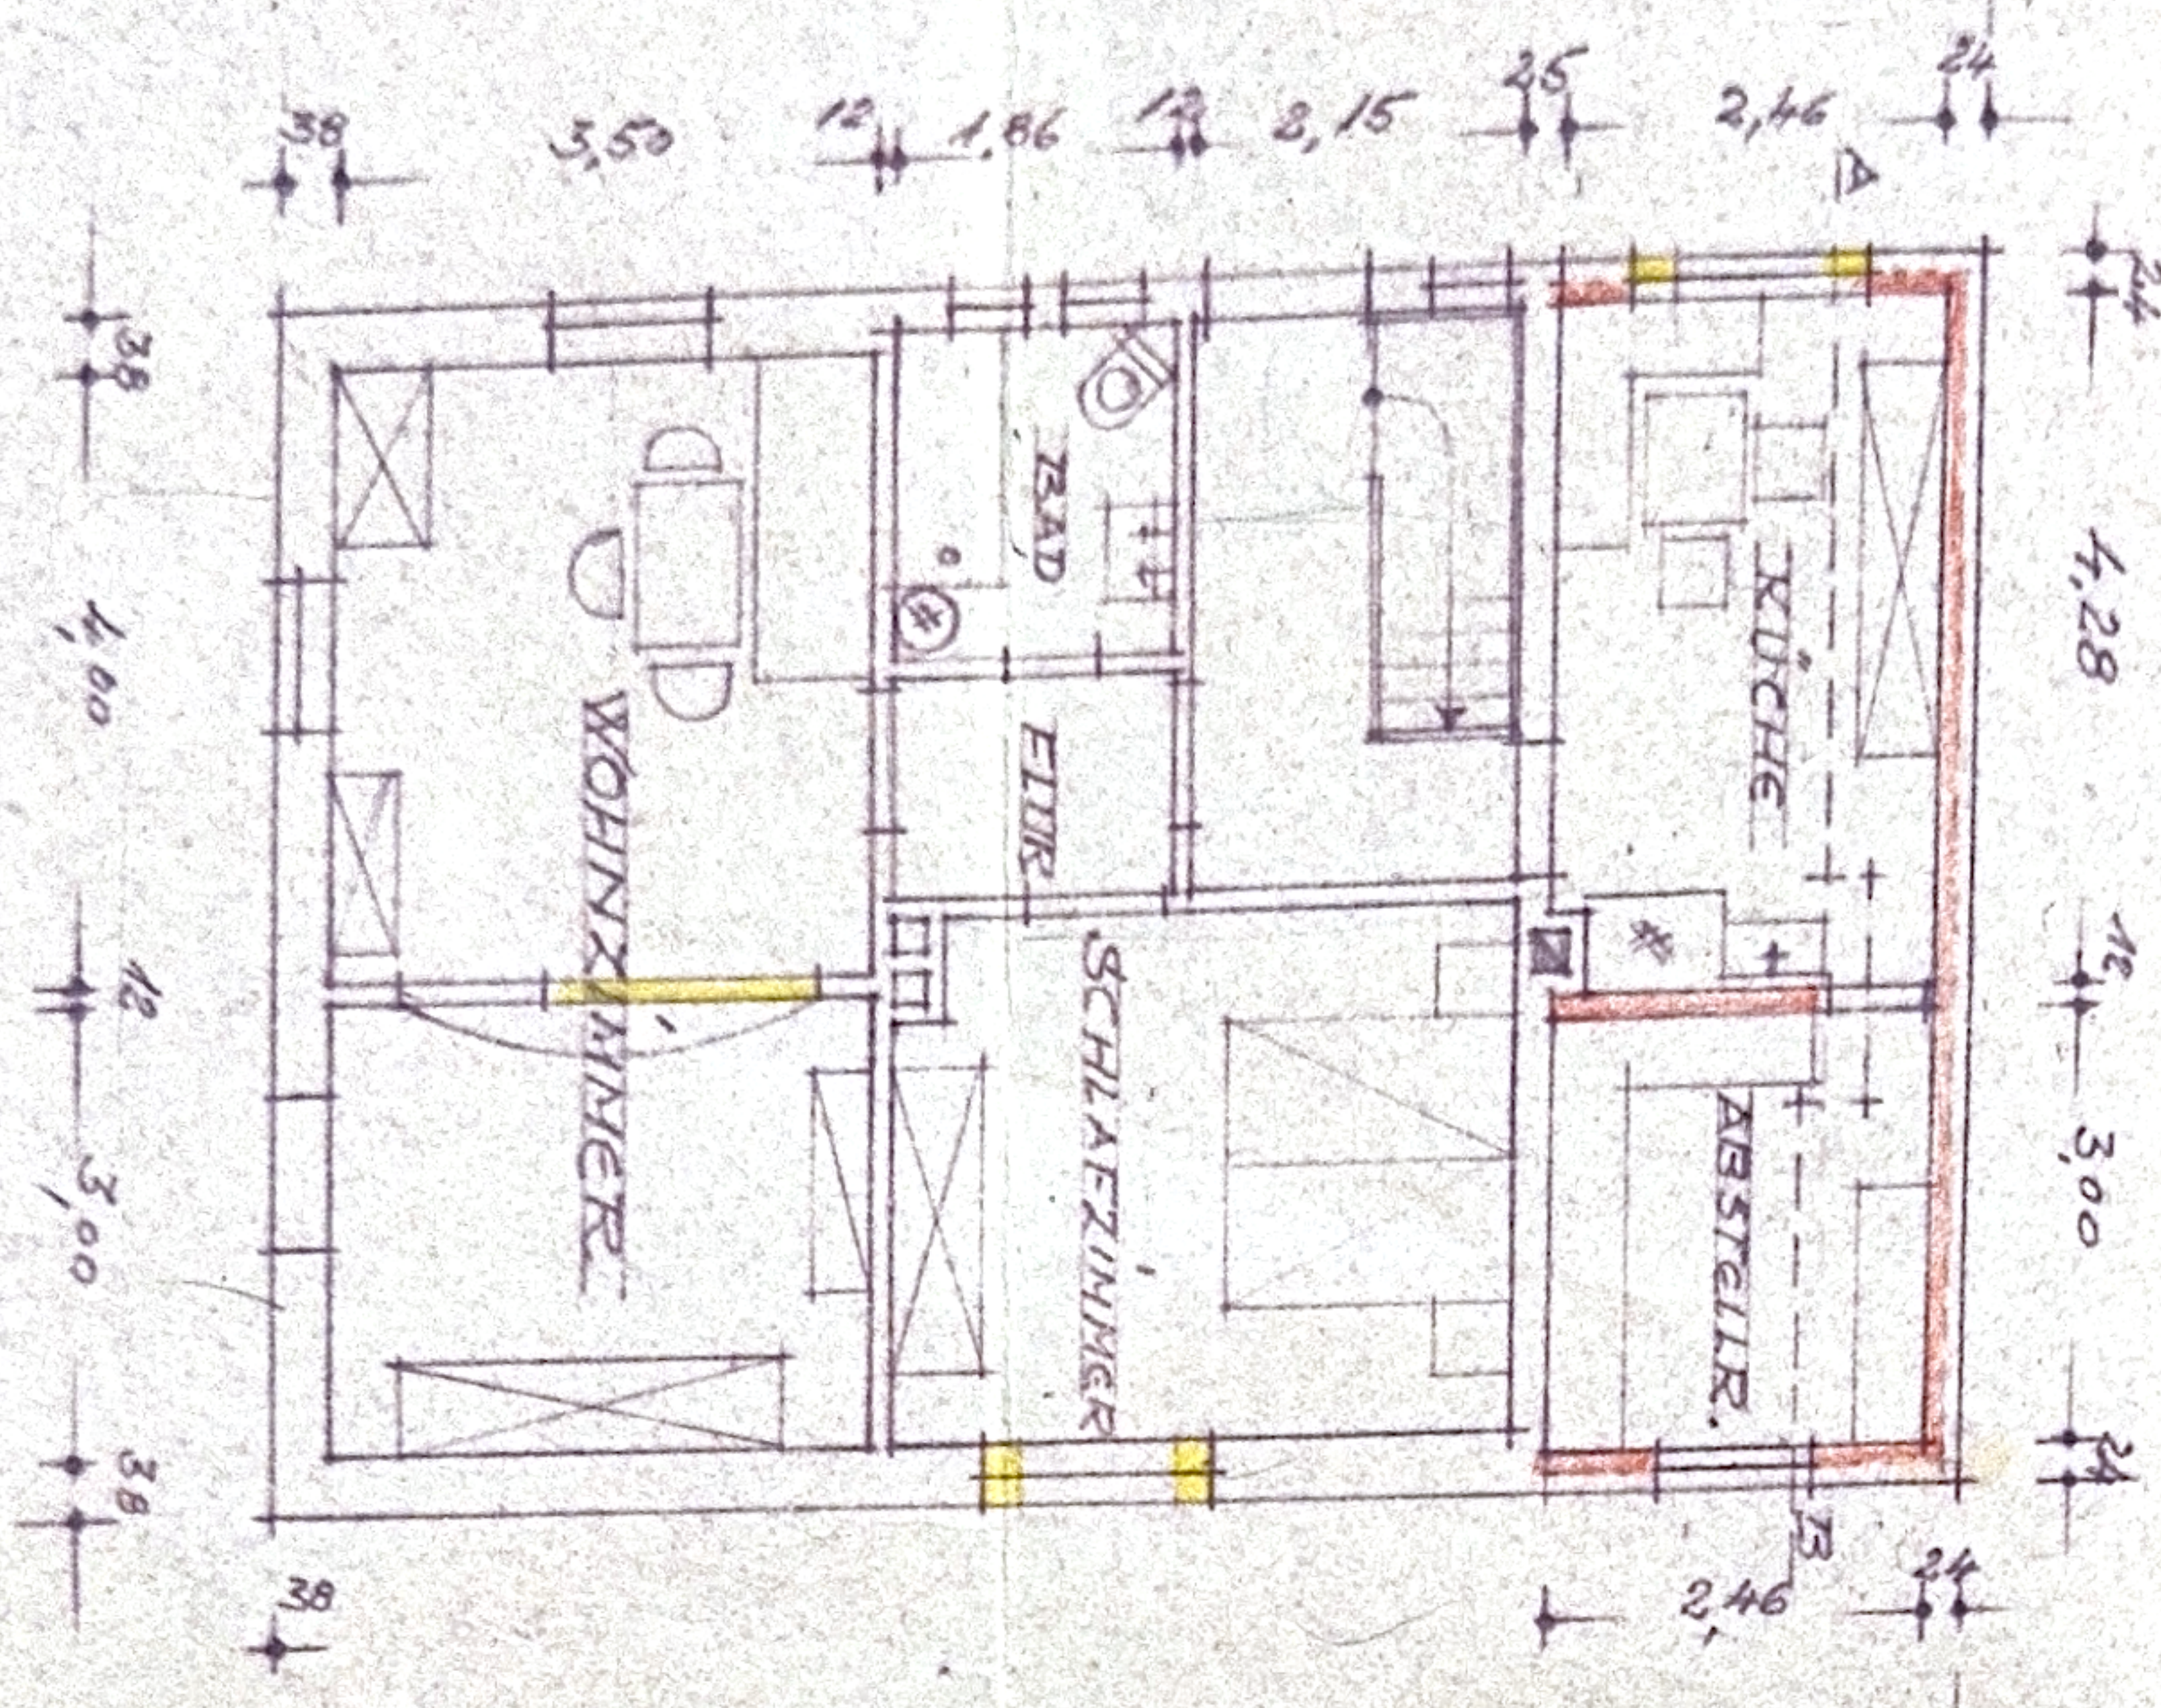

ERDGESCHOSS

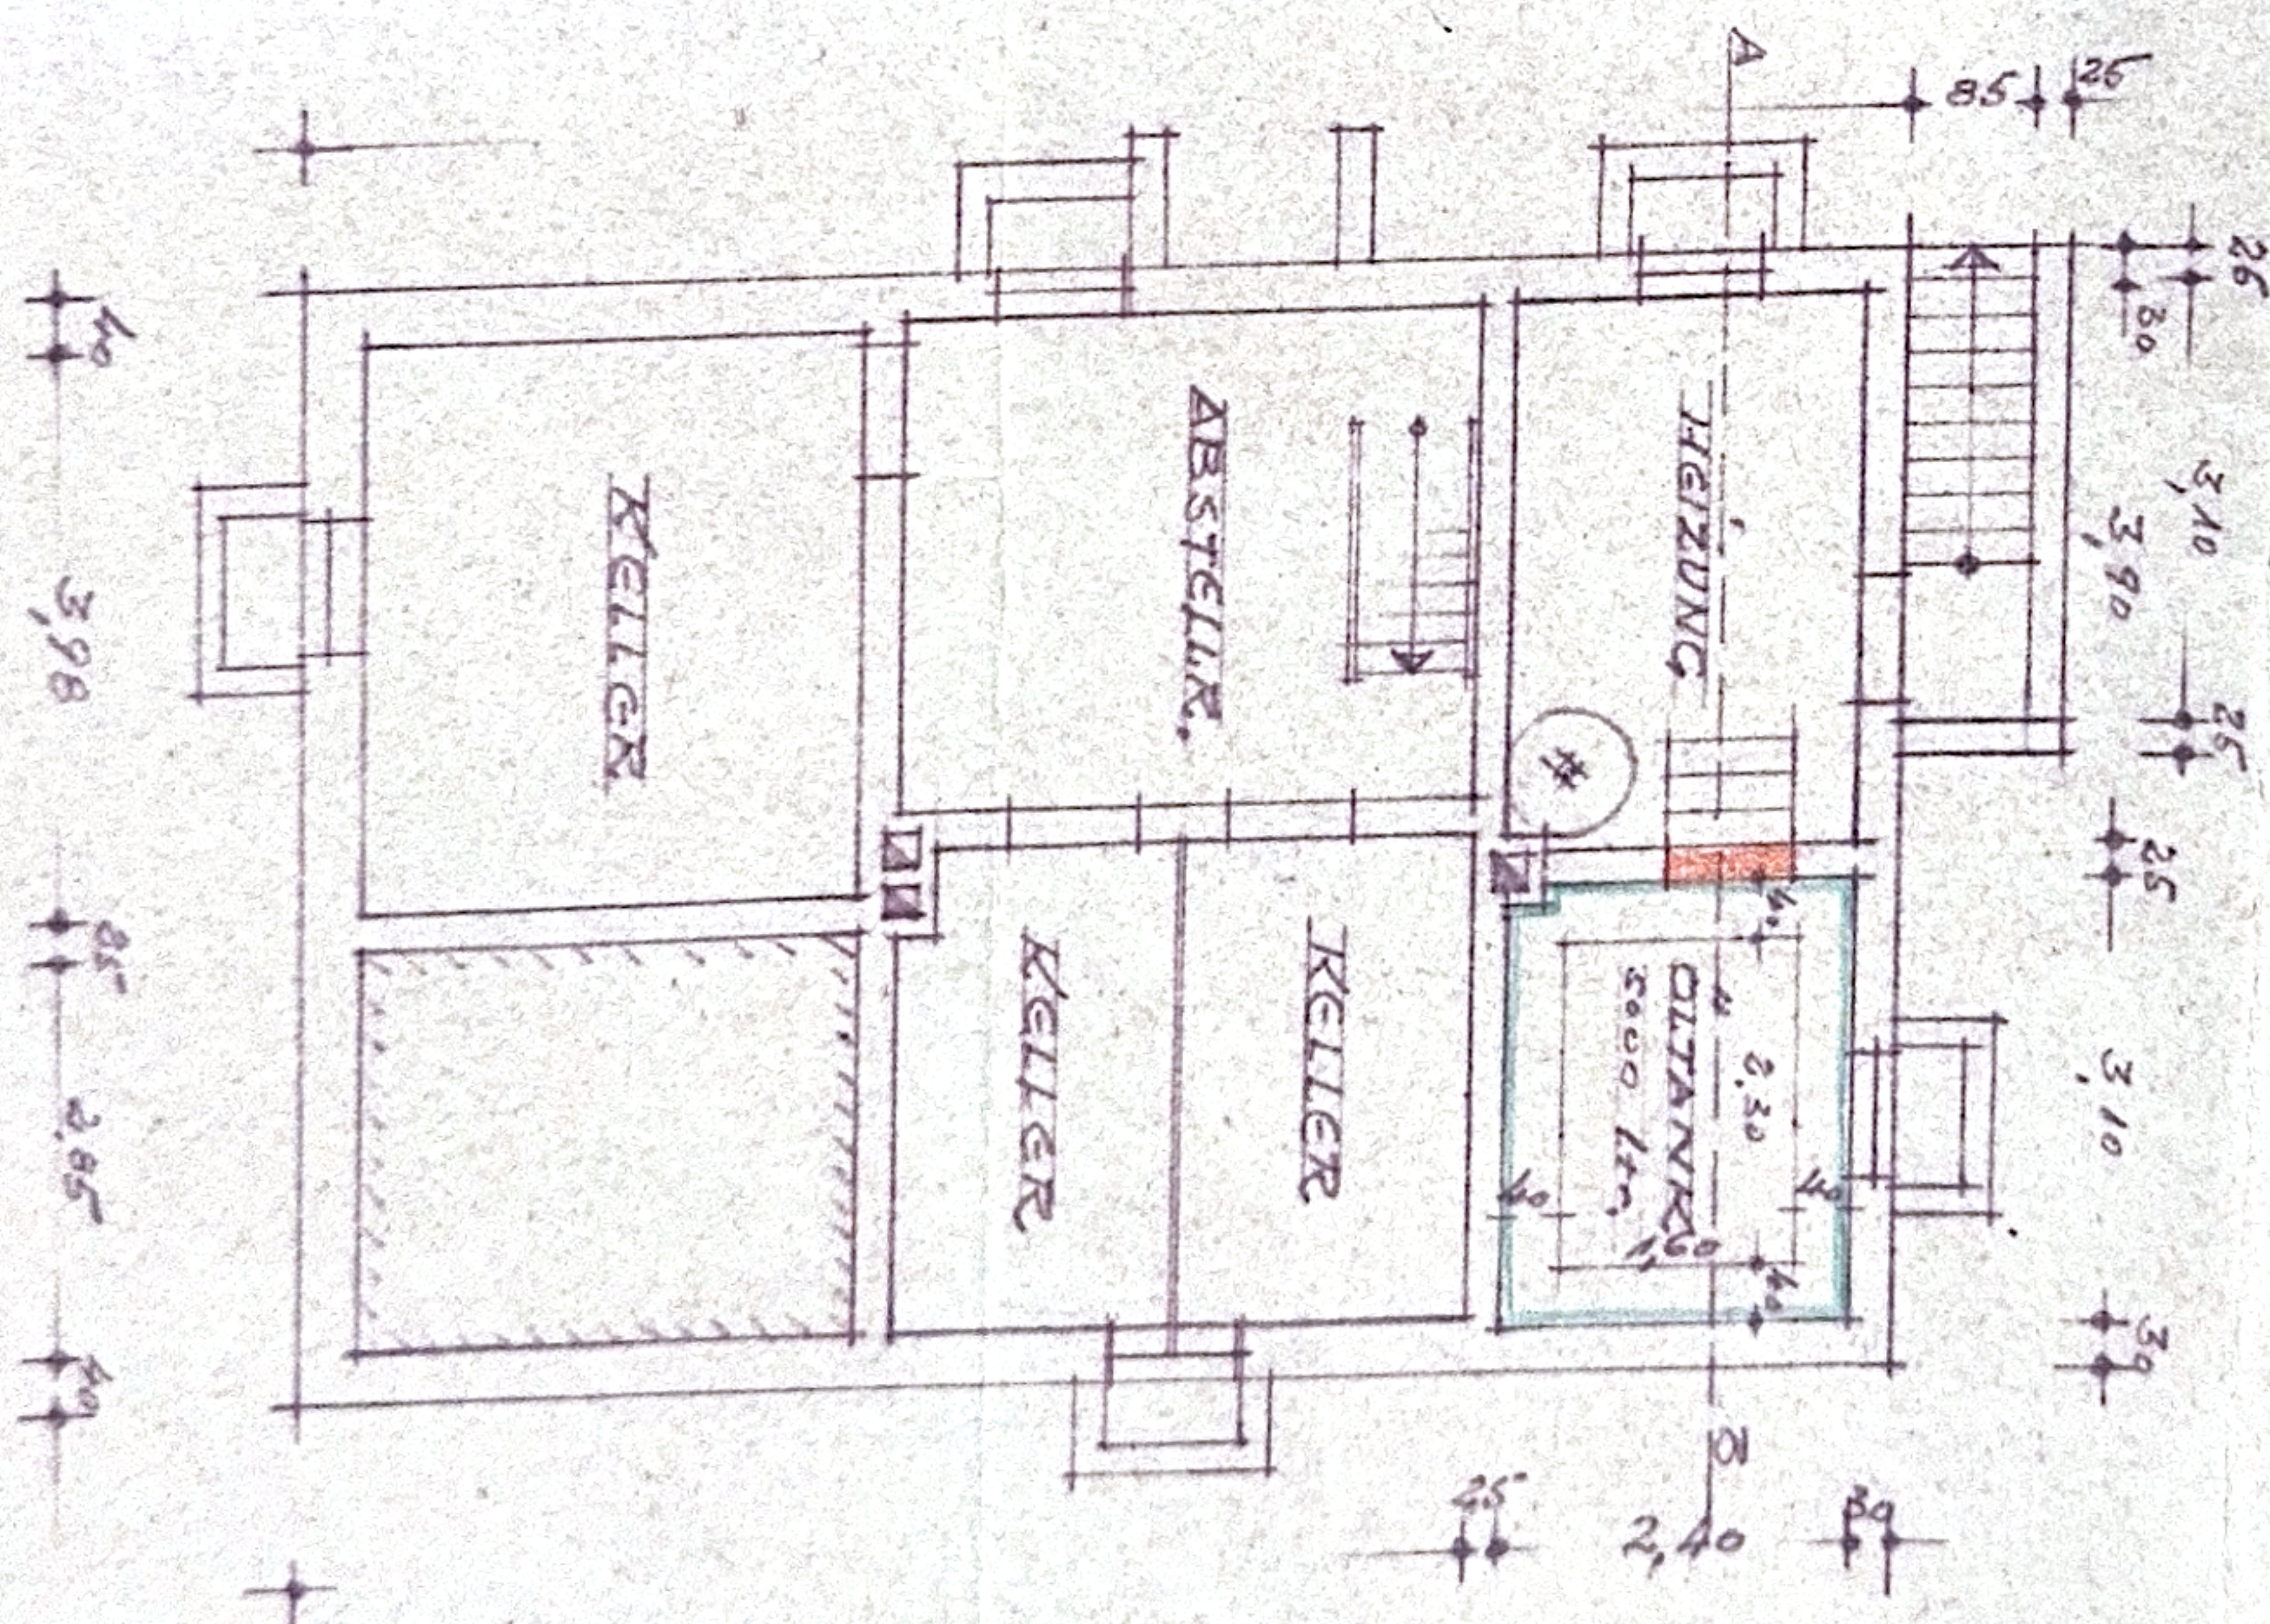

KELLERGECHOSS

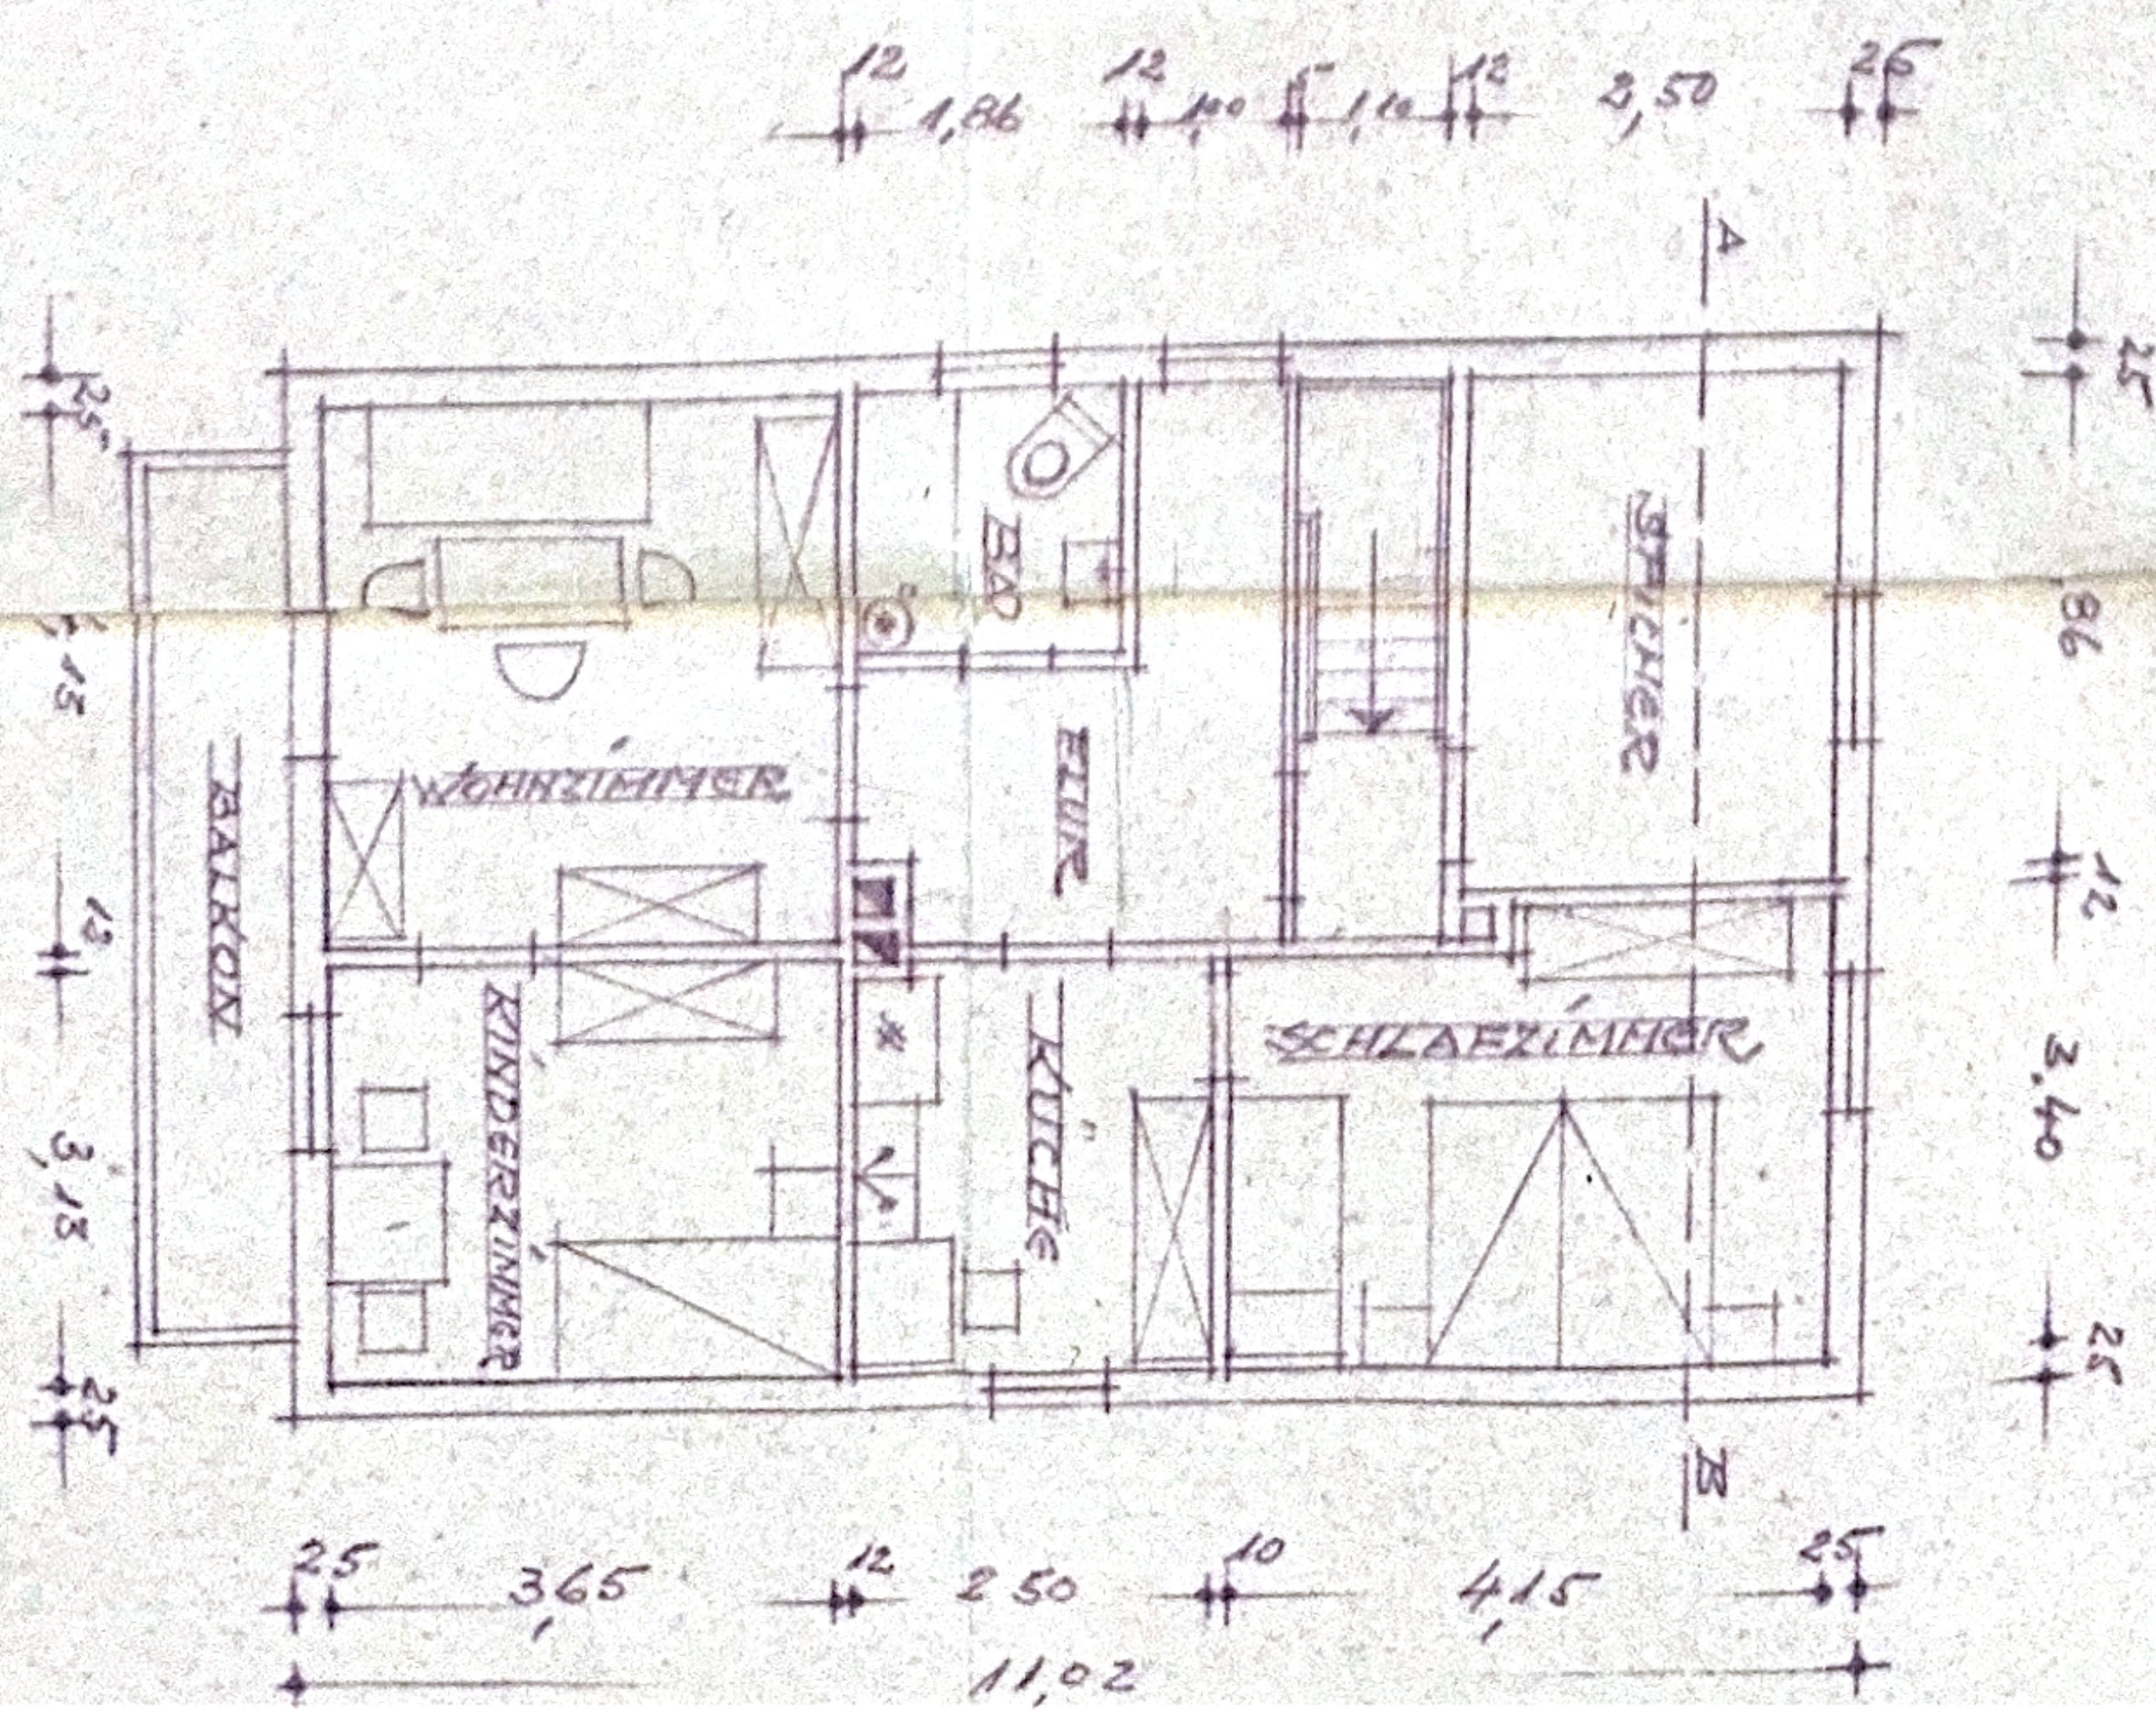

OBERGECHOSS