


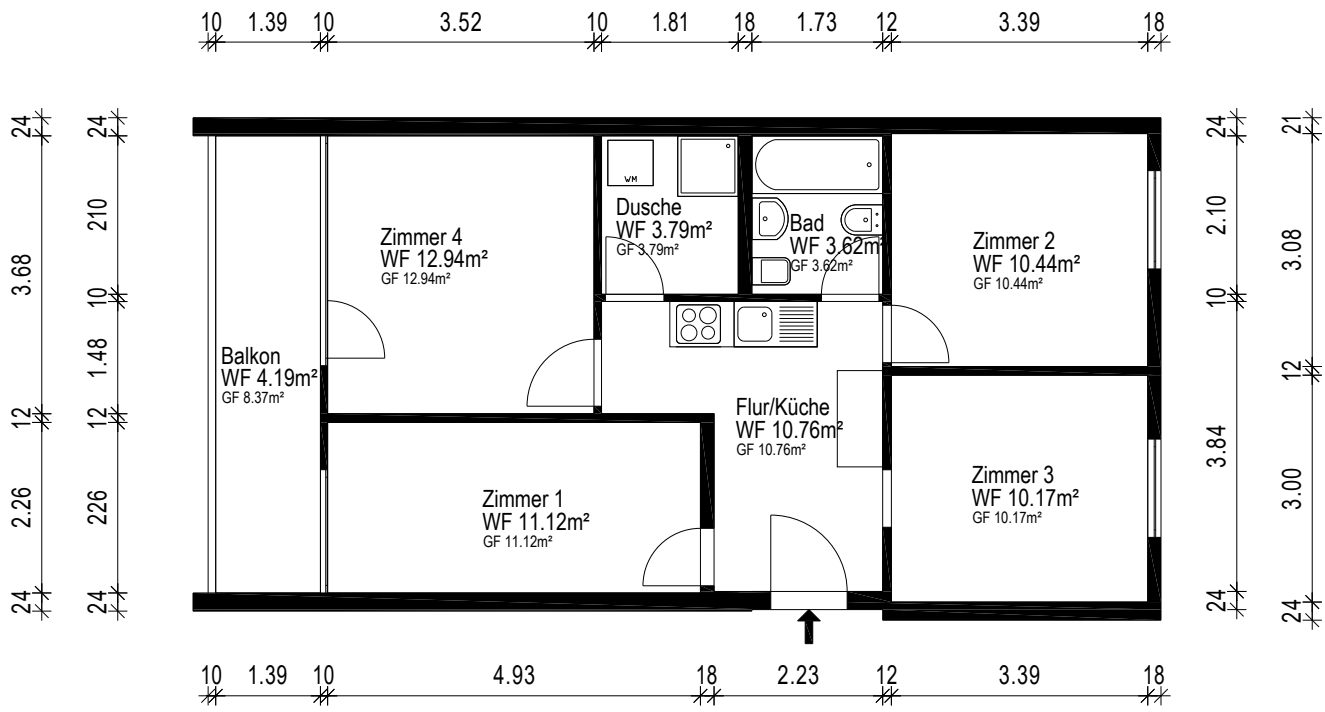

Gebäude ETW			
Ort/Straße 80797 München, Winzererstr. 172			
Planinhalt Erdgeschoss			 Aufmaß - CAD-Service - Flächen
Maßstab 1:100	Datum 26.02.2026		
Objekt-Nr. WE-C16	Plan-Nr. 1		