
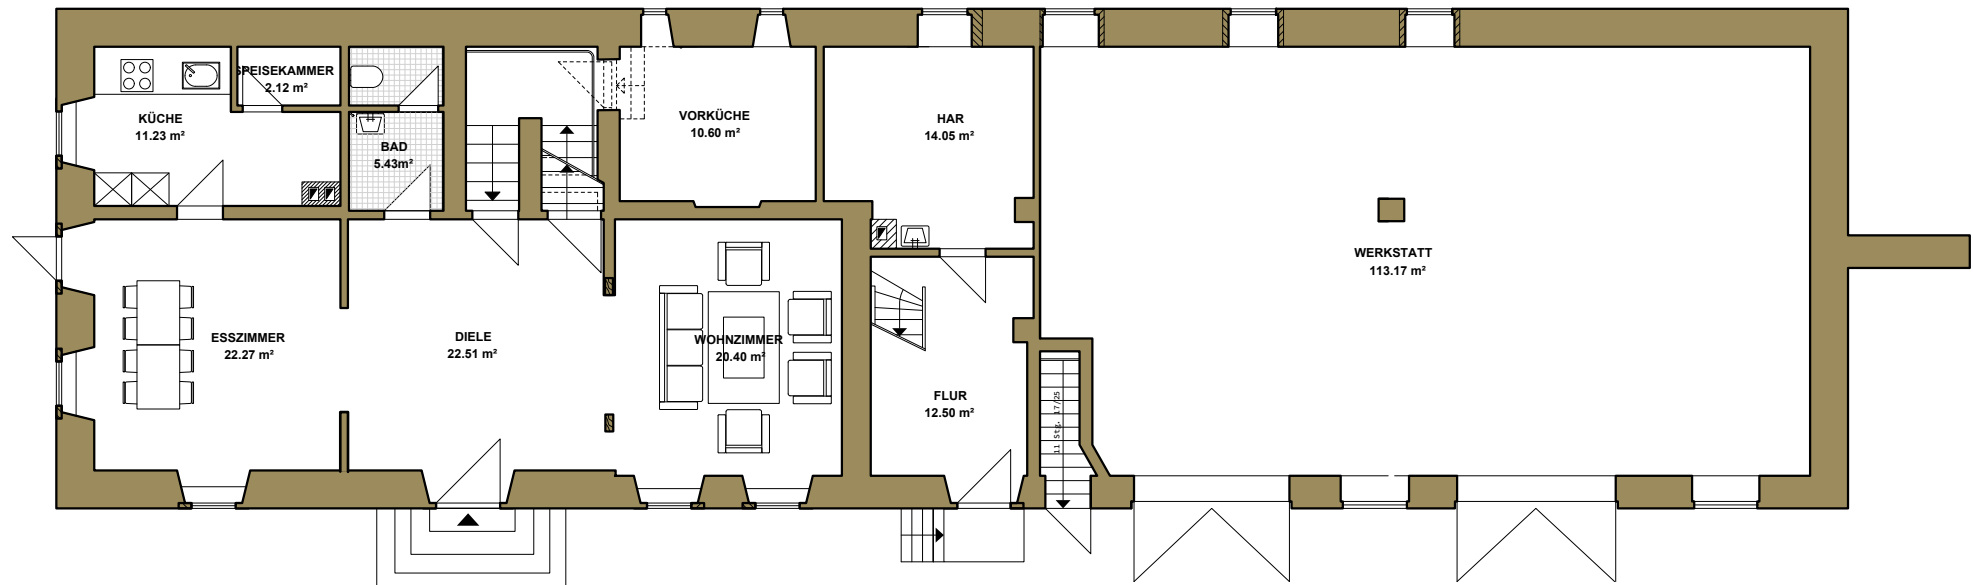


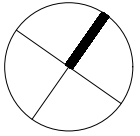

Bauherr: Angelika Müller
Linkershof 68
99510 Ilmtal-Weinstrasse

BV: Aufmass Wohnhaus Linkershof 68

Zeichnung: Grundriss Erdgeschoss

Maßstab: 1:100 Datum: 04.06.26

ABB
ARCHITEKTUR
BÜRO BÖTTCHER

Dipl. Ing. Architekt Dirk Böttcher
Brucknerstraße 11, 99423 Weimar
Mail: architektboettcher@go-cts.de
03643 494360 - 0171 / 6422729