
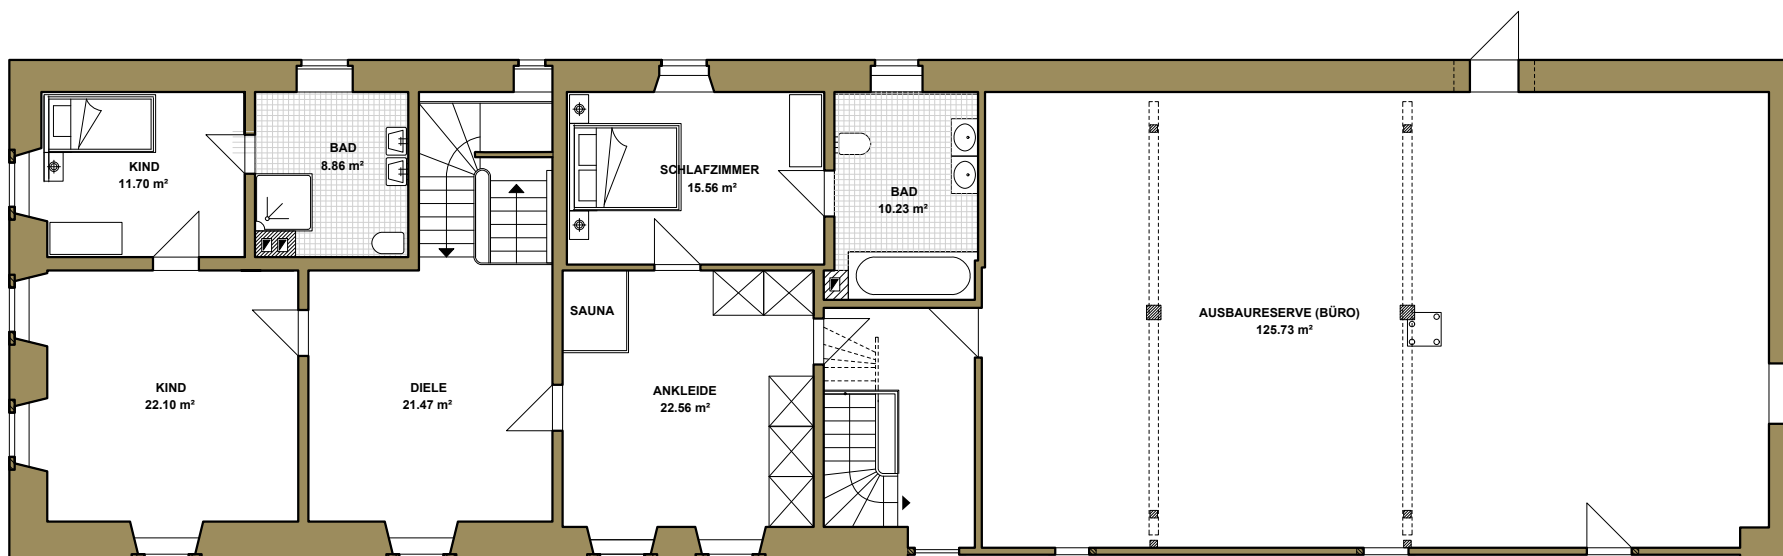


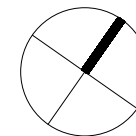

Bauherr: Angelika Müller  
Linkershof 68  
99510 Ilmtal-Weinstraße

BV: Aufmass Wohnhaus Linkershof 68

Zeichnung: Grundriss 1.Obergeschoss

Maßstab: 1:100 Datum: 04.06.26

**ABB**  
ARCHITEKTUR  
BÜRO BÖTTCHER

Dipl. Ing. Architekt Dirk Böttcher  
Brucknerstraße 11, 99423 Weimar  
Mail: [architektboettcher@go-cts.de](mailto:architektboettcher@go-cts.de)  
03643 494360 - 0171 / 6422729