


TYP E/2

HAUSNR. 40A

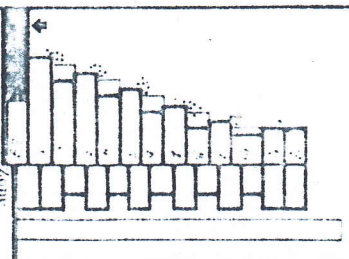












Wegfeld

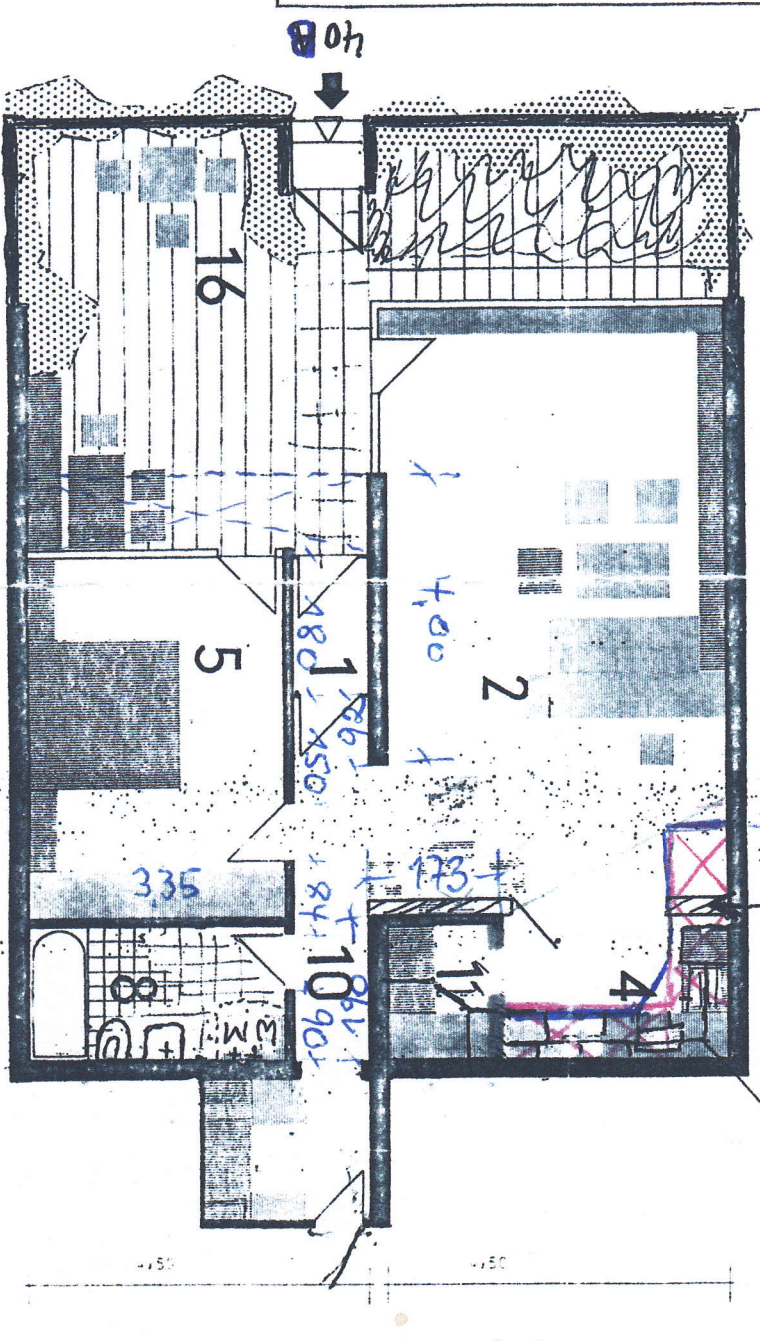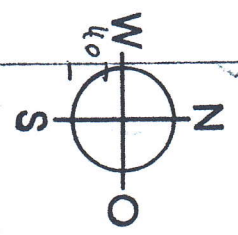

4,82

8,20

1,20

4,50

4,50

Einbau Küche

+

2 Zi

BRUNNEN 11000

87 m² Wohnfläche
+ 30 m² Garten