



1:100

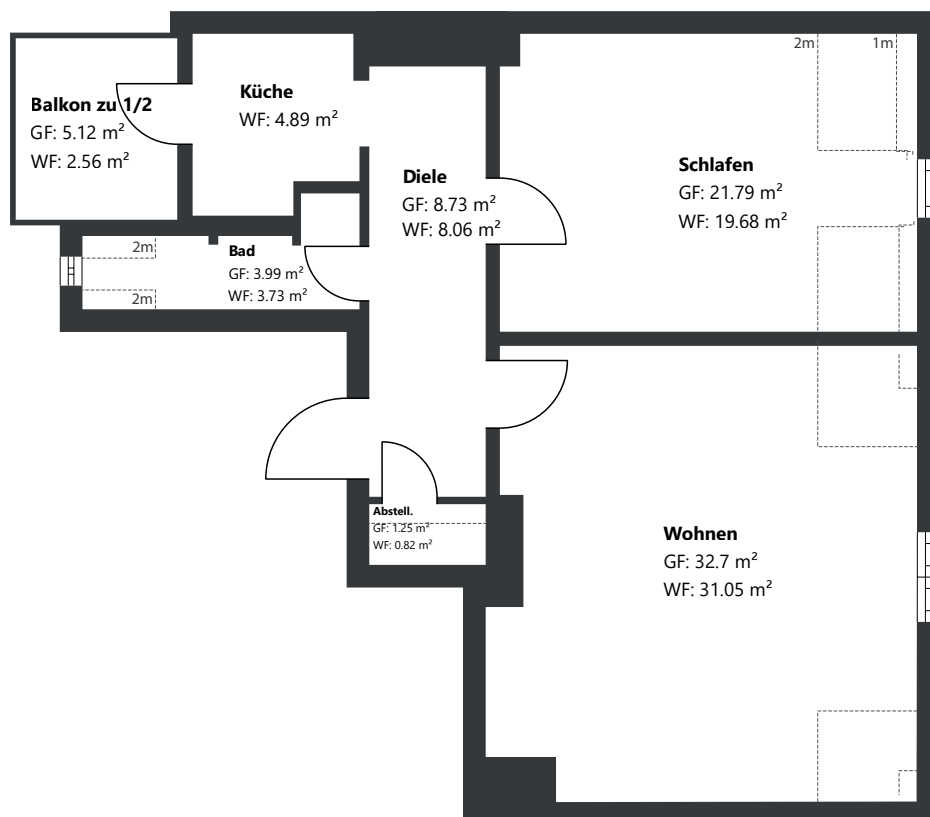


Hinweis:

Unser Aufmaß erfolgt ausschließlich vor Ort mittels eines 3D-Laserscanners in Form einer dreidimensionalen Vermessung. Die Flächenberechnung erfolgt nach den jeweils vertraglich vereinbarten Berechnungsnormen unter Berücksichtigung der grundlegenden Anforderungen an Aufenthaltsräume nach den jeweils geltenden Bauordnungen. Eine weitergehende Prüfung baurechtlicher oder brandschutzrechtlicher Vorgaben ist nicht Gegenstand dieses Auftrags und erfolgt nicht.

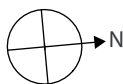

1:75

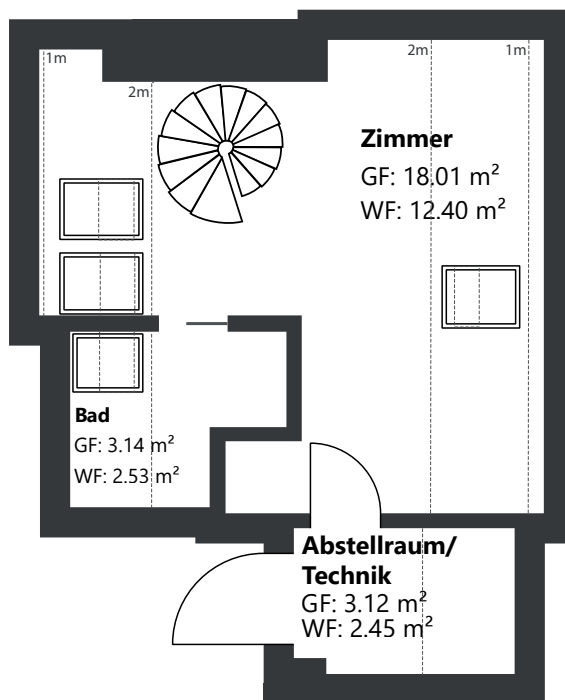

Hinweis:

Auftragsgemäß wurde der Raum "Abstellraum./Technik" im Dachgeschoss als Wohnfläche ausgewiesen. Laut Auftraggeber liegt hierfür eine entsprechende Genehmigung vor. Sollten sich später Abweichungen herausstellen, behalten wir uns das Recht vor, entsprechende Korrekturen vorzunehmen. Die Flächenberechnung erfolgt nach den jeweils vertraglich vereinbarten Berechnungsnormen unter Berücksichtigung der grundlegenden Anforderungen an Aufenthaltsräume nach den jeweils geltenden Bauordnungen. Eine weitergehende Prüfung baurechtlicher oder brandschutzrechtlicher Vorgaben ist nicht Gegenstand dieses Auftrags und erfolgt nicht. Unser Aufmaß erfolgt ausschließlich vor Ort mittels eines 3D-Laserscanners in Form einer dreidimensionalen Vermessung.