
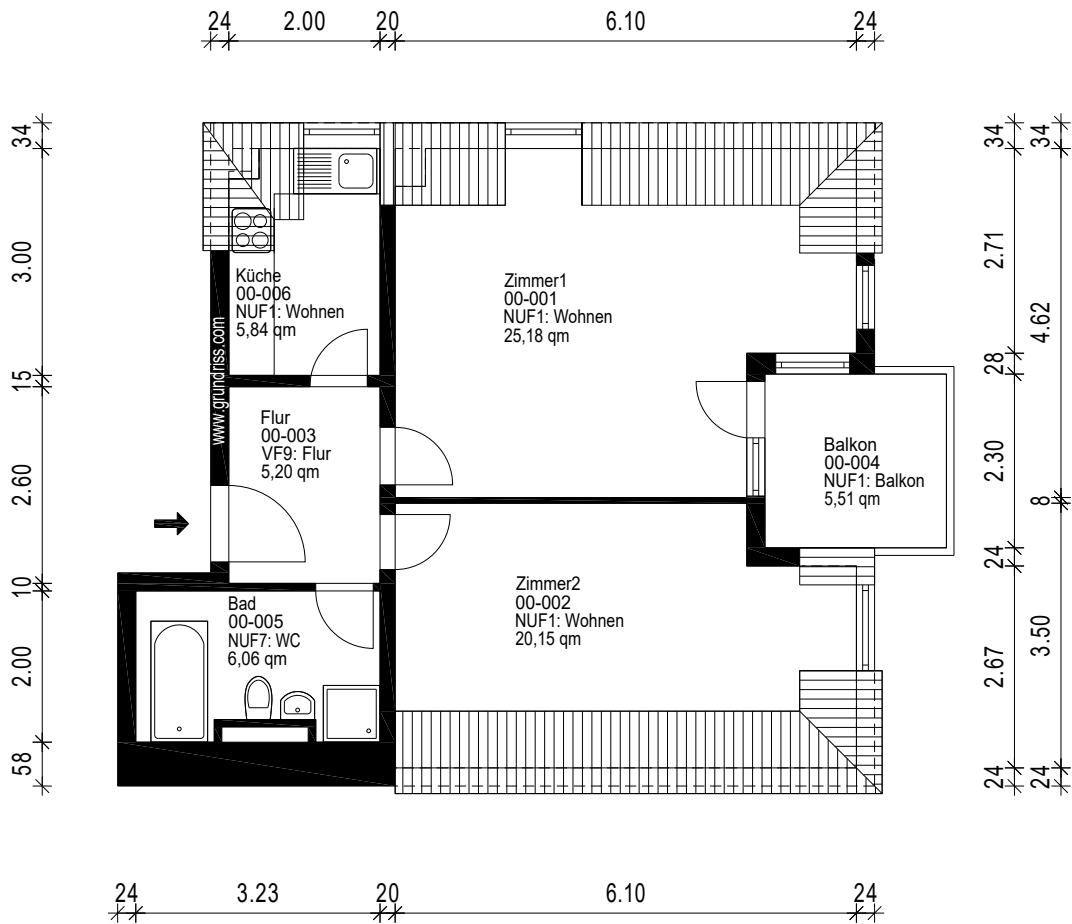


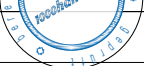

Gebäude ETW		
Ort/Straße 04158 Leipzig, Mittelring 5		
Planinhalt Dachgeschoss	 Ein Service der 1000hands AG	
Maßstab 1:100		
Objekt-Nr. -	Plan-Nr. 1	Aufmaß - CAD-Service - Flächen