


Schnitt

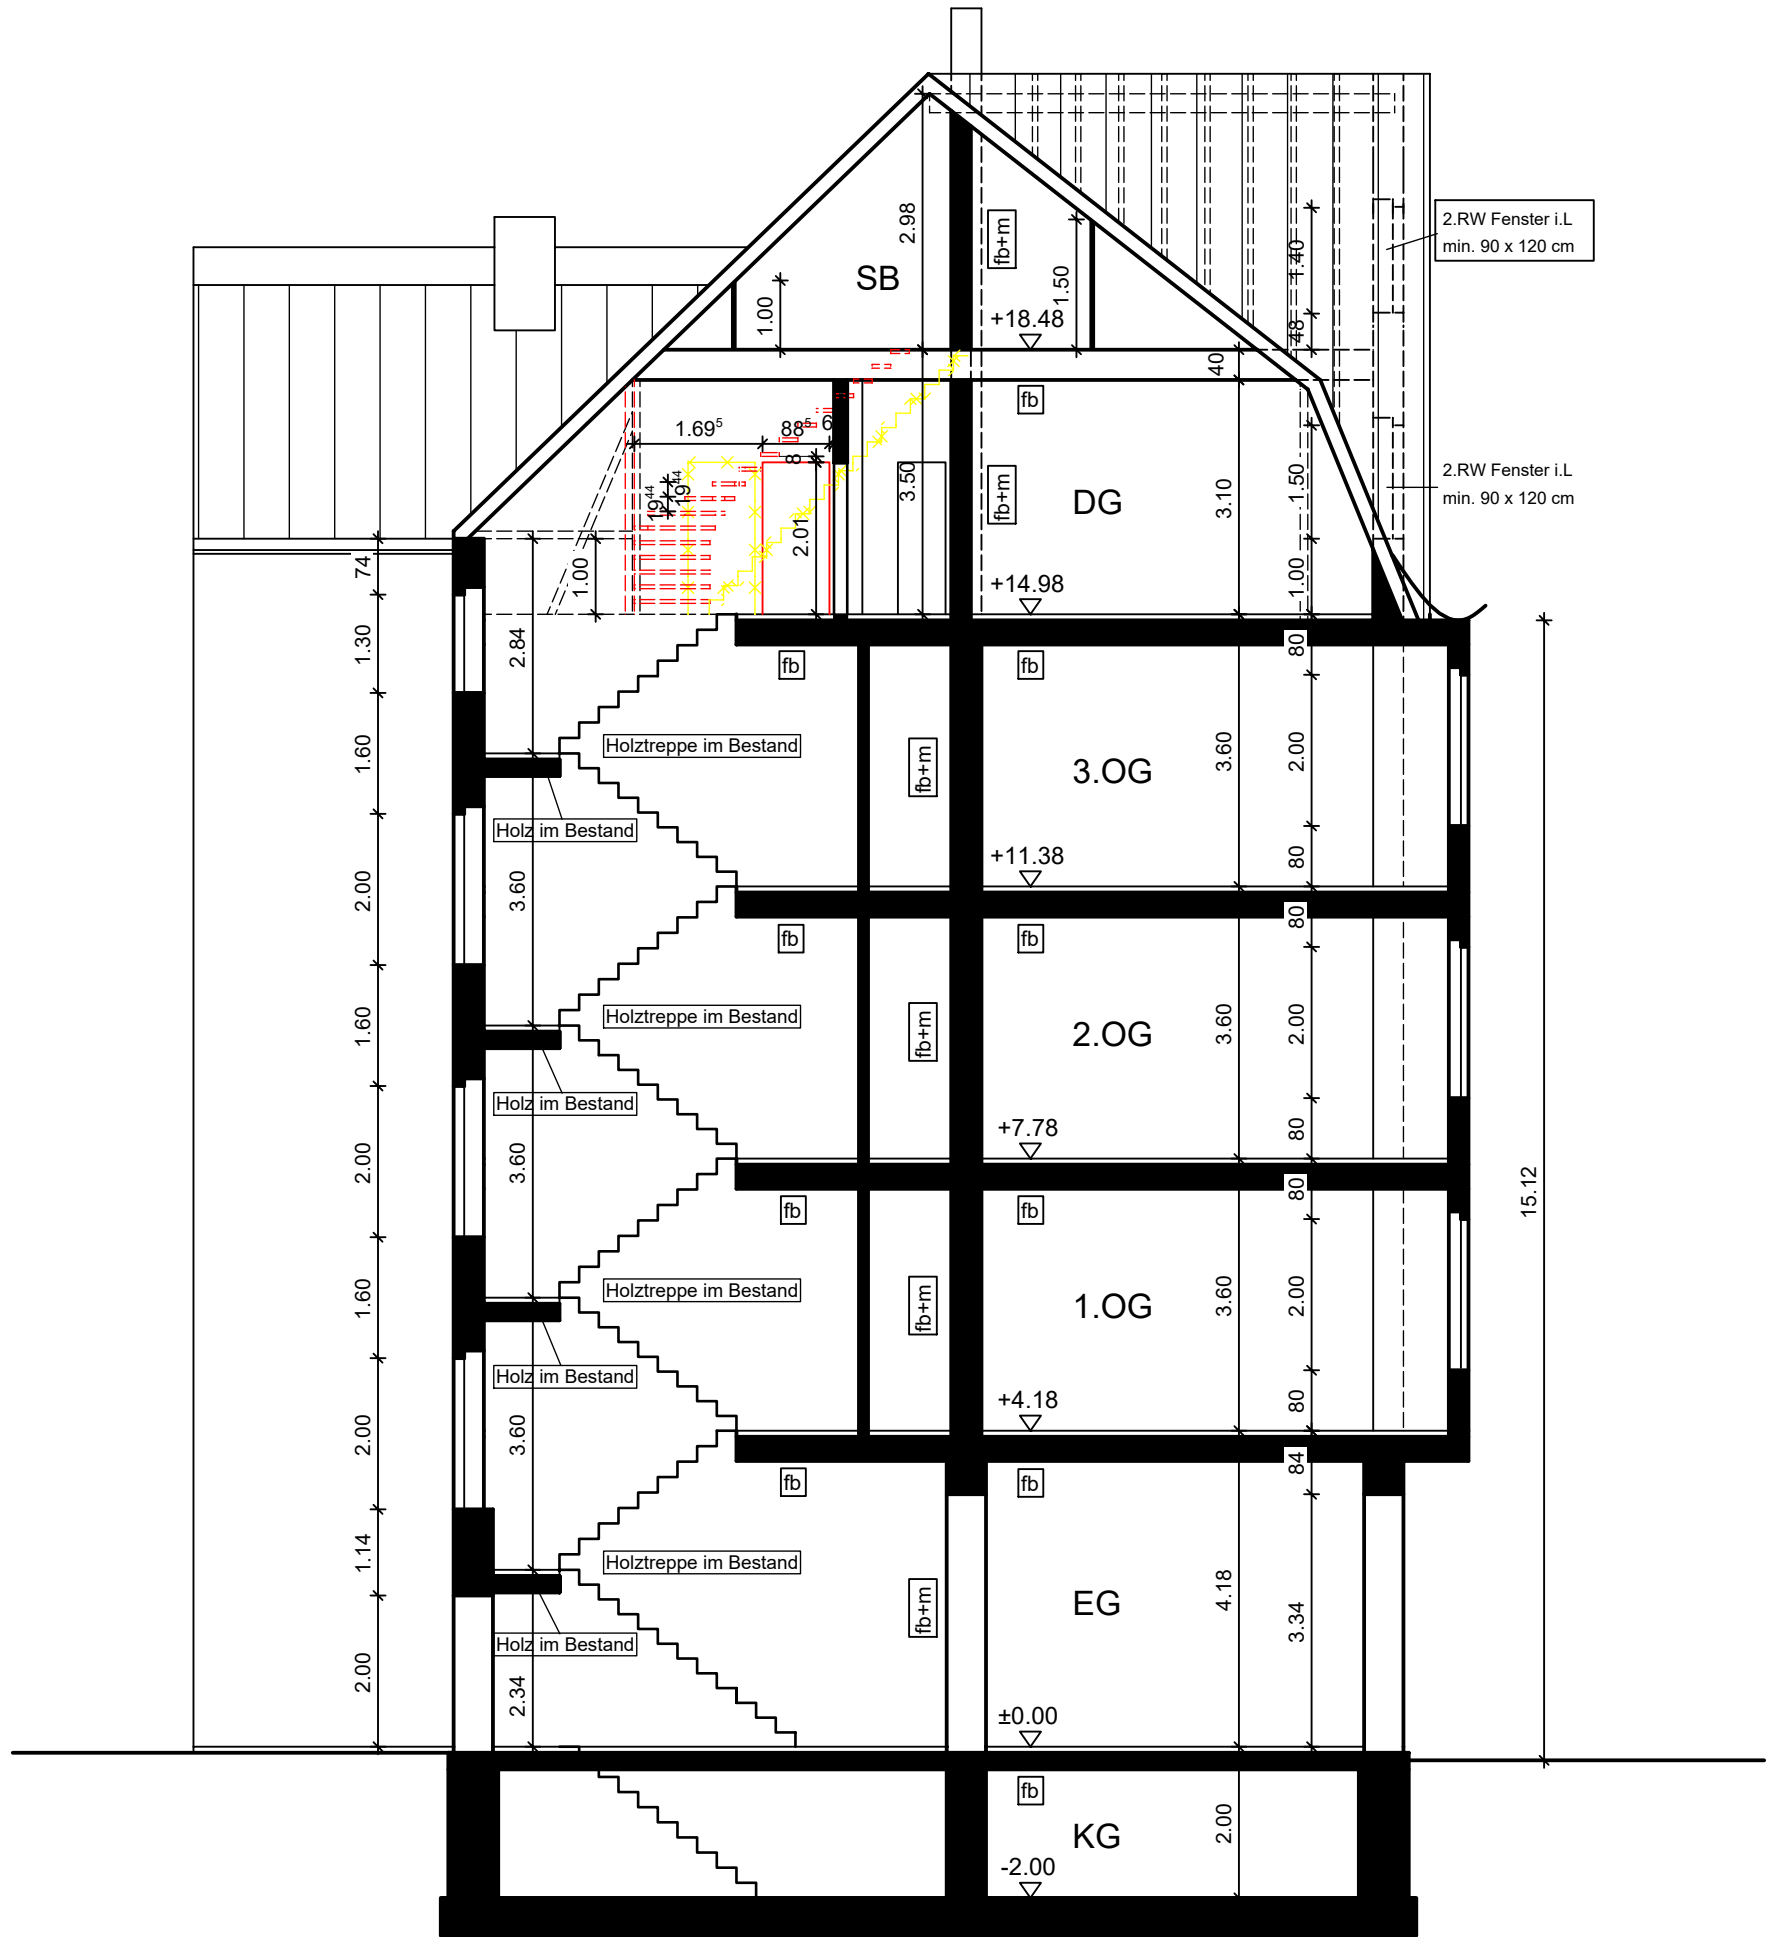

fb= feuerbeständig
fb+m= feuerbeständig auch
zusätzl. mech. Beanspruchung
BW= Brandwand /
Gebäudeabschlusswand
BBW= Bauart Brandwand
ds= dichtschießende Tür

Projekt: Nutzungsänderung von Abstellfläche zu Wohnraum im Spitzoden Birkenstraße 116, Düsseldorf		Projektnummer: 23-03
Planinhalt: Schnitt -Umbau-		Plannummer: 06-NÄ
Planungsstand: Darstellungsart:		Maßstab: 1:100
Bauherr: Herr Ozan Yildiz Römerweg 12a 44534 Lünen	Architekt: Planungsbüro Cramer Krefelder Straße 102a 41748 Viersen 0177-6720007 freigegeben: Datum:	Plandatum: 19.09.2023 Index: -