



Bauteil 1
Erdgeschoss
Keller

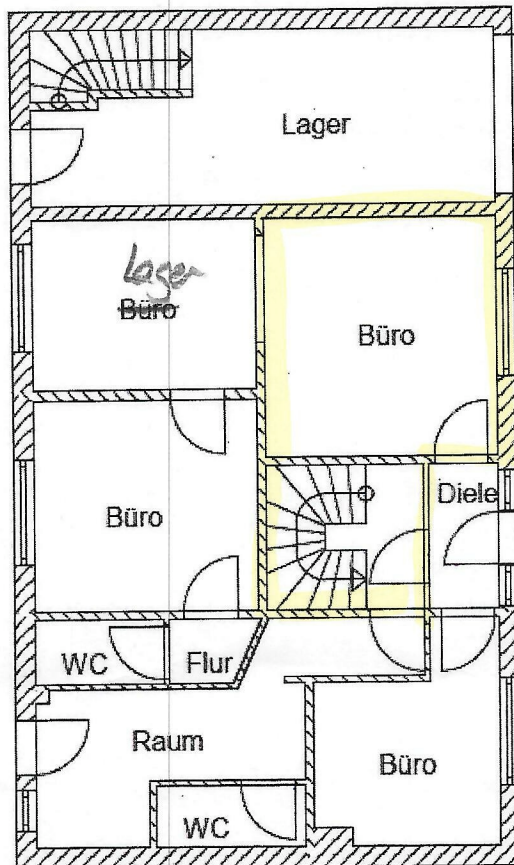

Bauteil 1
Obergeschoss

Dach Terrasse

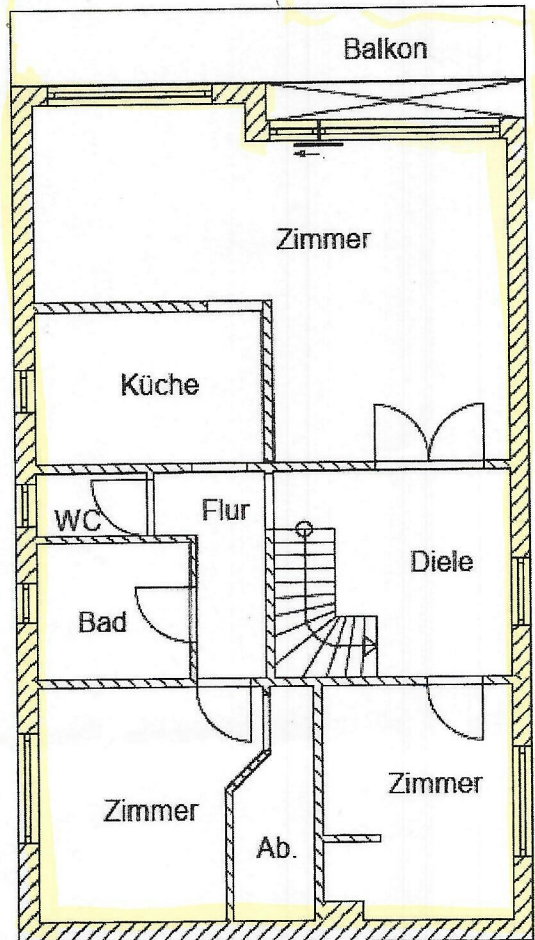

9m²

120 m²

+ Keller: 15 m²