


Ramin 2 0.48×0.56


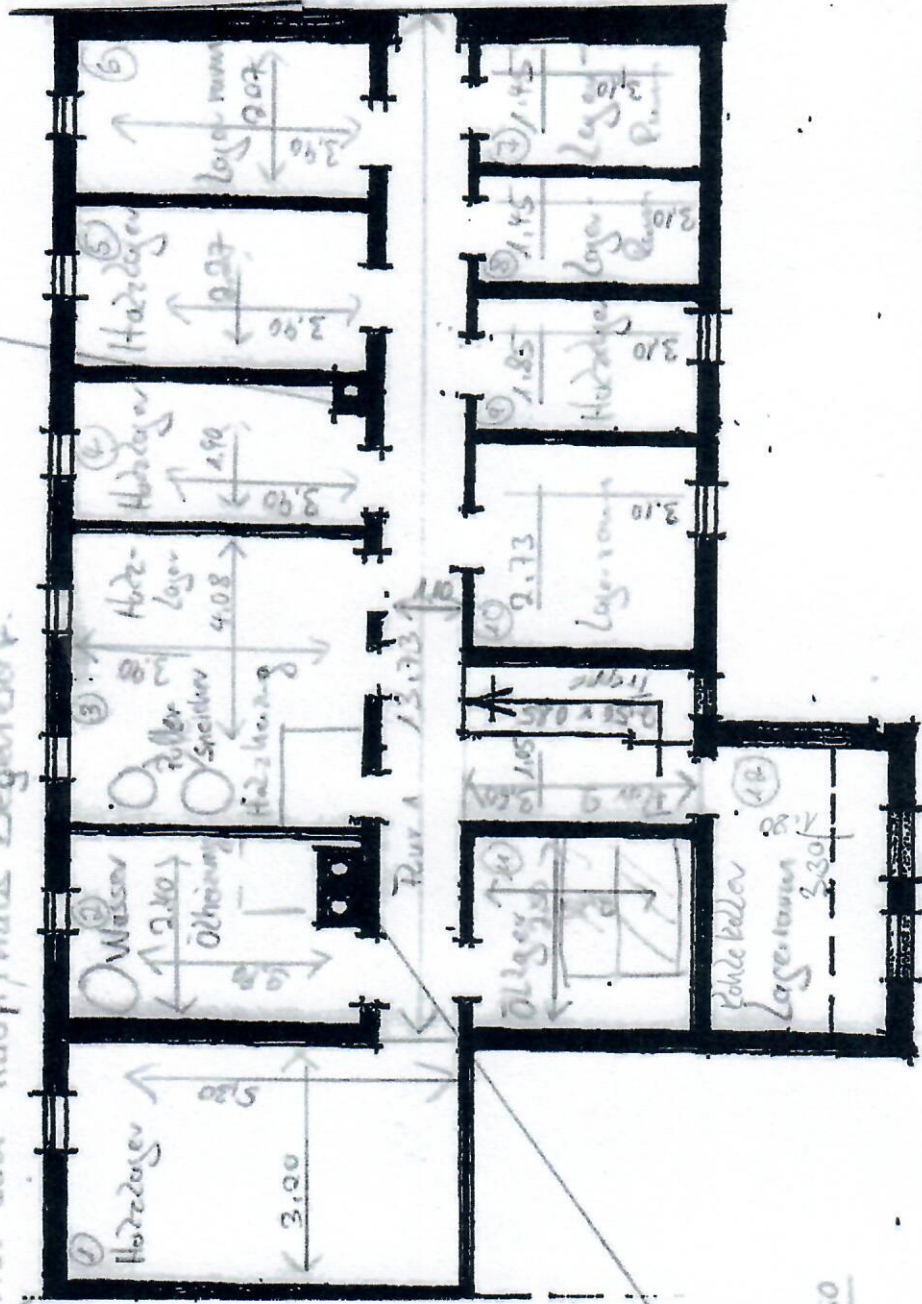

Ravin A
0.95 x 0.50

KELLER GESCHLOSS