


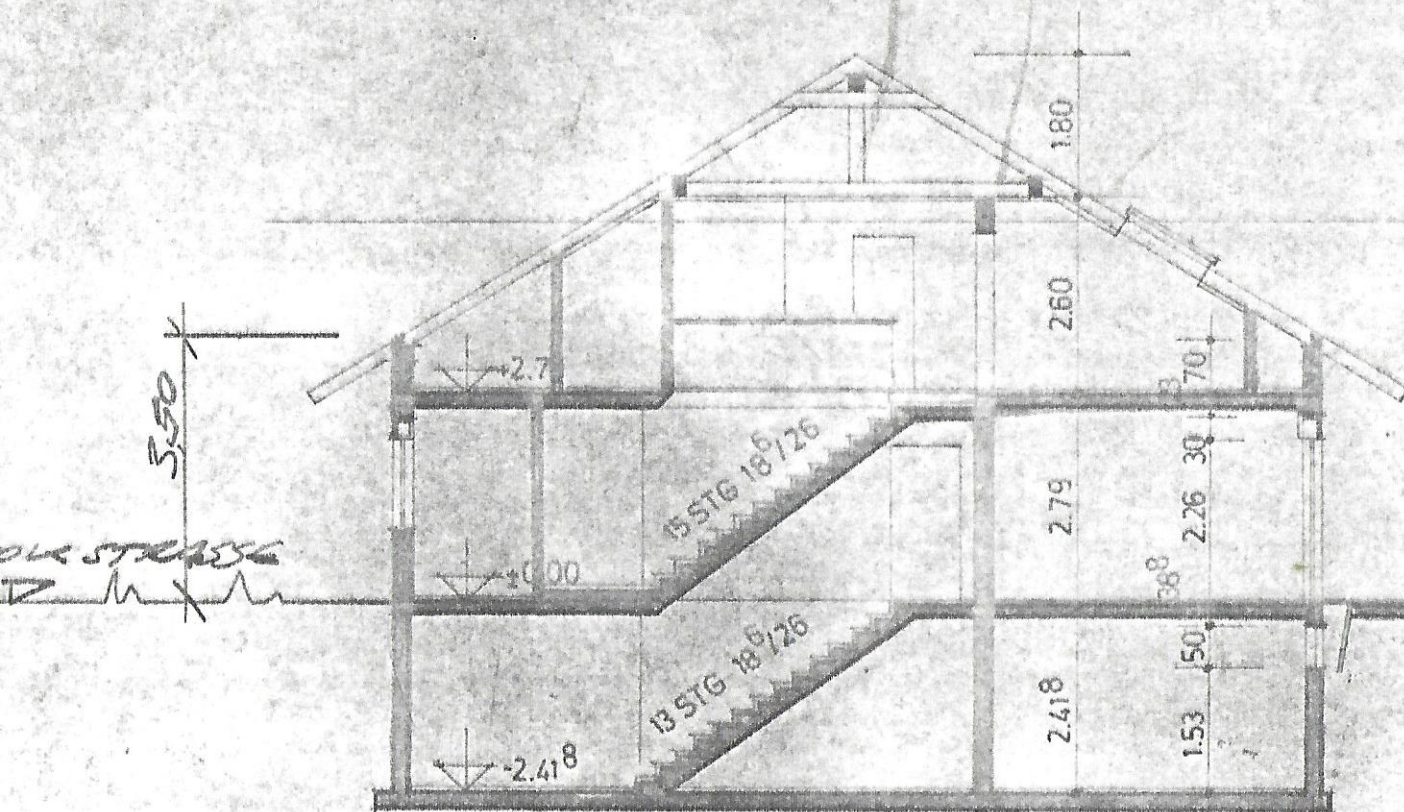

STRASSE

SCHNITT

Beaufsichtigt geprüft
und mit Unterschrift

Arch.: III/2. 1255/82

317325

WOHNHAUSNEUBAU
TH. FEICK PFUNGSTADT/EICH RIEDSTR.

SCHNITT

1:100

14.4.82

14. MAI 1982

KREISLEITUNG
DARMSTADT-NEUBURG

Handwritten signature: *Th. Feick*

Handwritten signature: *Th. Feick*