


Erdgeschoß

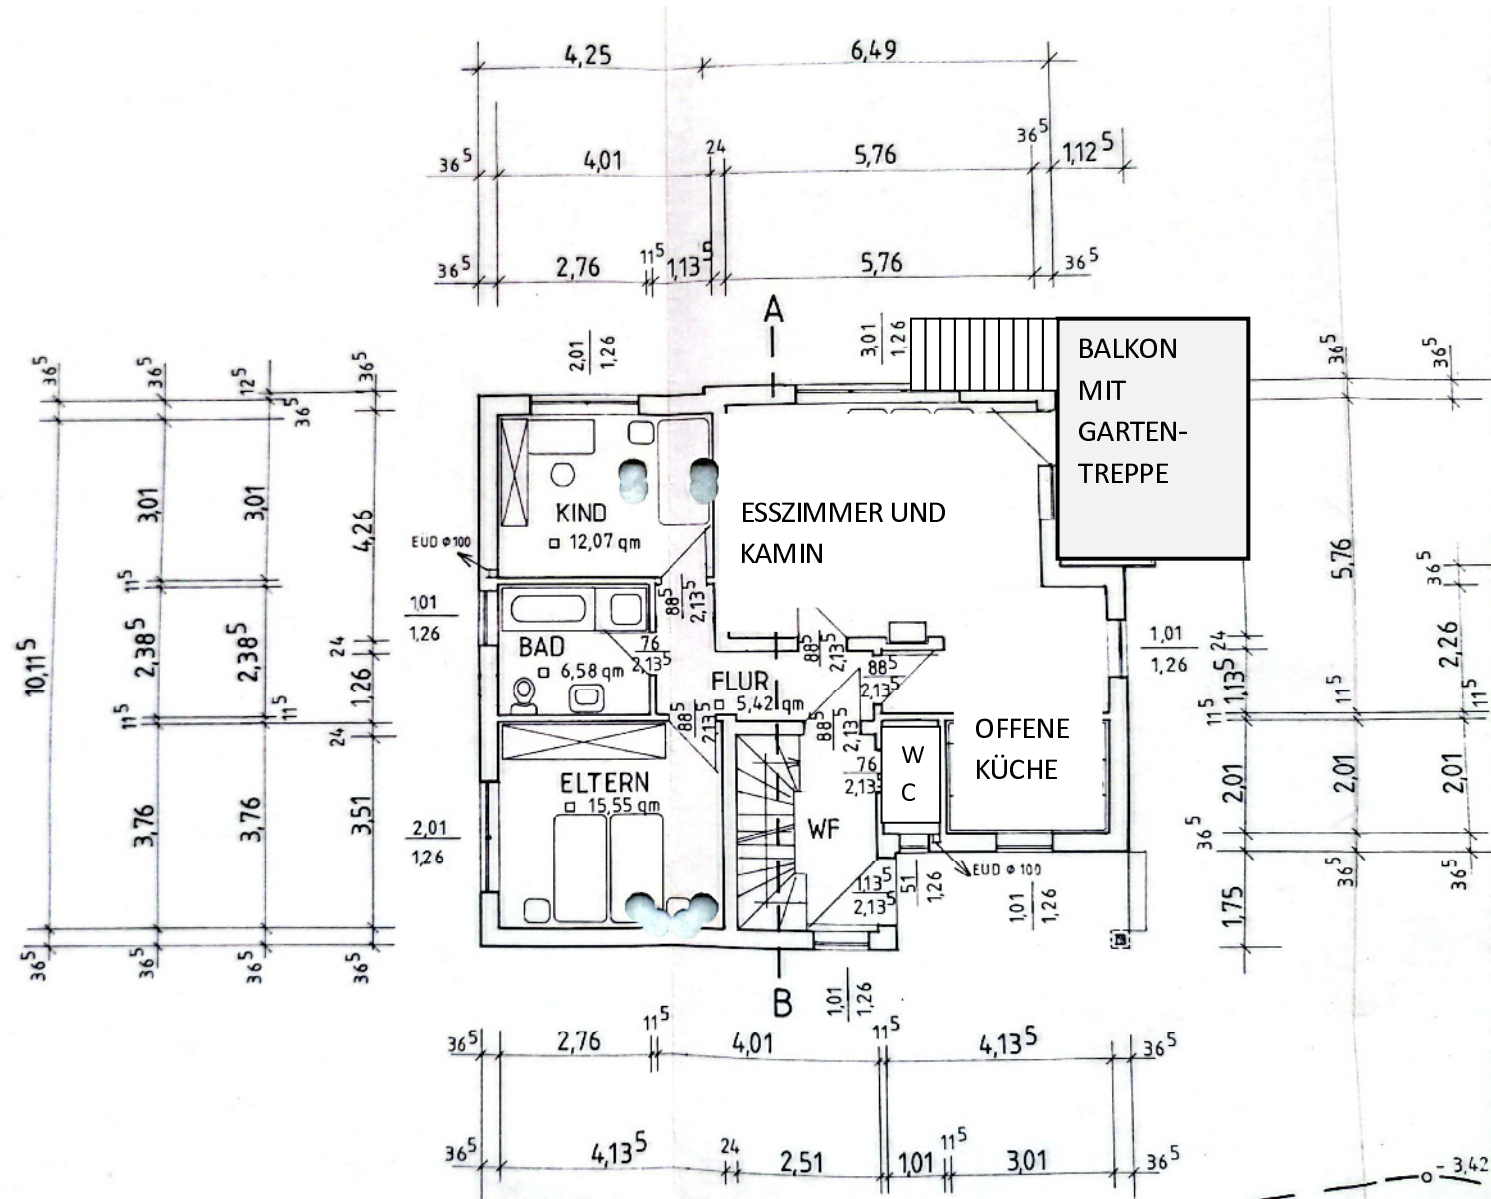

Dateiname: Grundriss Erdgeschoß
Verzeichnis: C:\Users\Tom\Documents\Bauen
Vorlage: C:\Users\Tom\AppData\Roaming\Microsoft\Templates\Normal.dot
m
Titel:
Thema:
Autor: Tom
Stichwörter:
Kommentar:
Erstelldatum: 06.07.2026 11:14:00
Änderung Nummer: 2
Letztes Speicherdatum: 06.07.2026 11:14:00
Zuletzt gespeichert von: Tom
Letztes Druckdatum: 06.07.2026 11:15:00
Nach letztem vollständigen Druck
Anzahl Seiten: 1
Anzahl Wörter: 13 (ca.)
Anzahl Zeichen: 82 (ca.)