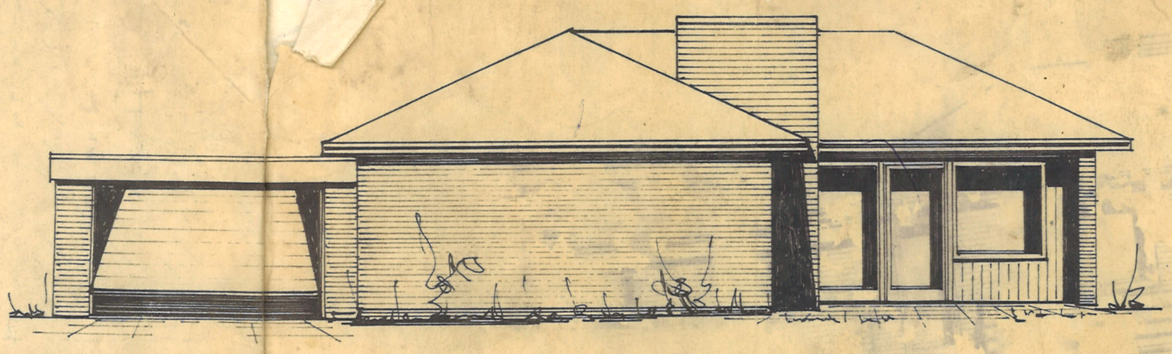

WESTEN

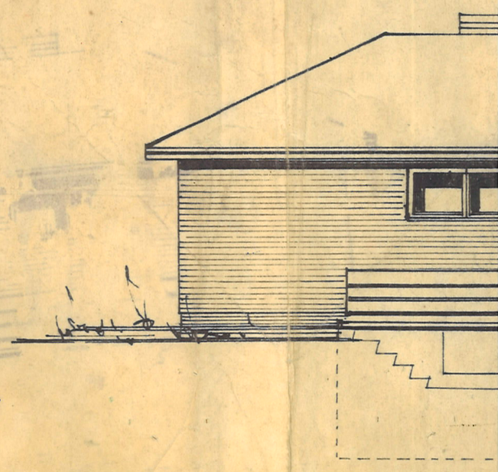

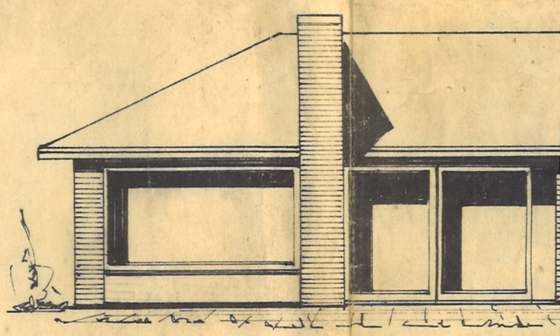

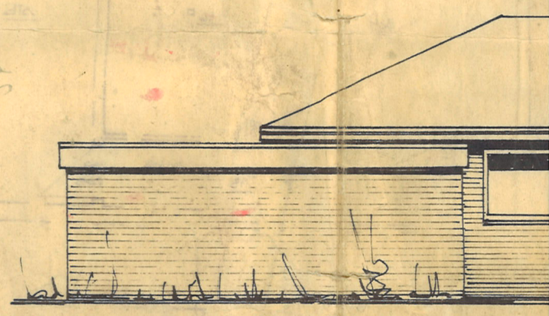

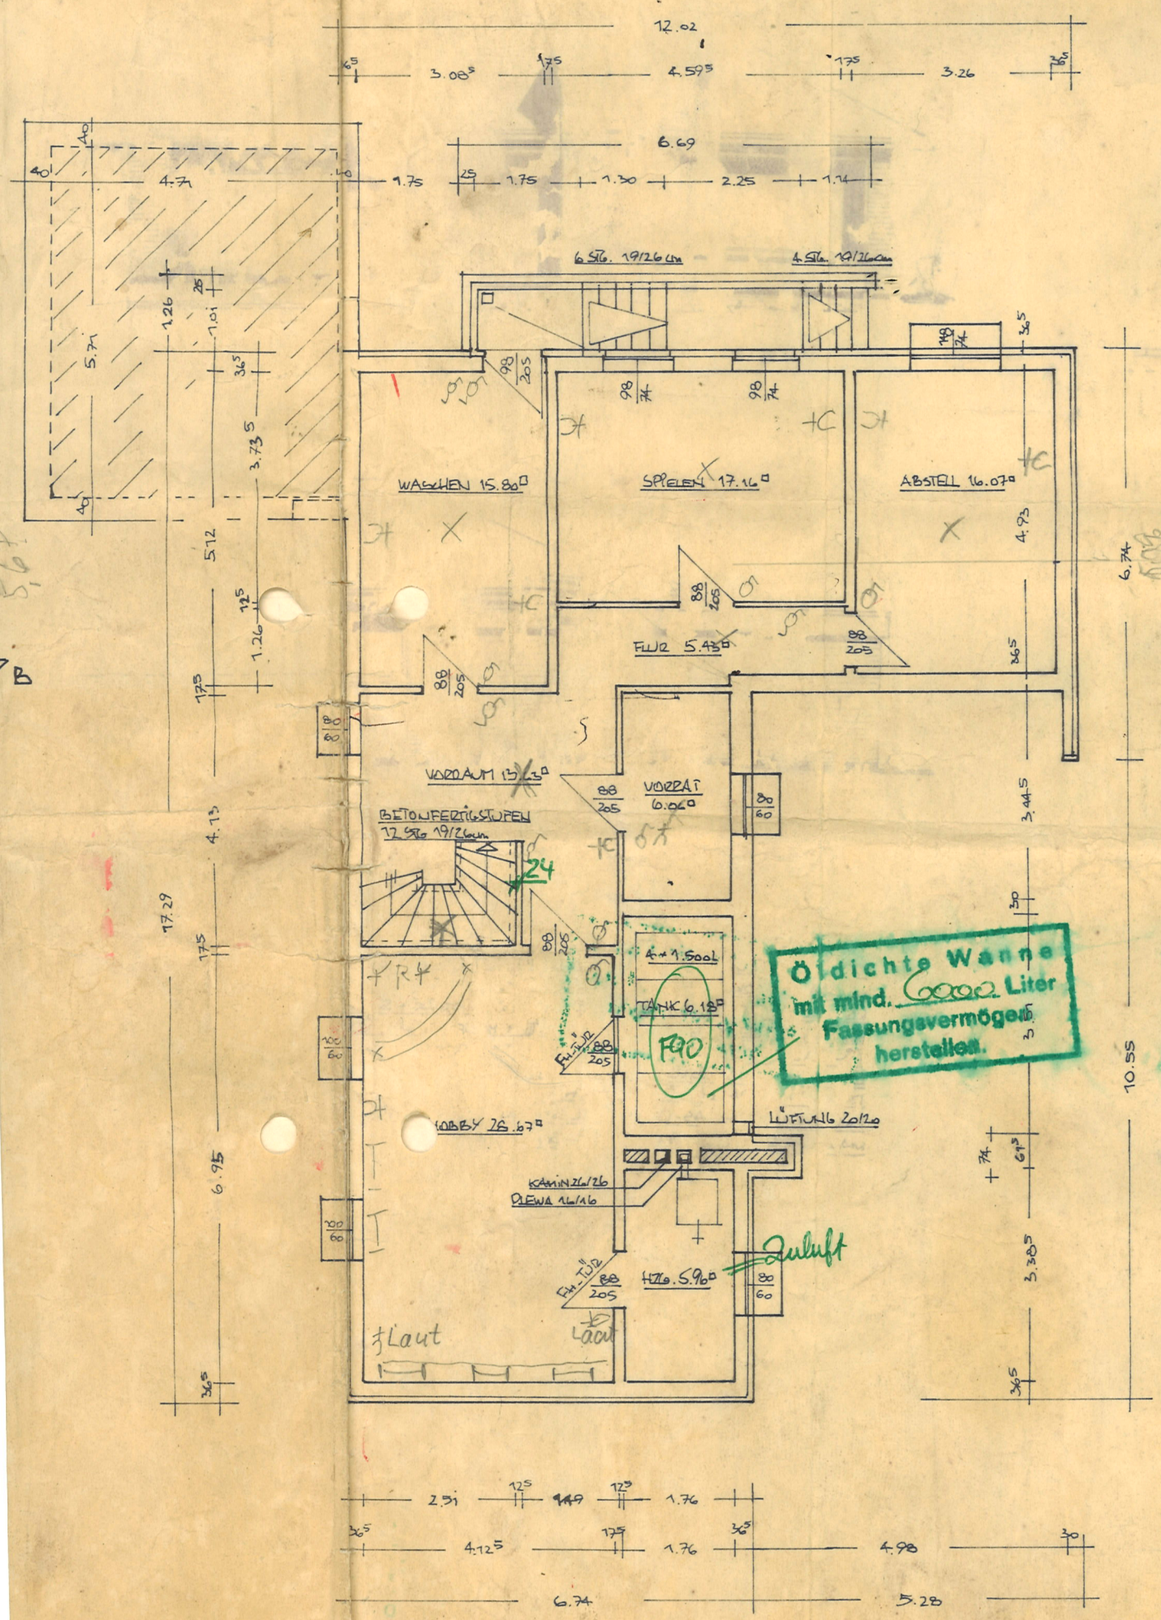

KELLERGESCHOSS

MATERIAL:
FUNDAMENTE UND SOHLEN: B 15, BST 420/500 + S
KG-MAUERWERK: GASBETON 6 ~~4~~/III
KG-DECKE: STAHLBETON B 25, BST 420/500 RK + 500/5
EG-MAUERWERK: GASBETON 6 ~~4~~/III + MAUERZIEGEL RO
RINGBALKEN: IN U-SCHALE bH 15/25, B 25, ST 27
EG-DECKE: HOLZBALKEN NH II
DACH: WALMDACH 25° NH II
EDECKUNG: BRAAS-DOPPEL-PFANNEN in PAPPDOC
MAX. BODENPRESSUNG: 150 kN/m²

Anlag
Baus
Lan
DER