

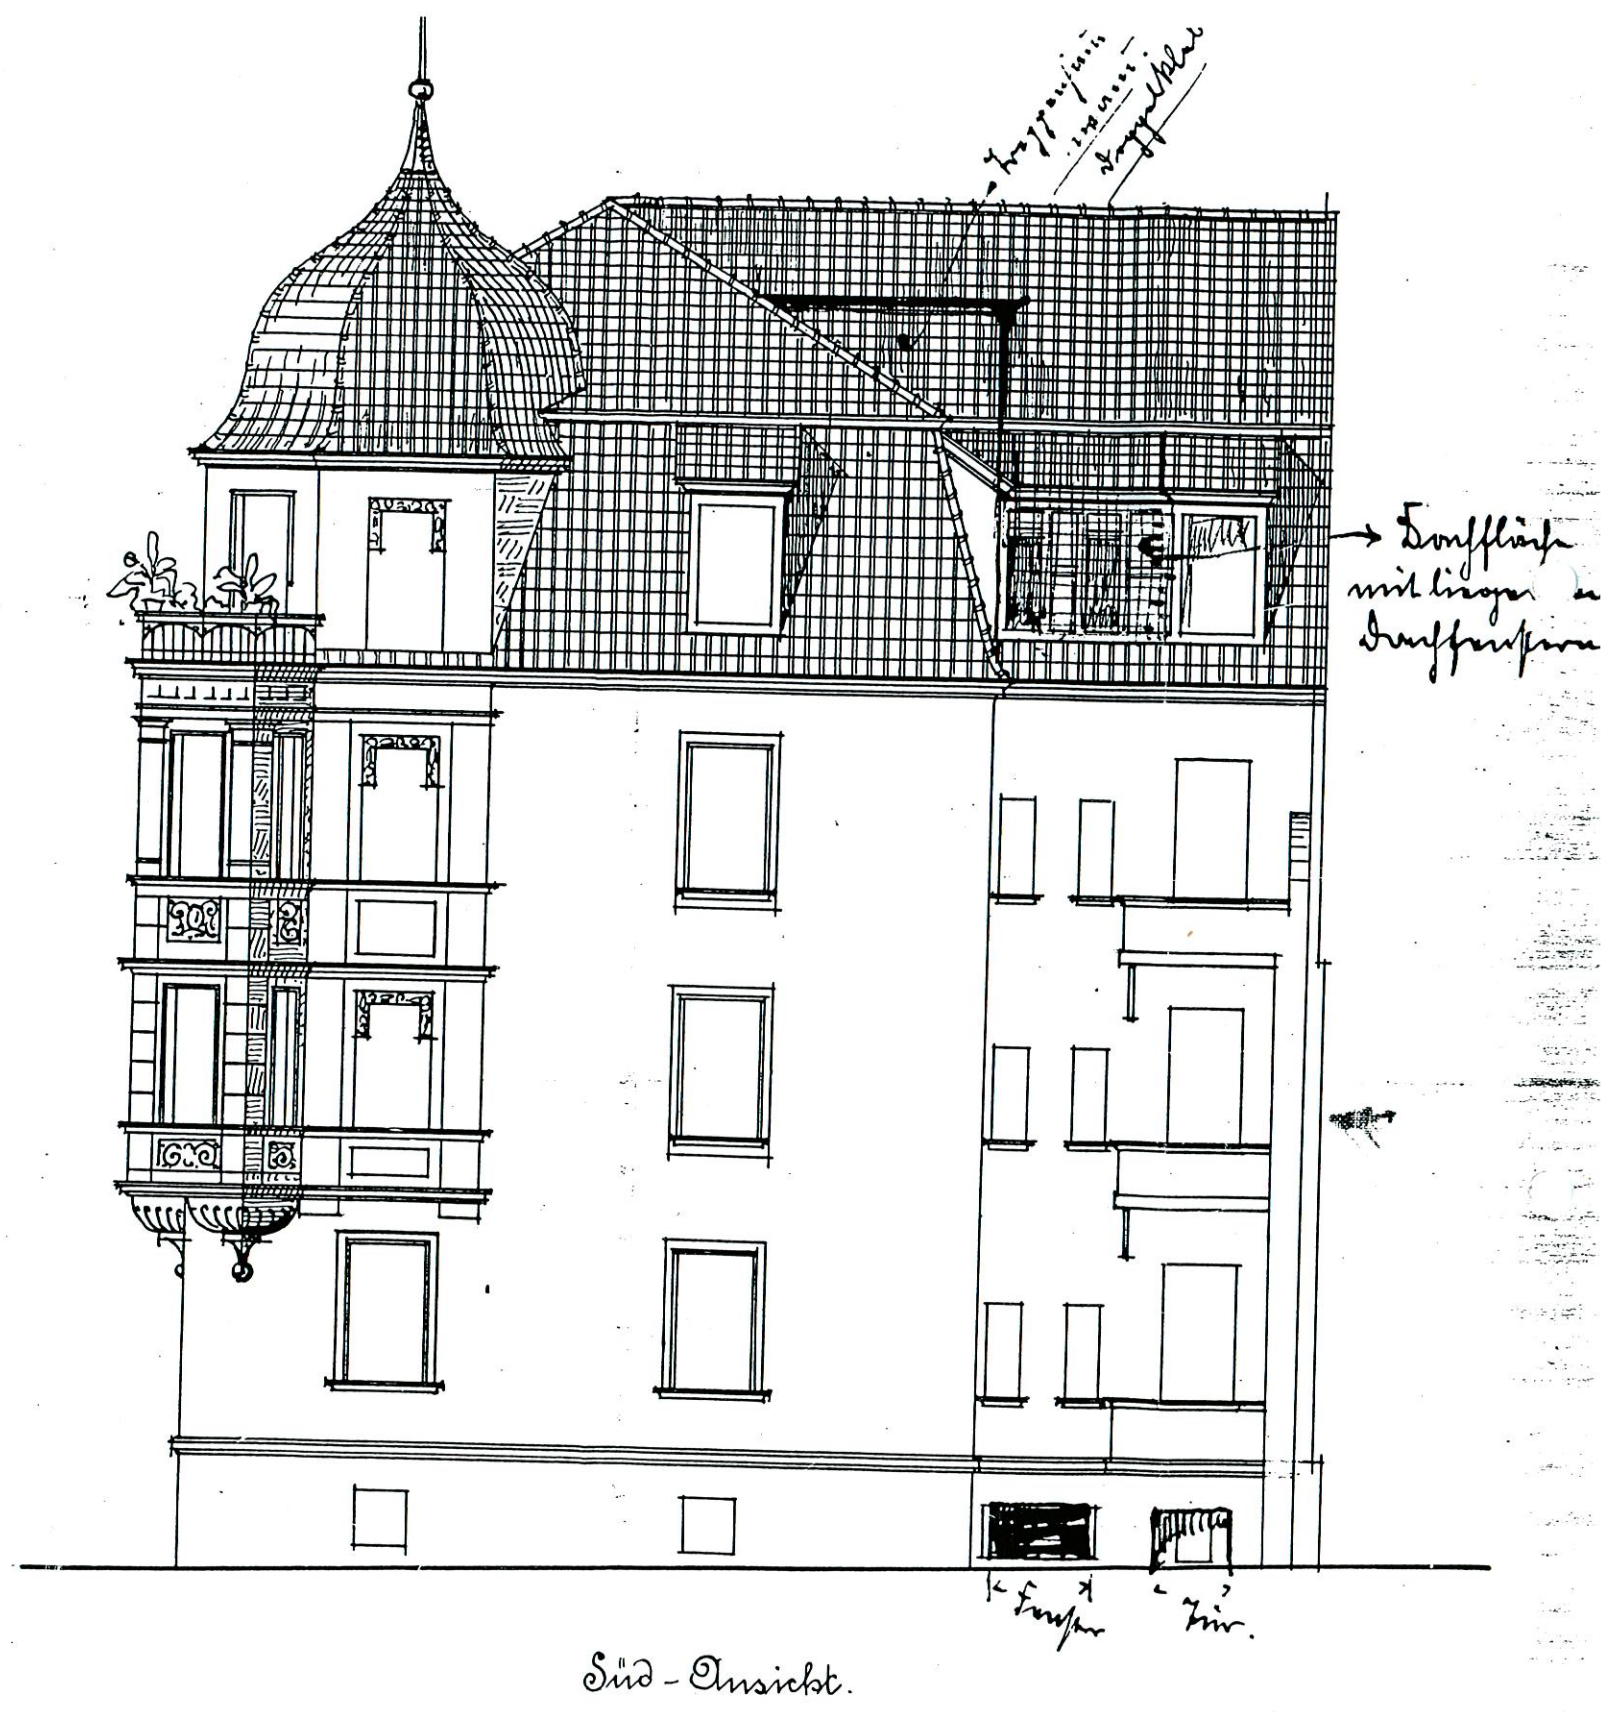


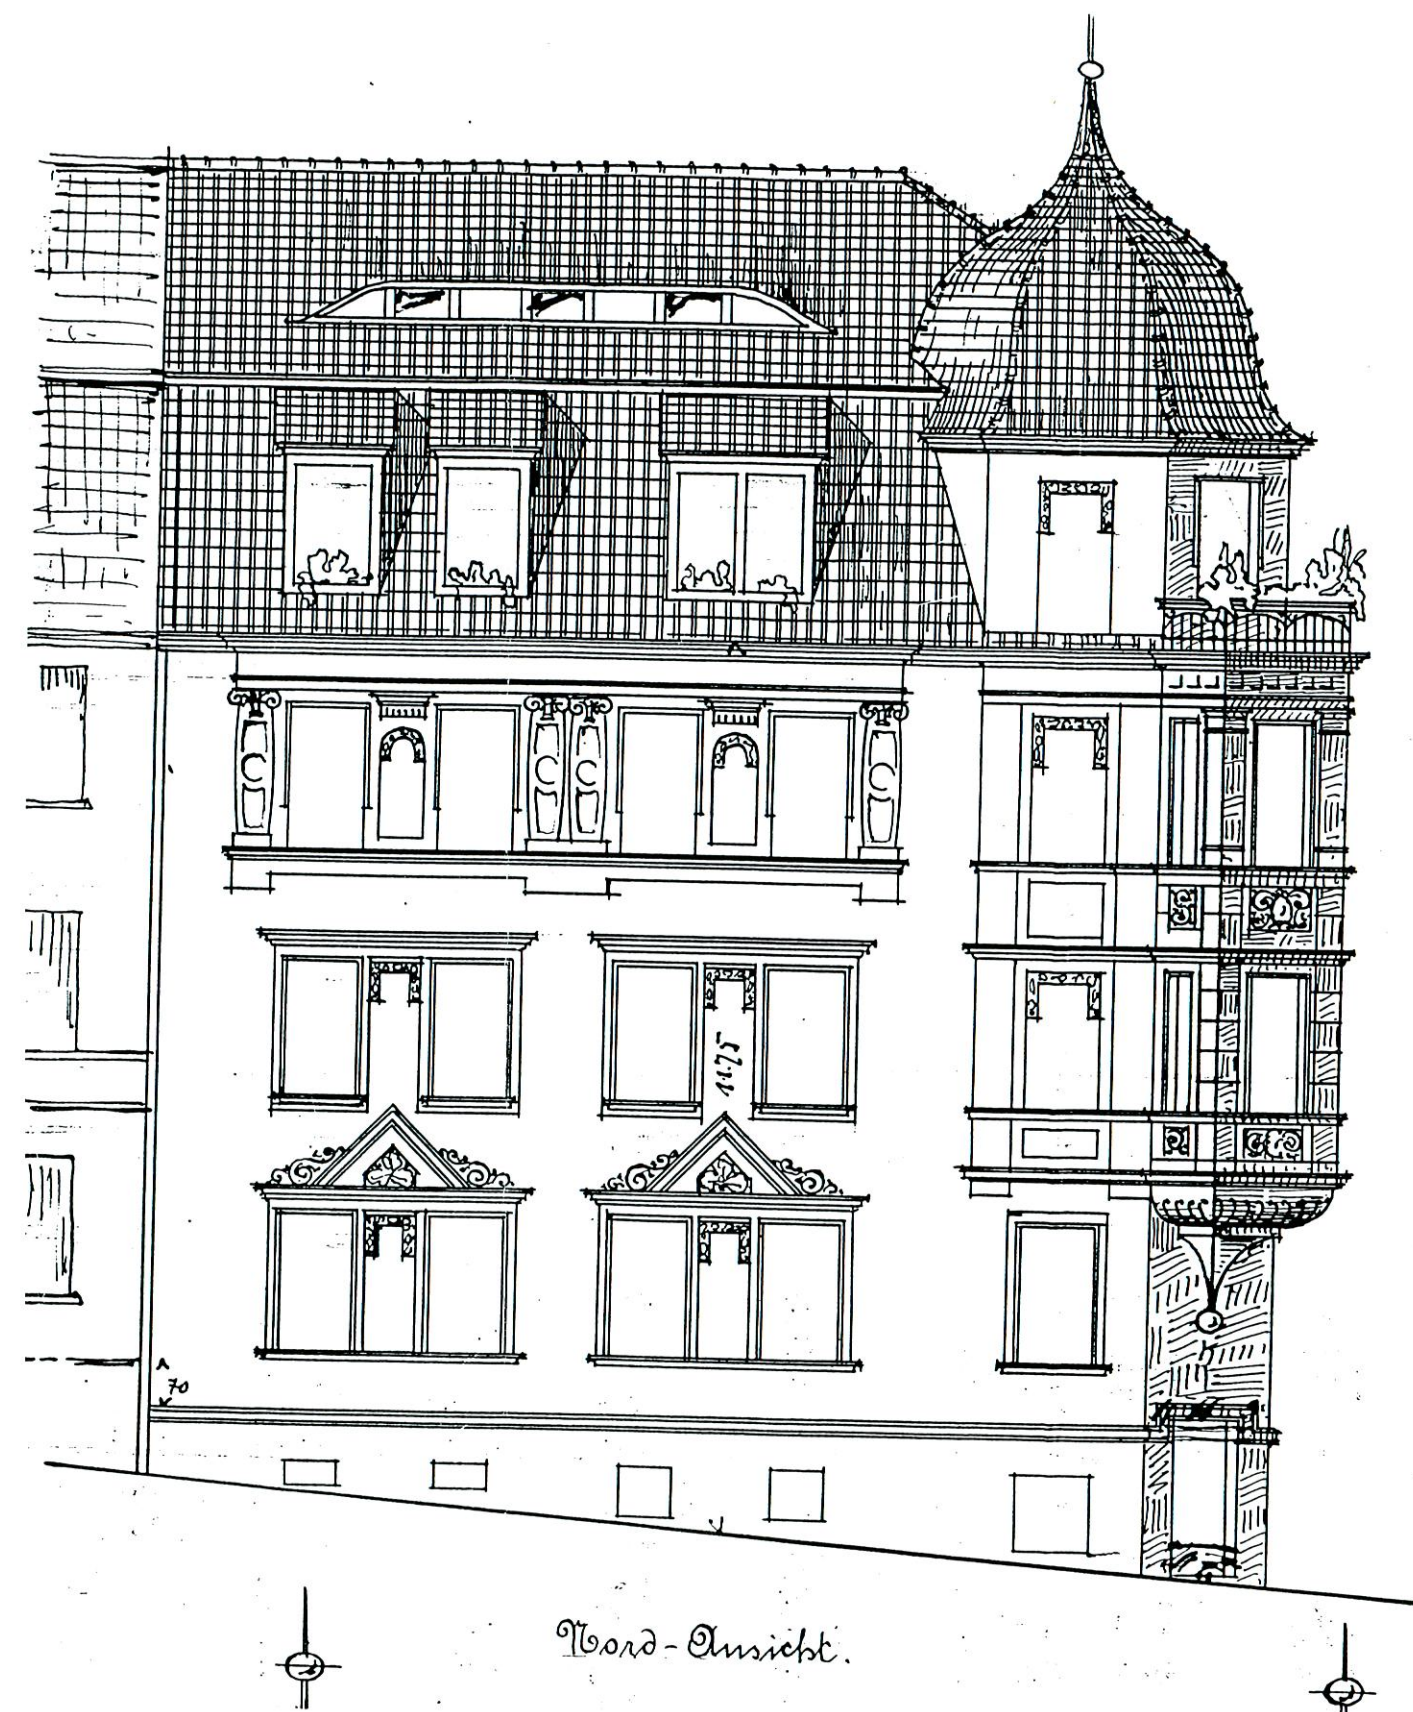


Nord-Ansicht.

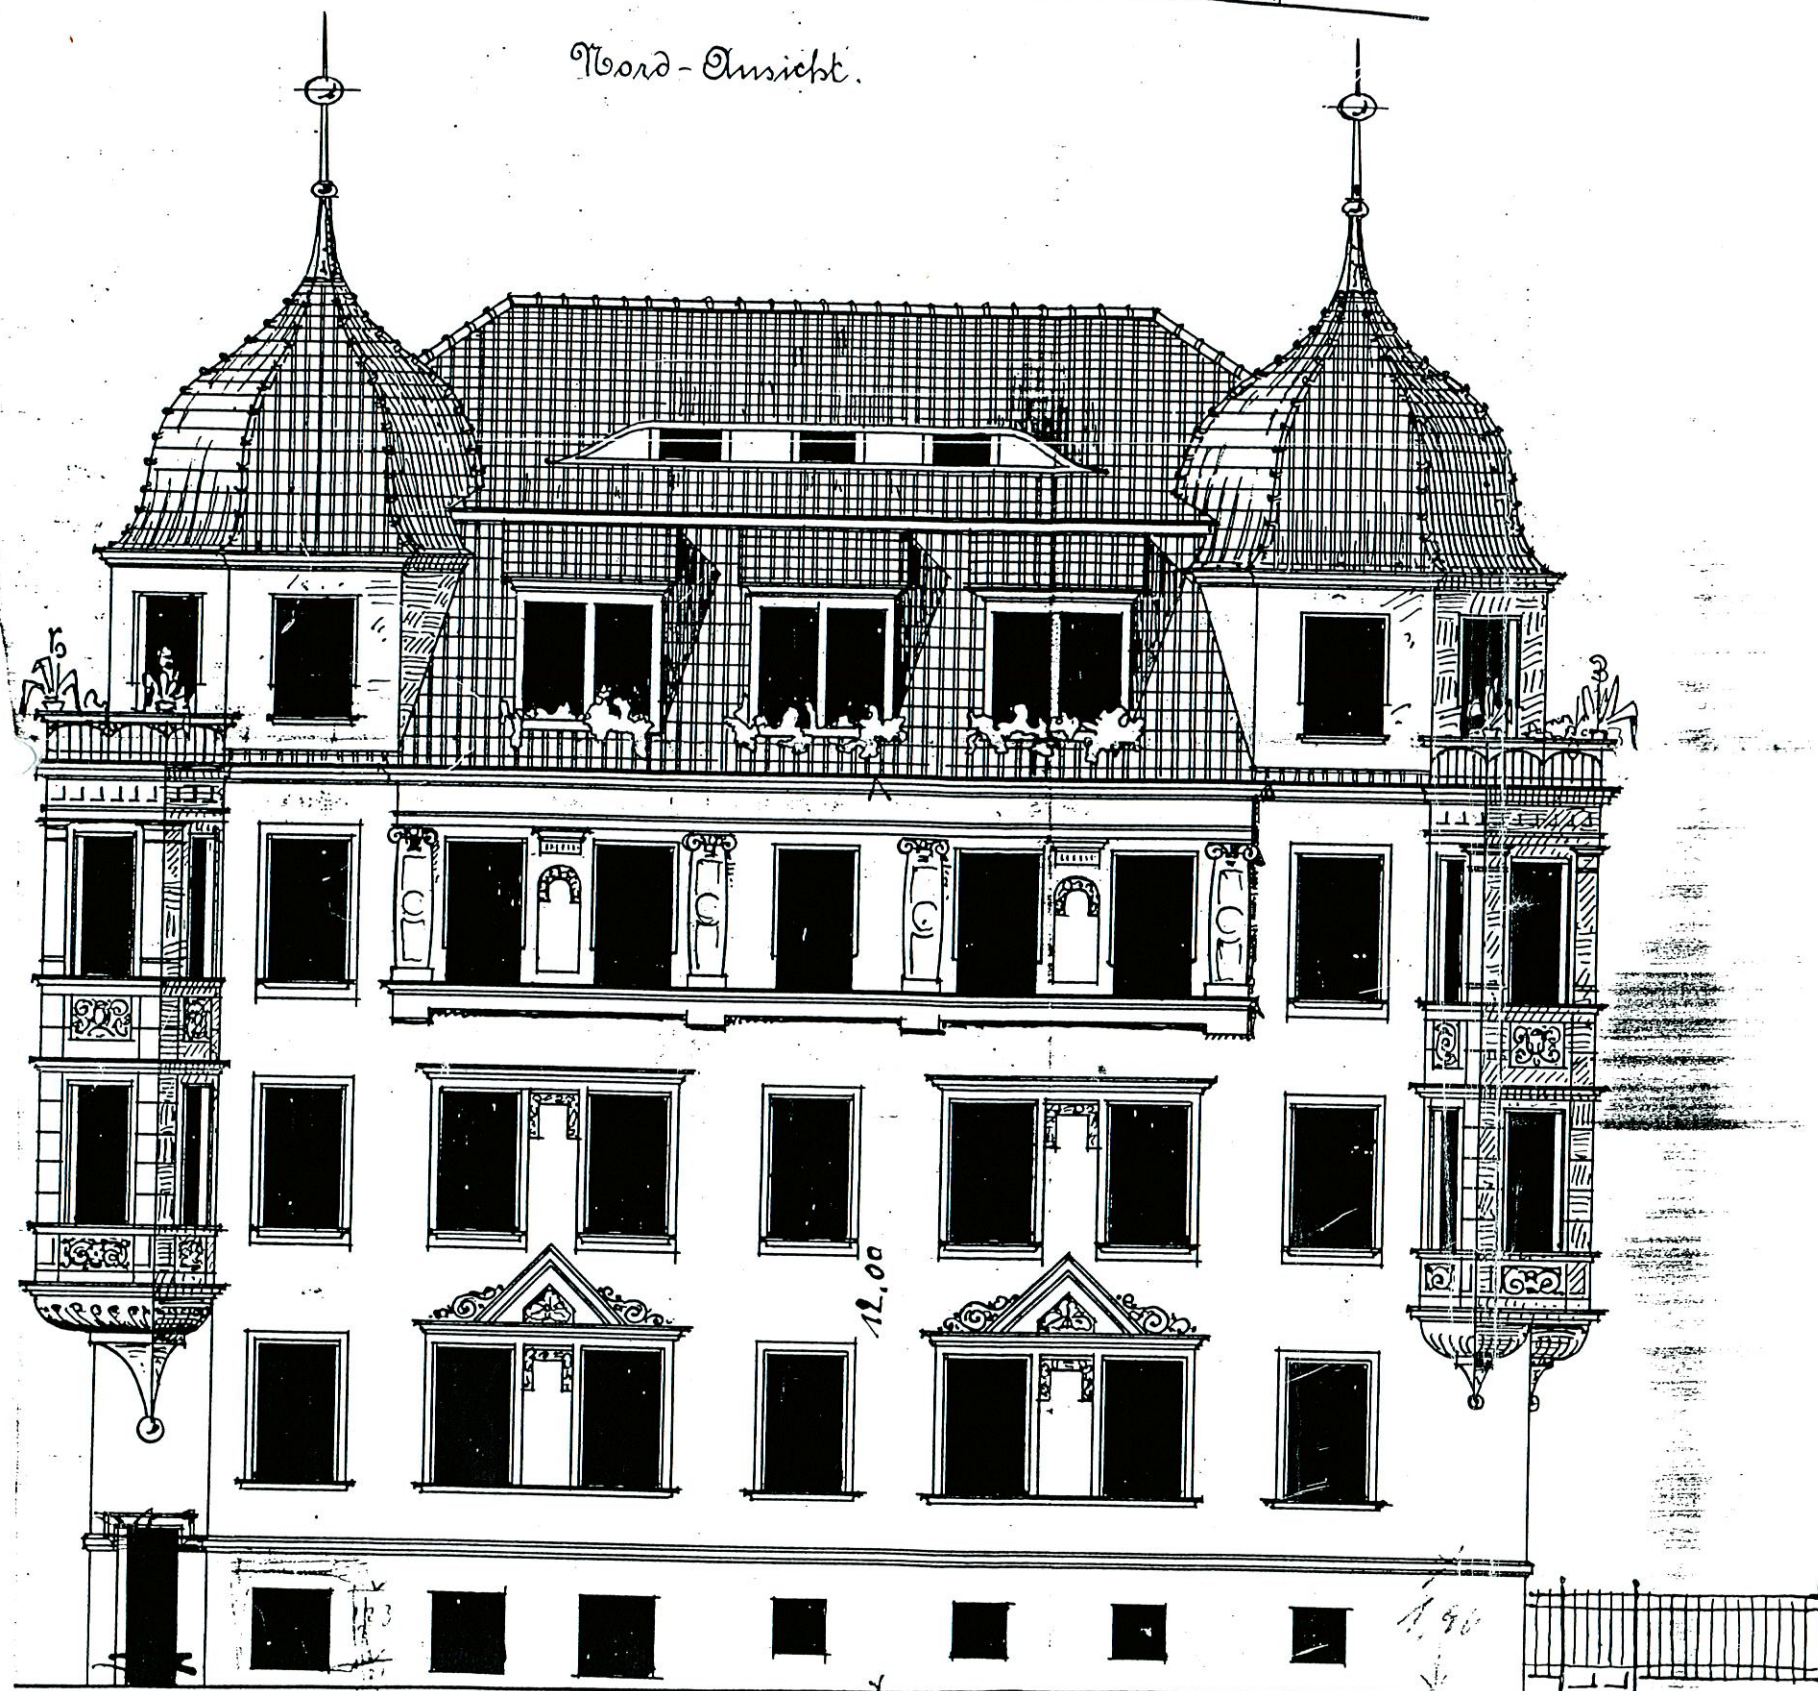


2. W

West-Ansicht.

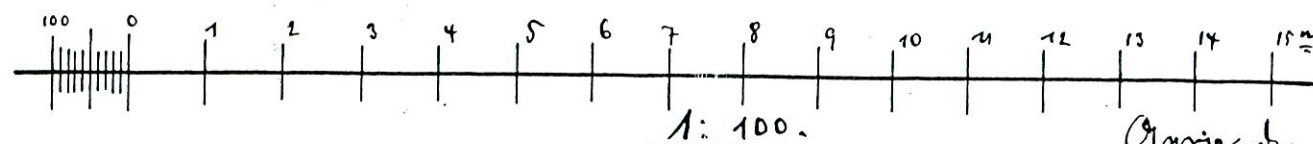



Süd-Ansicht.

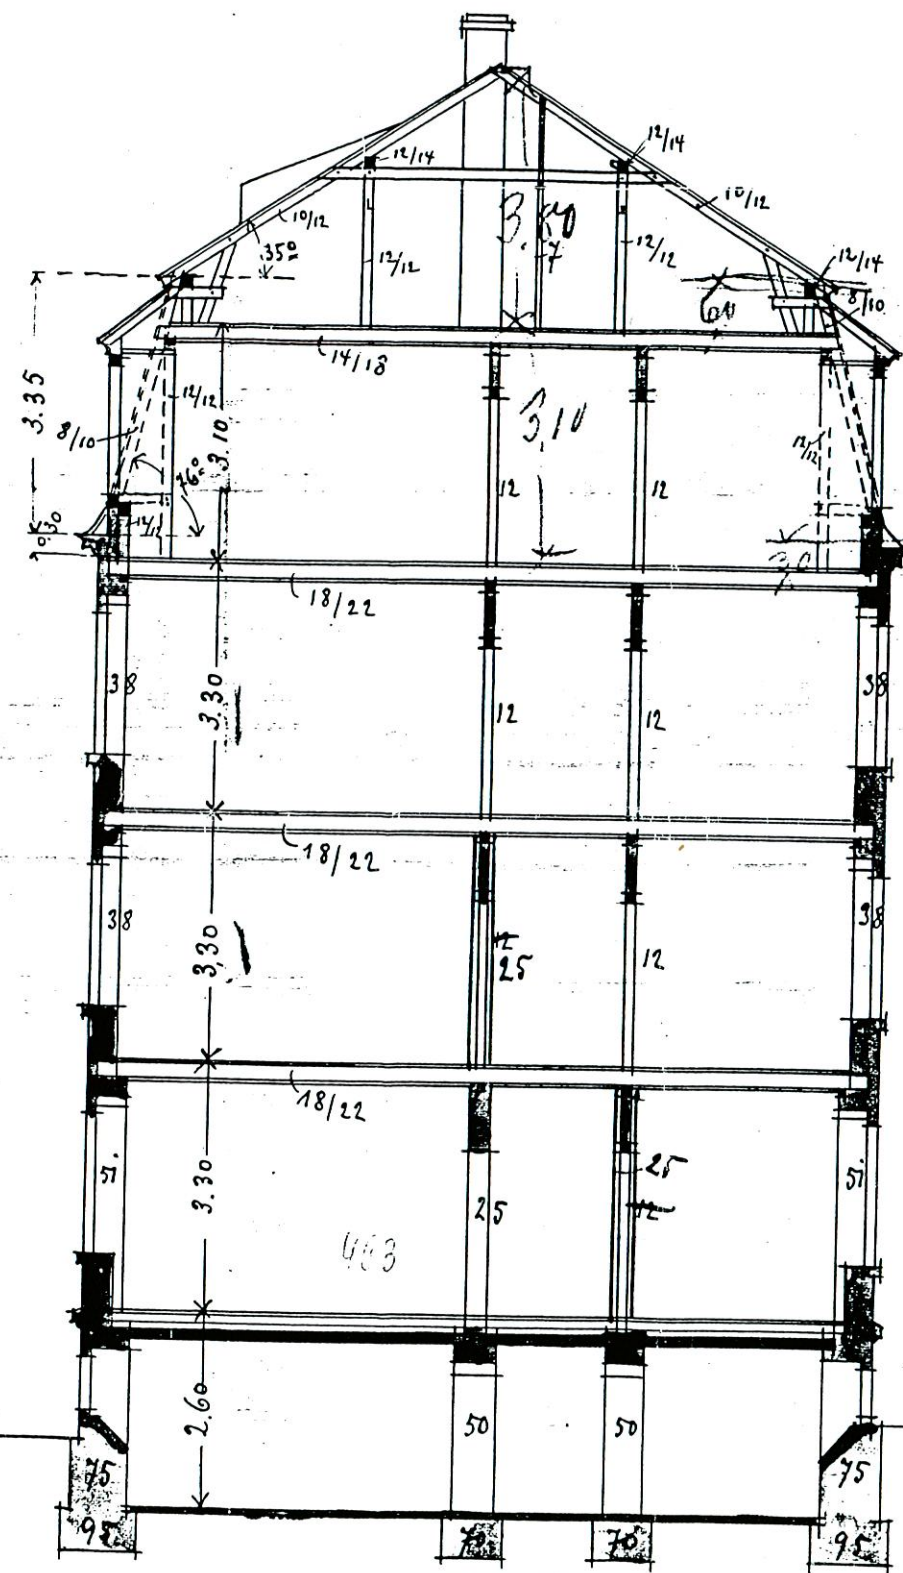

Schnitt A-B.


386.
Friedrich
Schubert
Gera

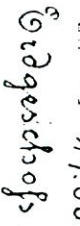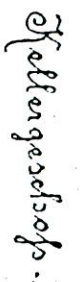

38901 d Vogel, Gona




14.5
27.5
22.5
27.5
27.5
27.5

1890
 1891
Al. 96. = 4386.

FÜR DIE AUSFÜHRUNG

Bayer & Vogel, Gera

DER BAUHERR




100 0 1 2 3 4 5 6 7 8 9 10

Stich zu
Grundriss


ZEICHEN-ERKLÄRUNG
 x FÜR NEUE TÜRGESTÜTZE
 " SPAREN USW.
 . MAUERWERK

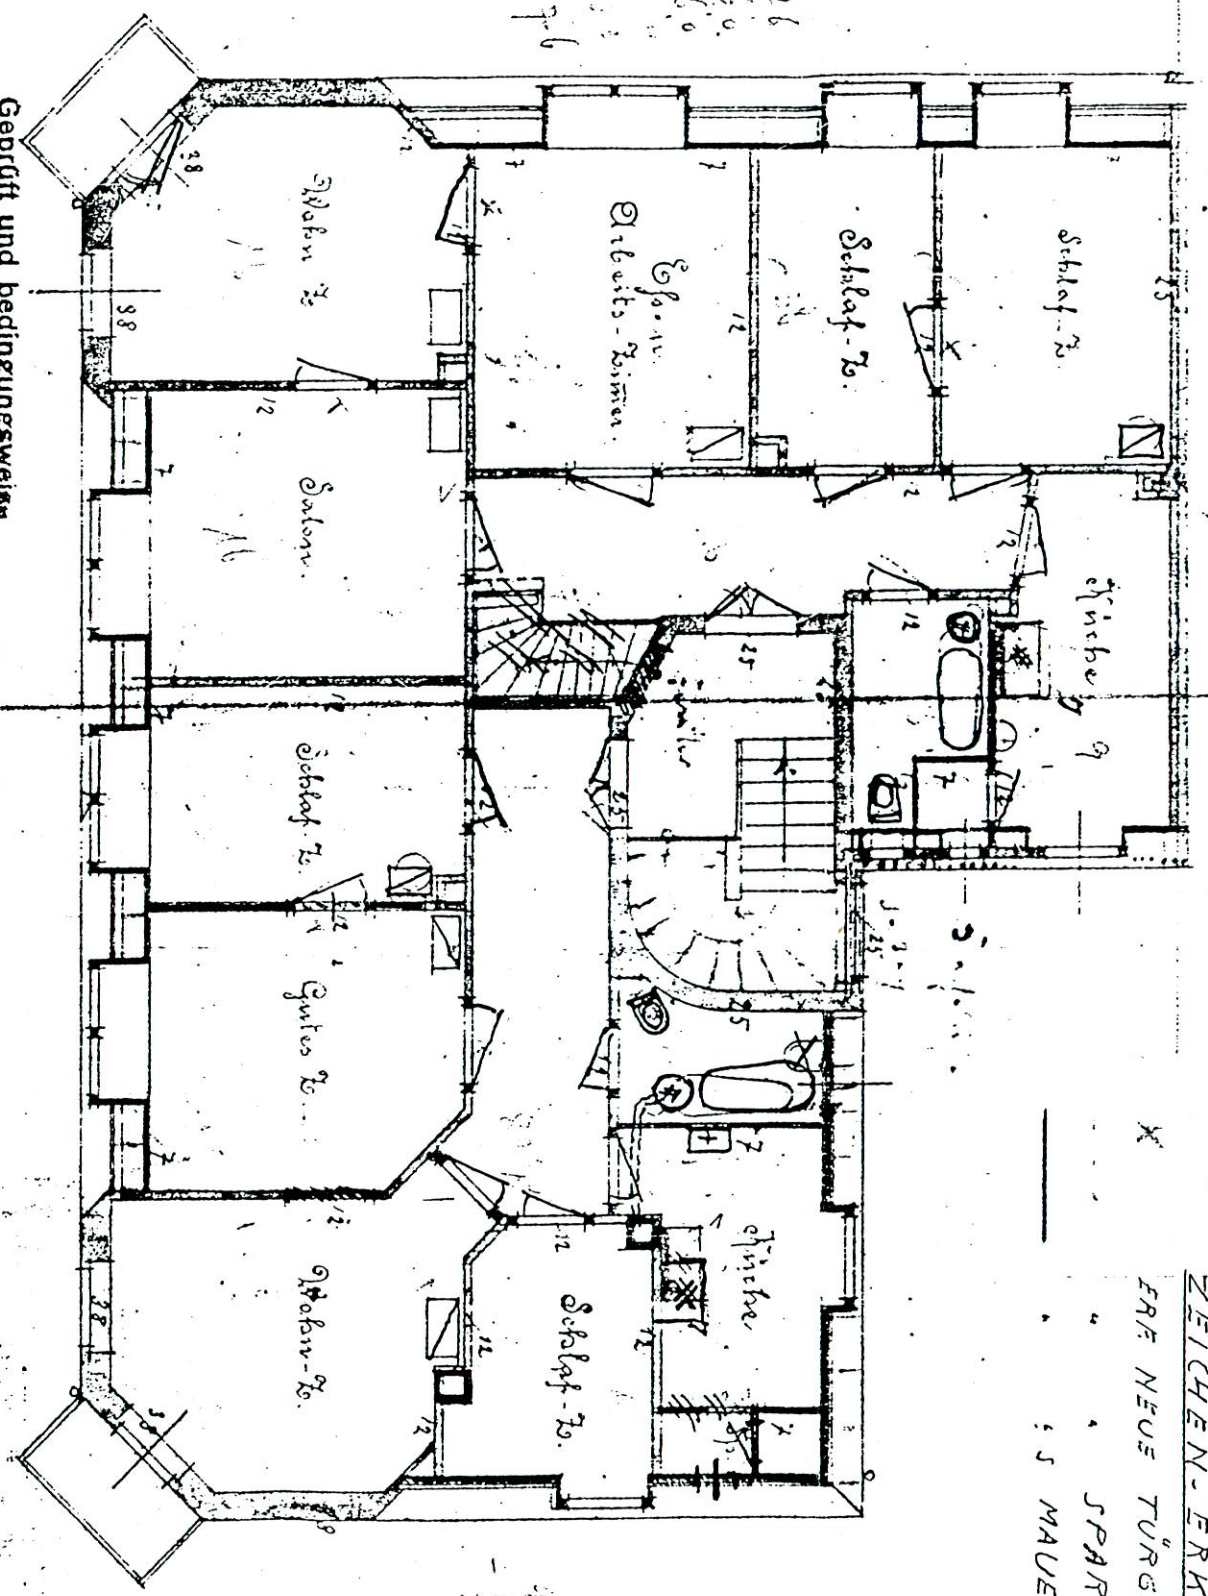

 - Straßenzug - Baupolizeiteilung -



ERF. NEUE BALKEN, DIELENG USW.

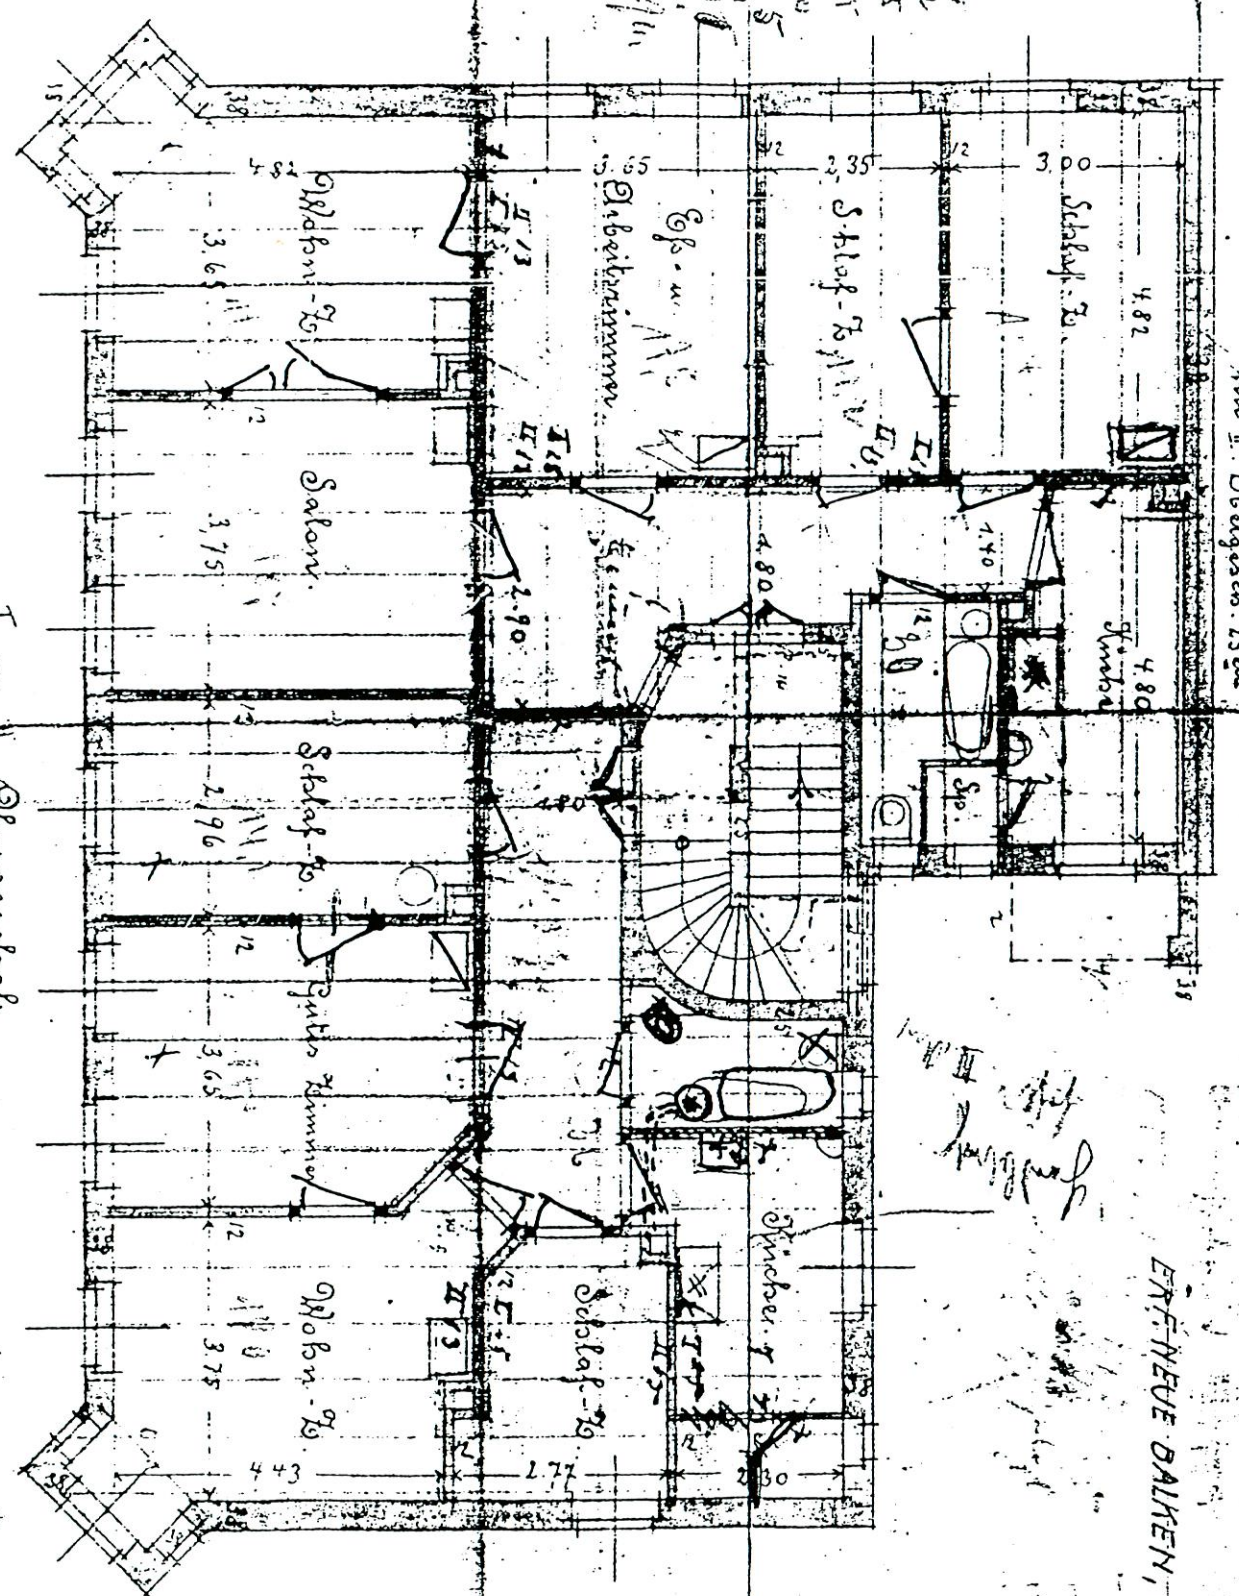

GERA AM 21 JULI 1945.


Der Baubehör
 Wilhelm Langner
 Baubehör

Für die Eingetragene verantwortlich: Baubehör

Stadtbauamt
GERA

ZEICHEN-ERKLÄRUNG

- X ERG. NEUE TÜRGERÜSTE
- SPARREN USW.
- MAUERWERK

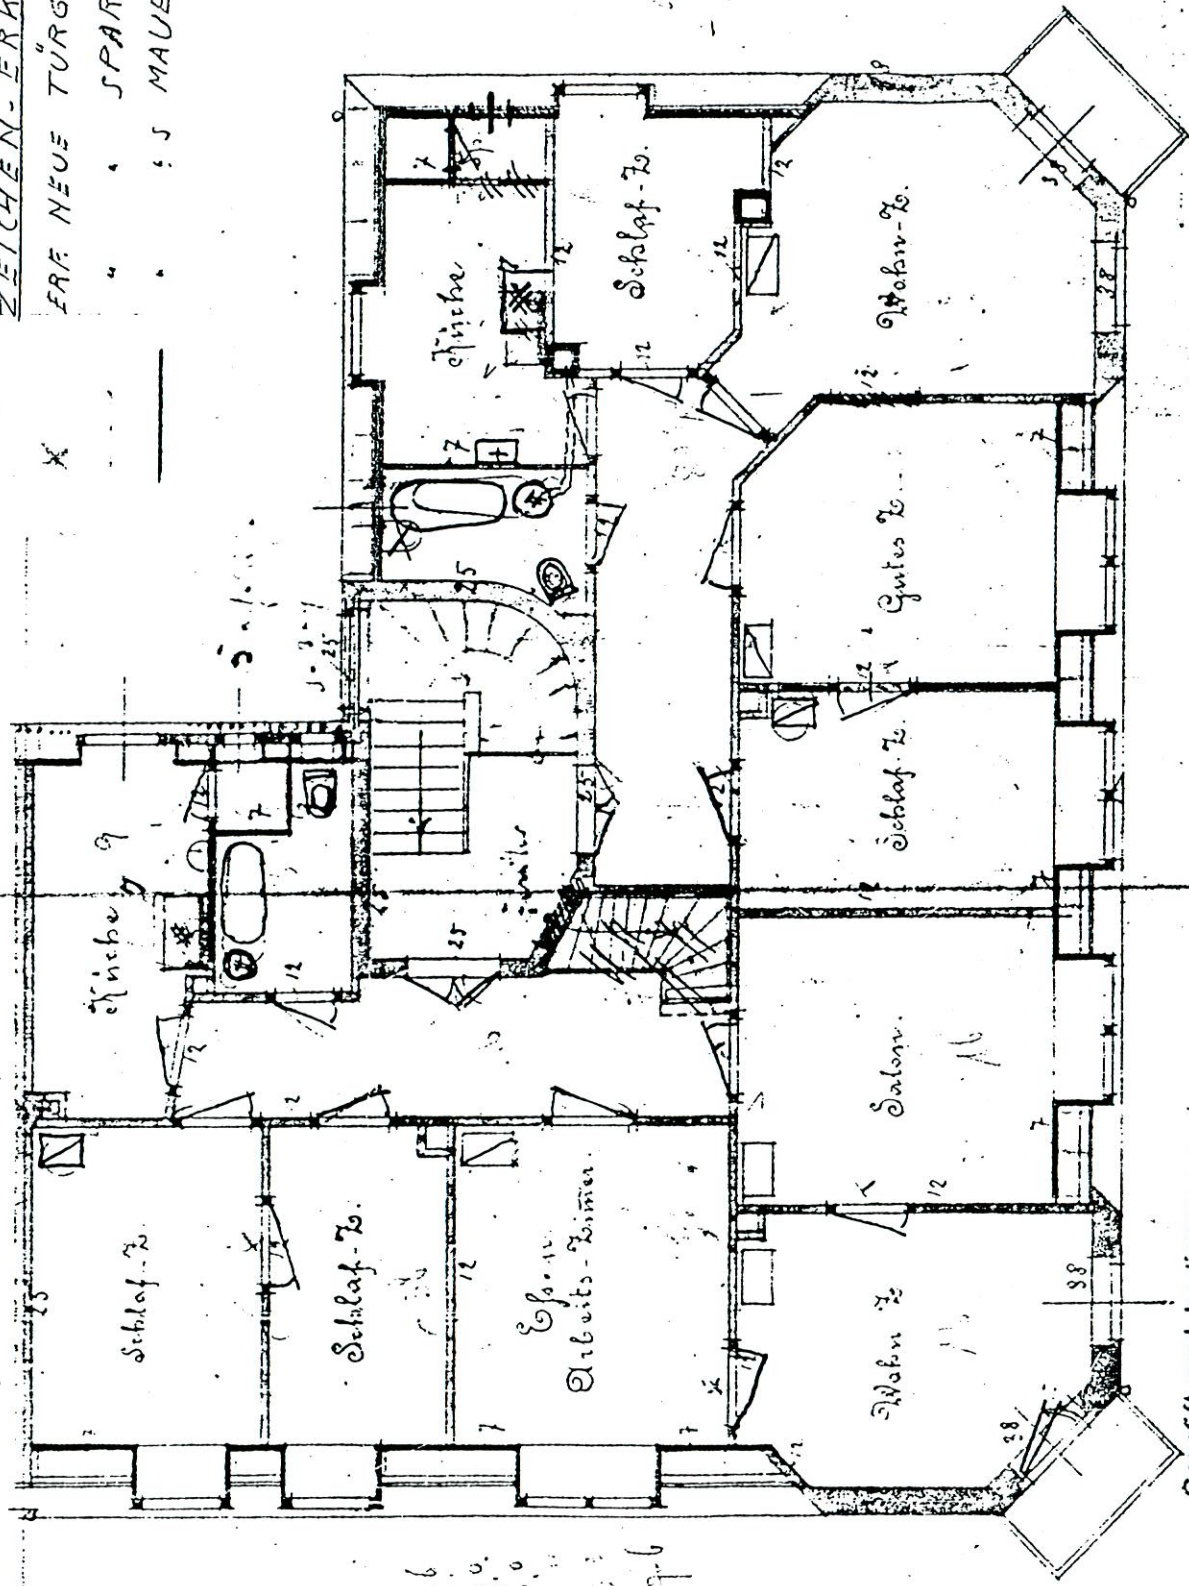


Geprüft und bedingungsweise
genehmigt lt. Bauerl.-Sch. v. 21.7.45 Mainard - Geschloß.

Der Oberbürgermeister
- Stadtbauamt - Baupolizeibehörde -




im I. Obergesch. 25m

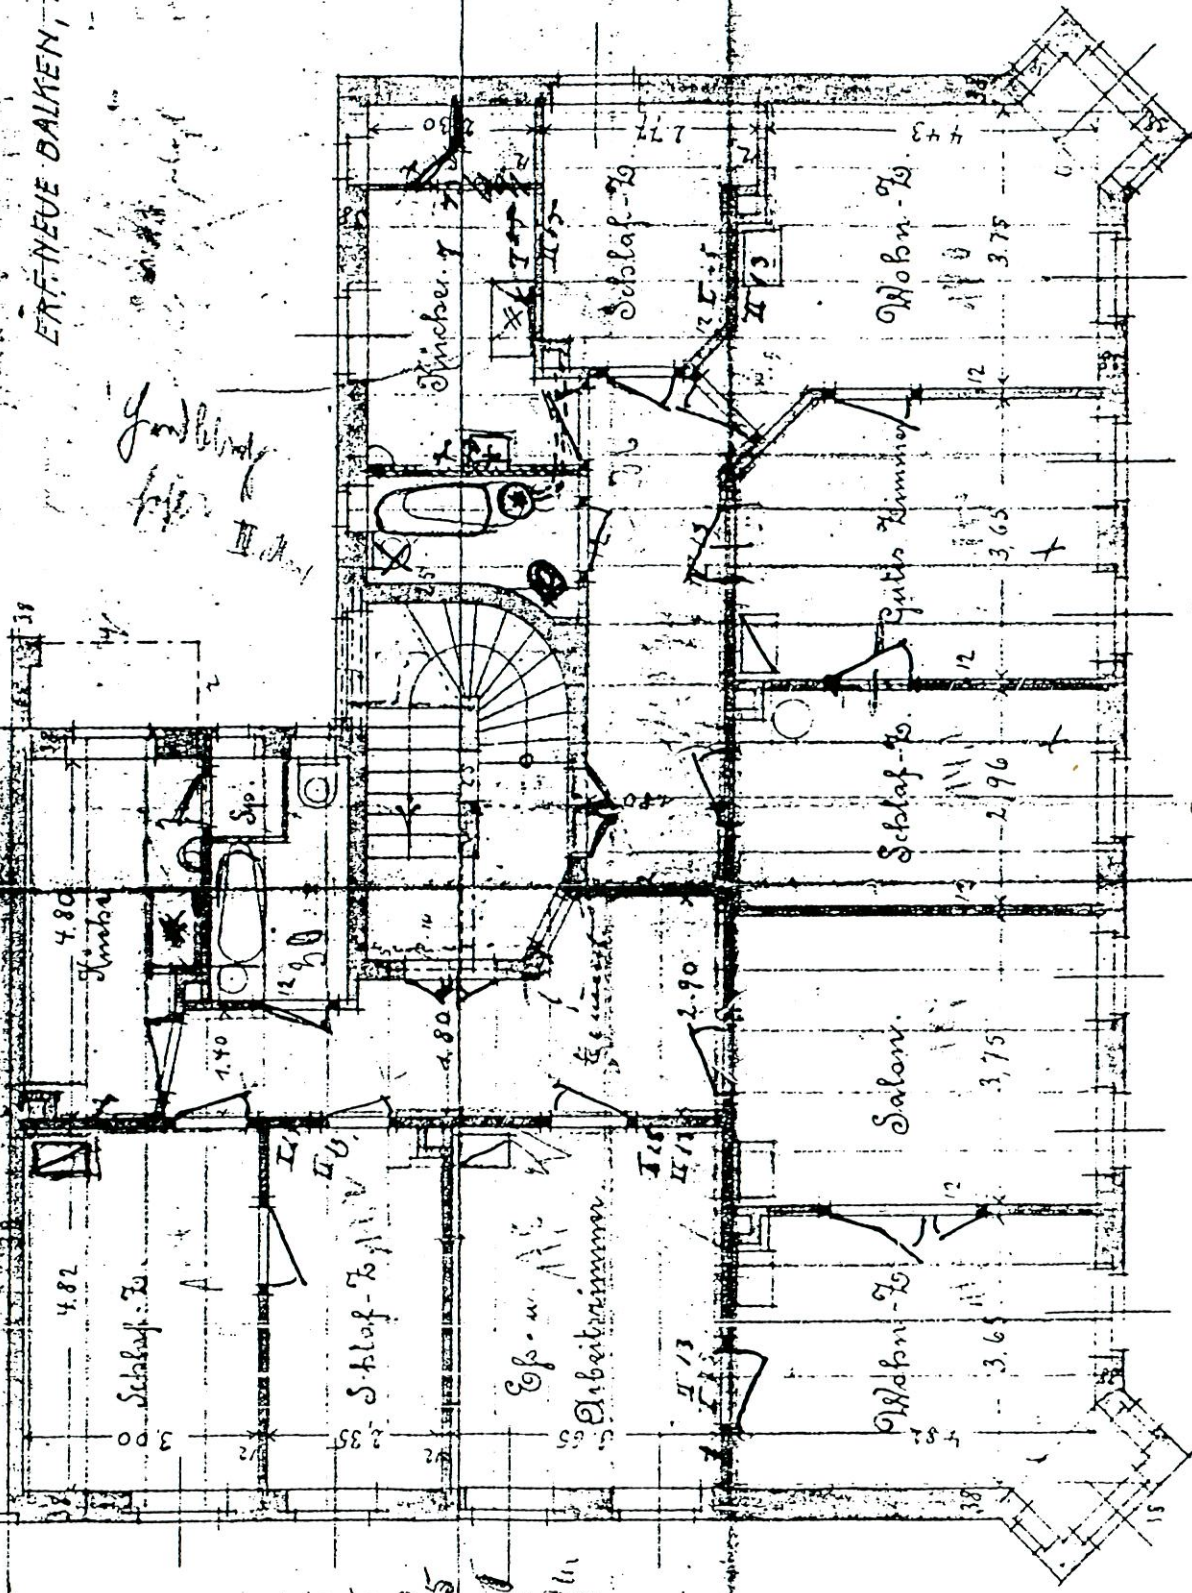

I. n. I. Obergesch.

GERA, AM 21. JULI 1945.
Für die Ausführung verantwortlich: *Karl-Heinz Beyer*
Baupolizeibehörde
Der Baubürgermeister: *W. Beyer*

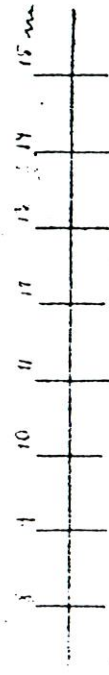

1:100


FÜR DIE AUSFÜHRUNG

Bayer & Vogel, Garm

Gen. Thayer

DER BAUHERR


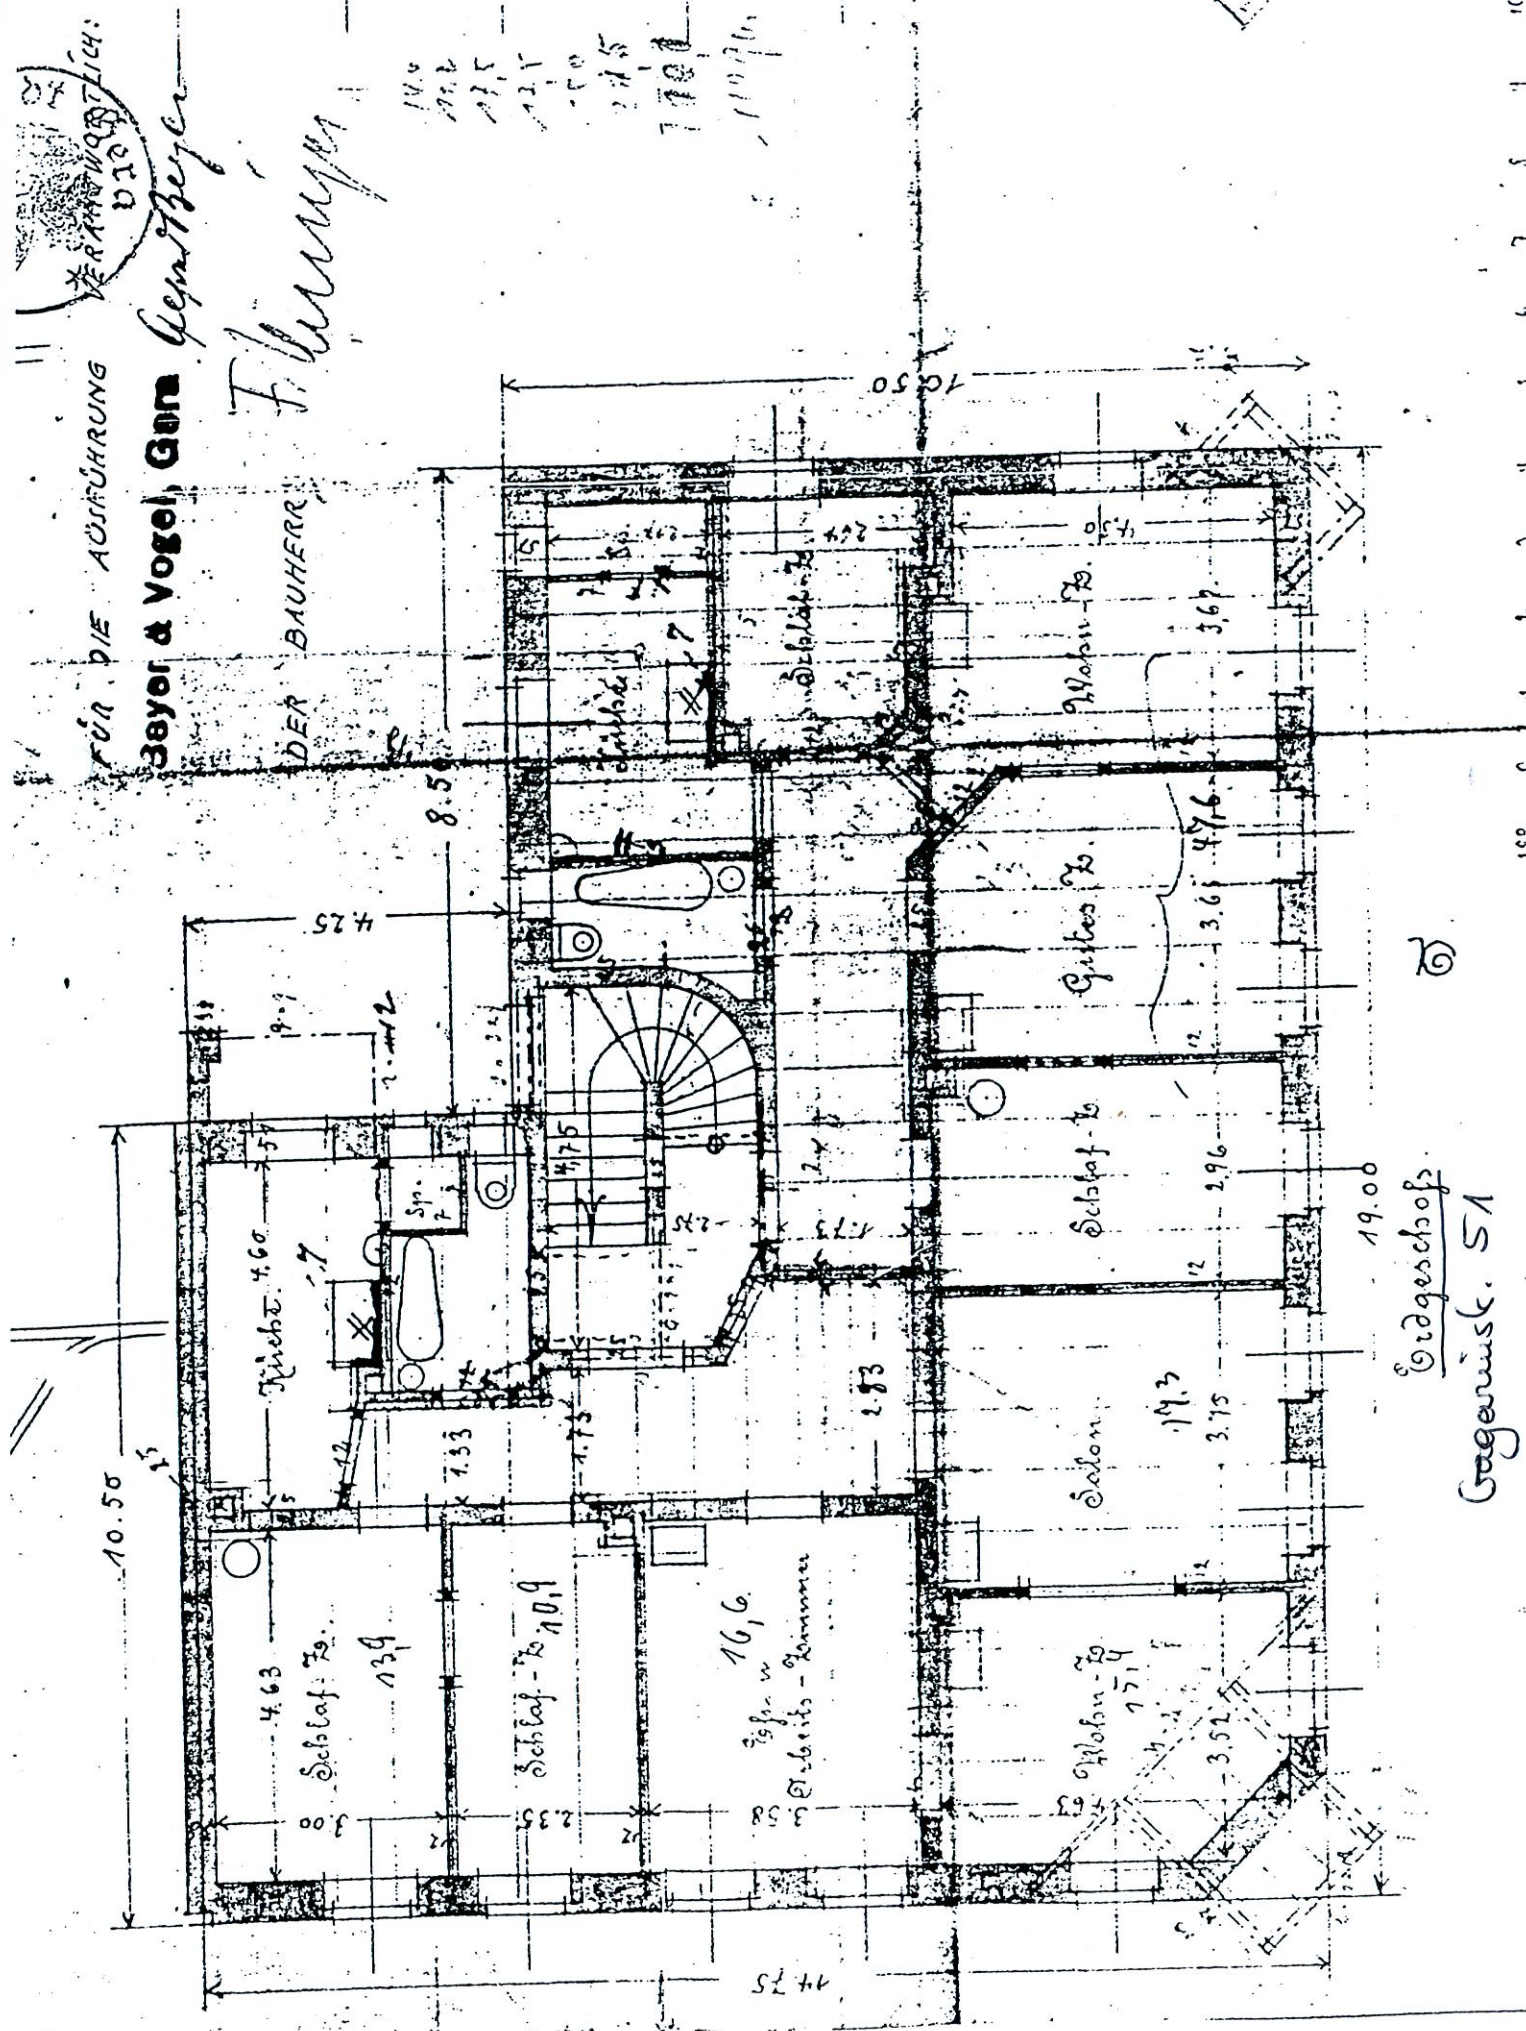



Gegenstück. 51

Wohnhaus - Weinbau-Haus
 Nr. 102 4386.

Stadtbauamt

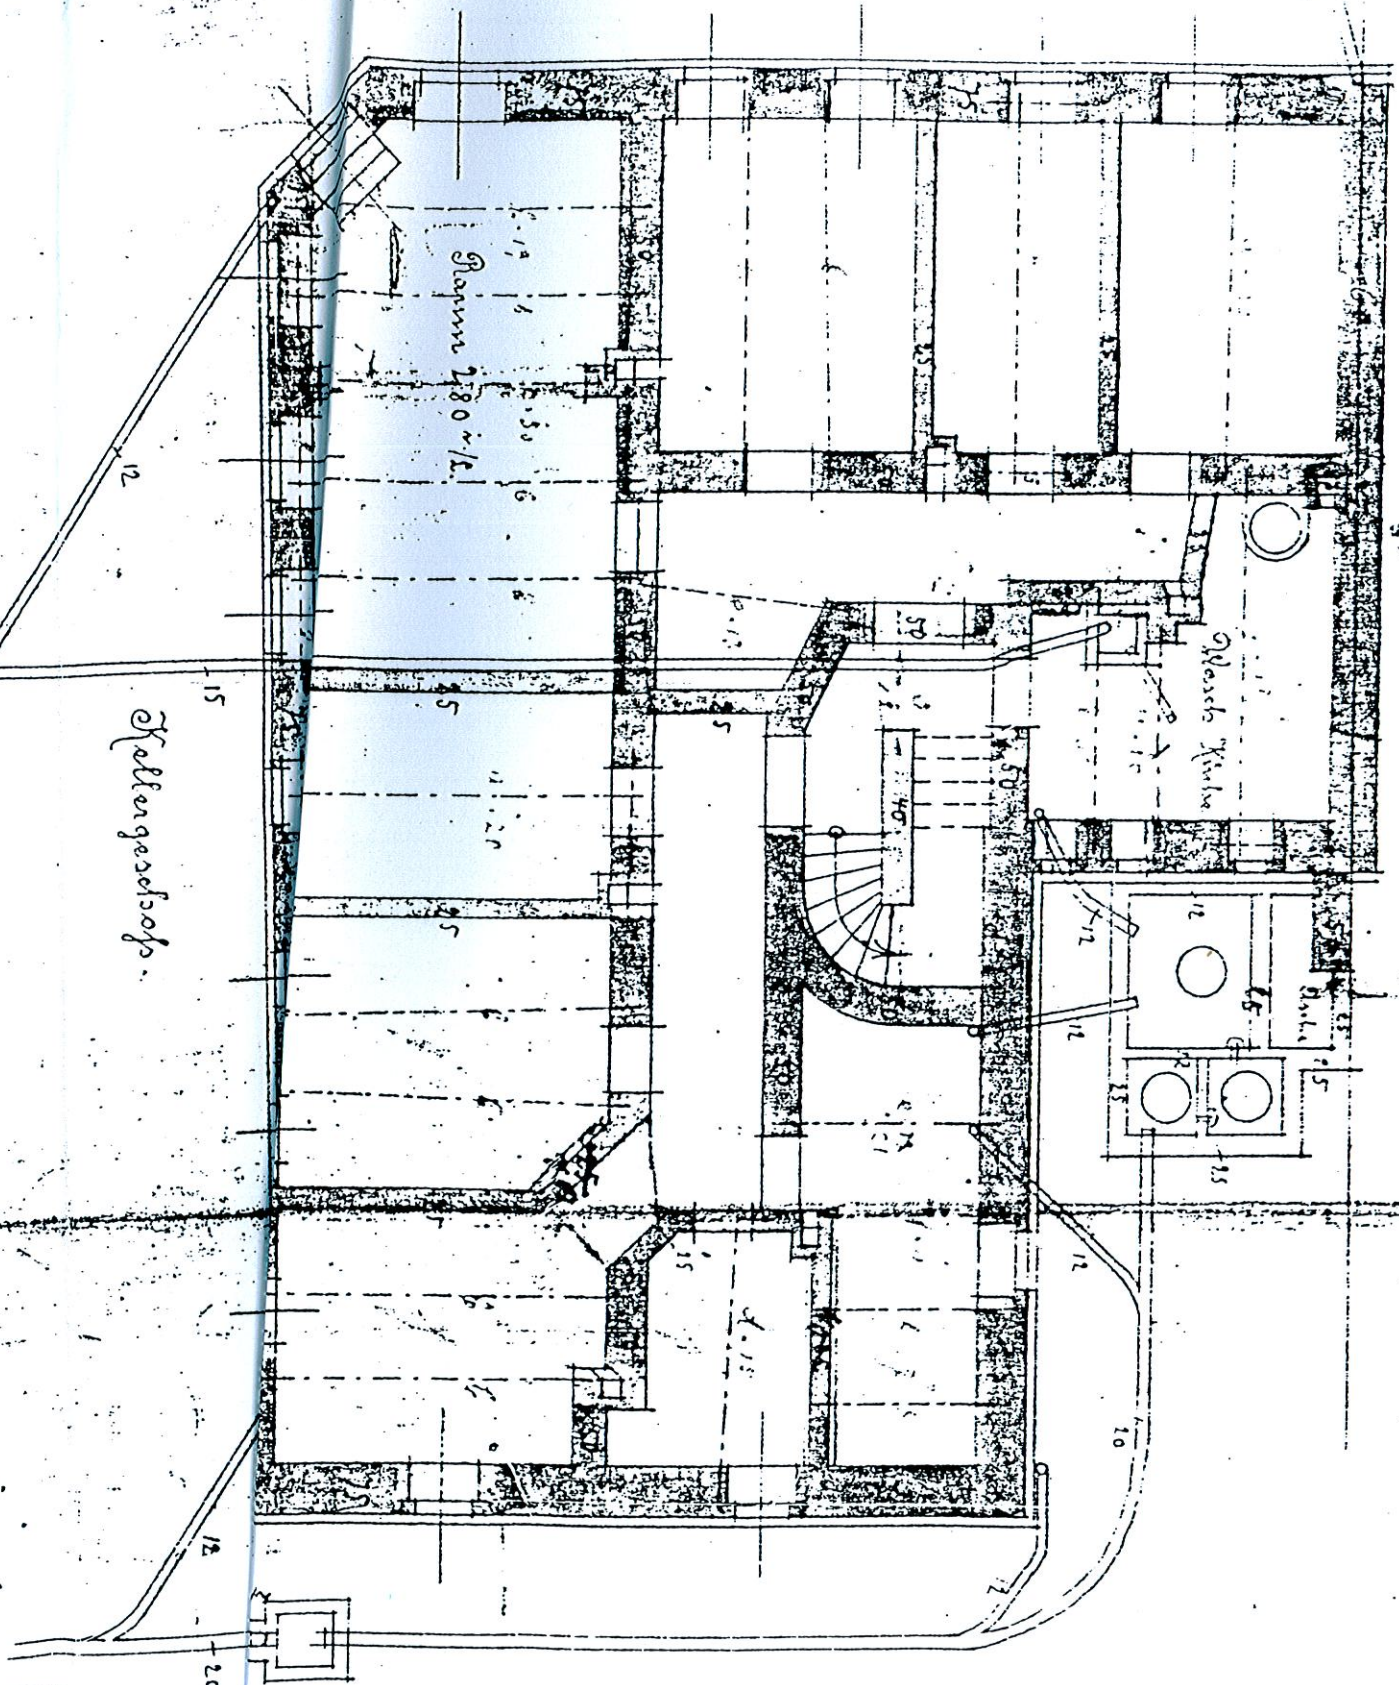

FÜR DIE AUSFÜHRUNG


Bayr & Vogel, GmH



DER BAUFÜHRER

F. Wimmer



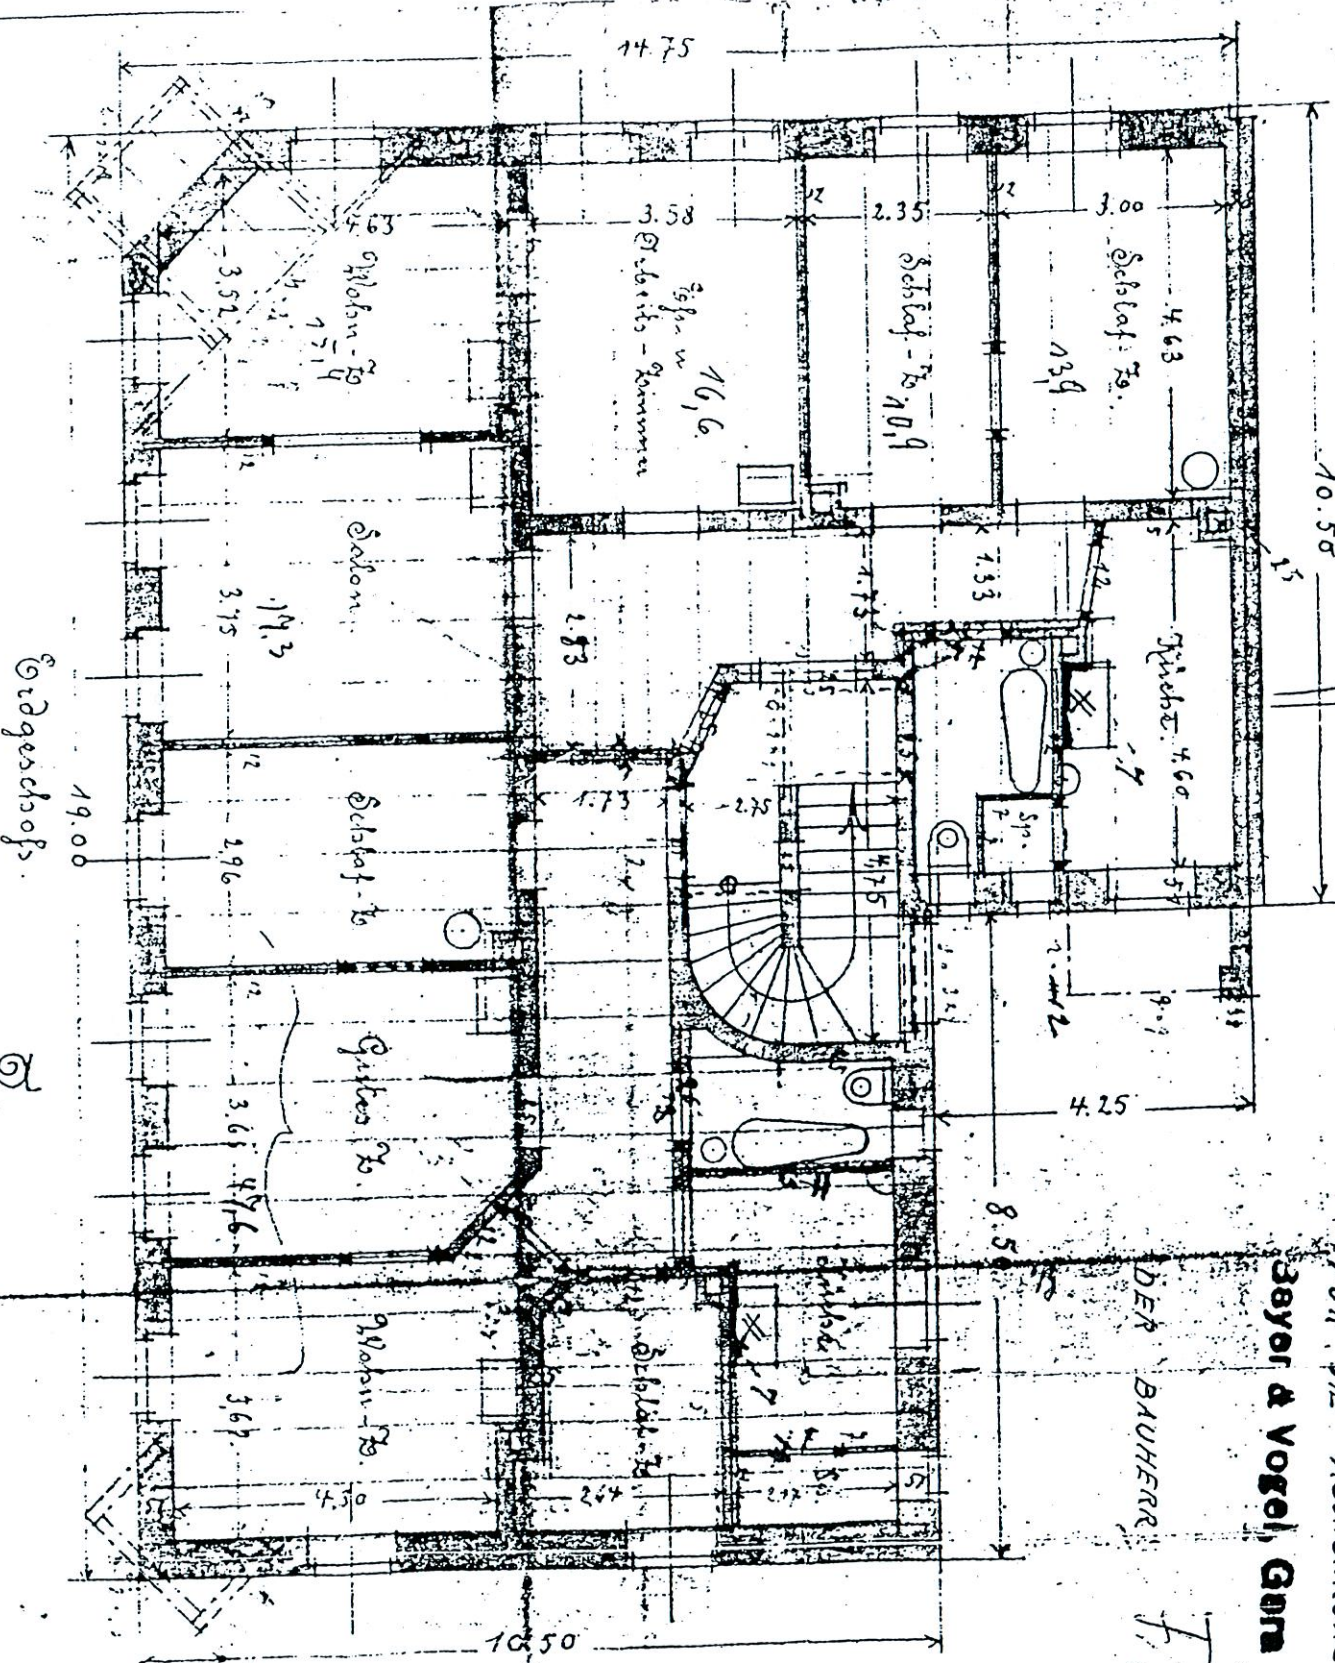

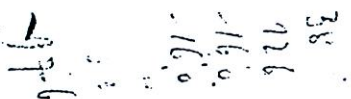

in II. Obergesch. 25 in

[Handwritten signature]

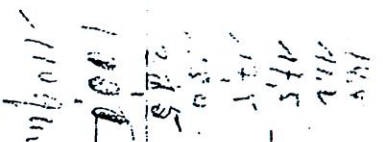


180
175
142
36
857




Nord-Ansicht.

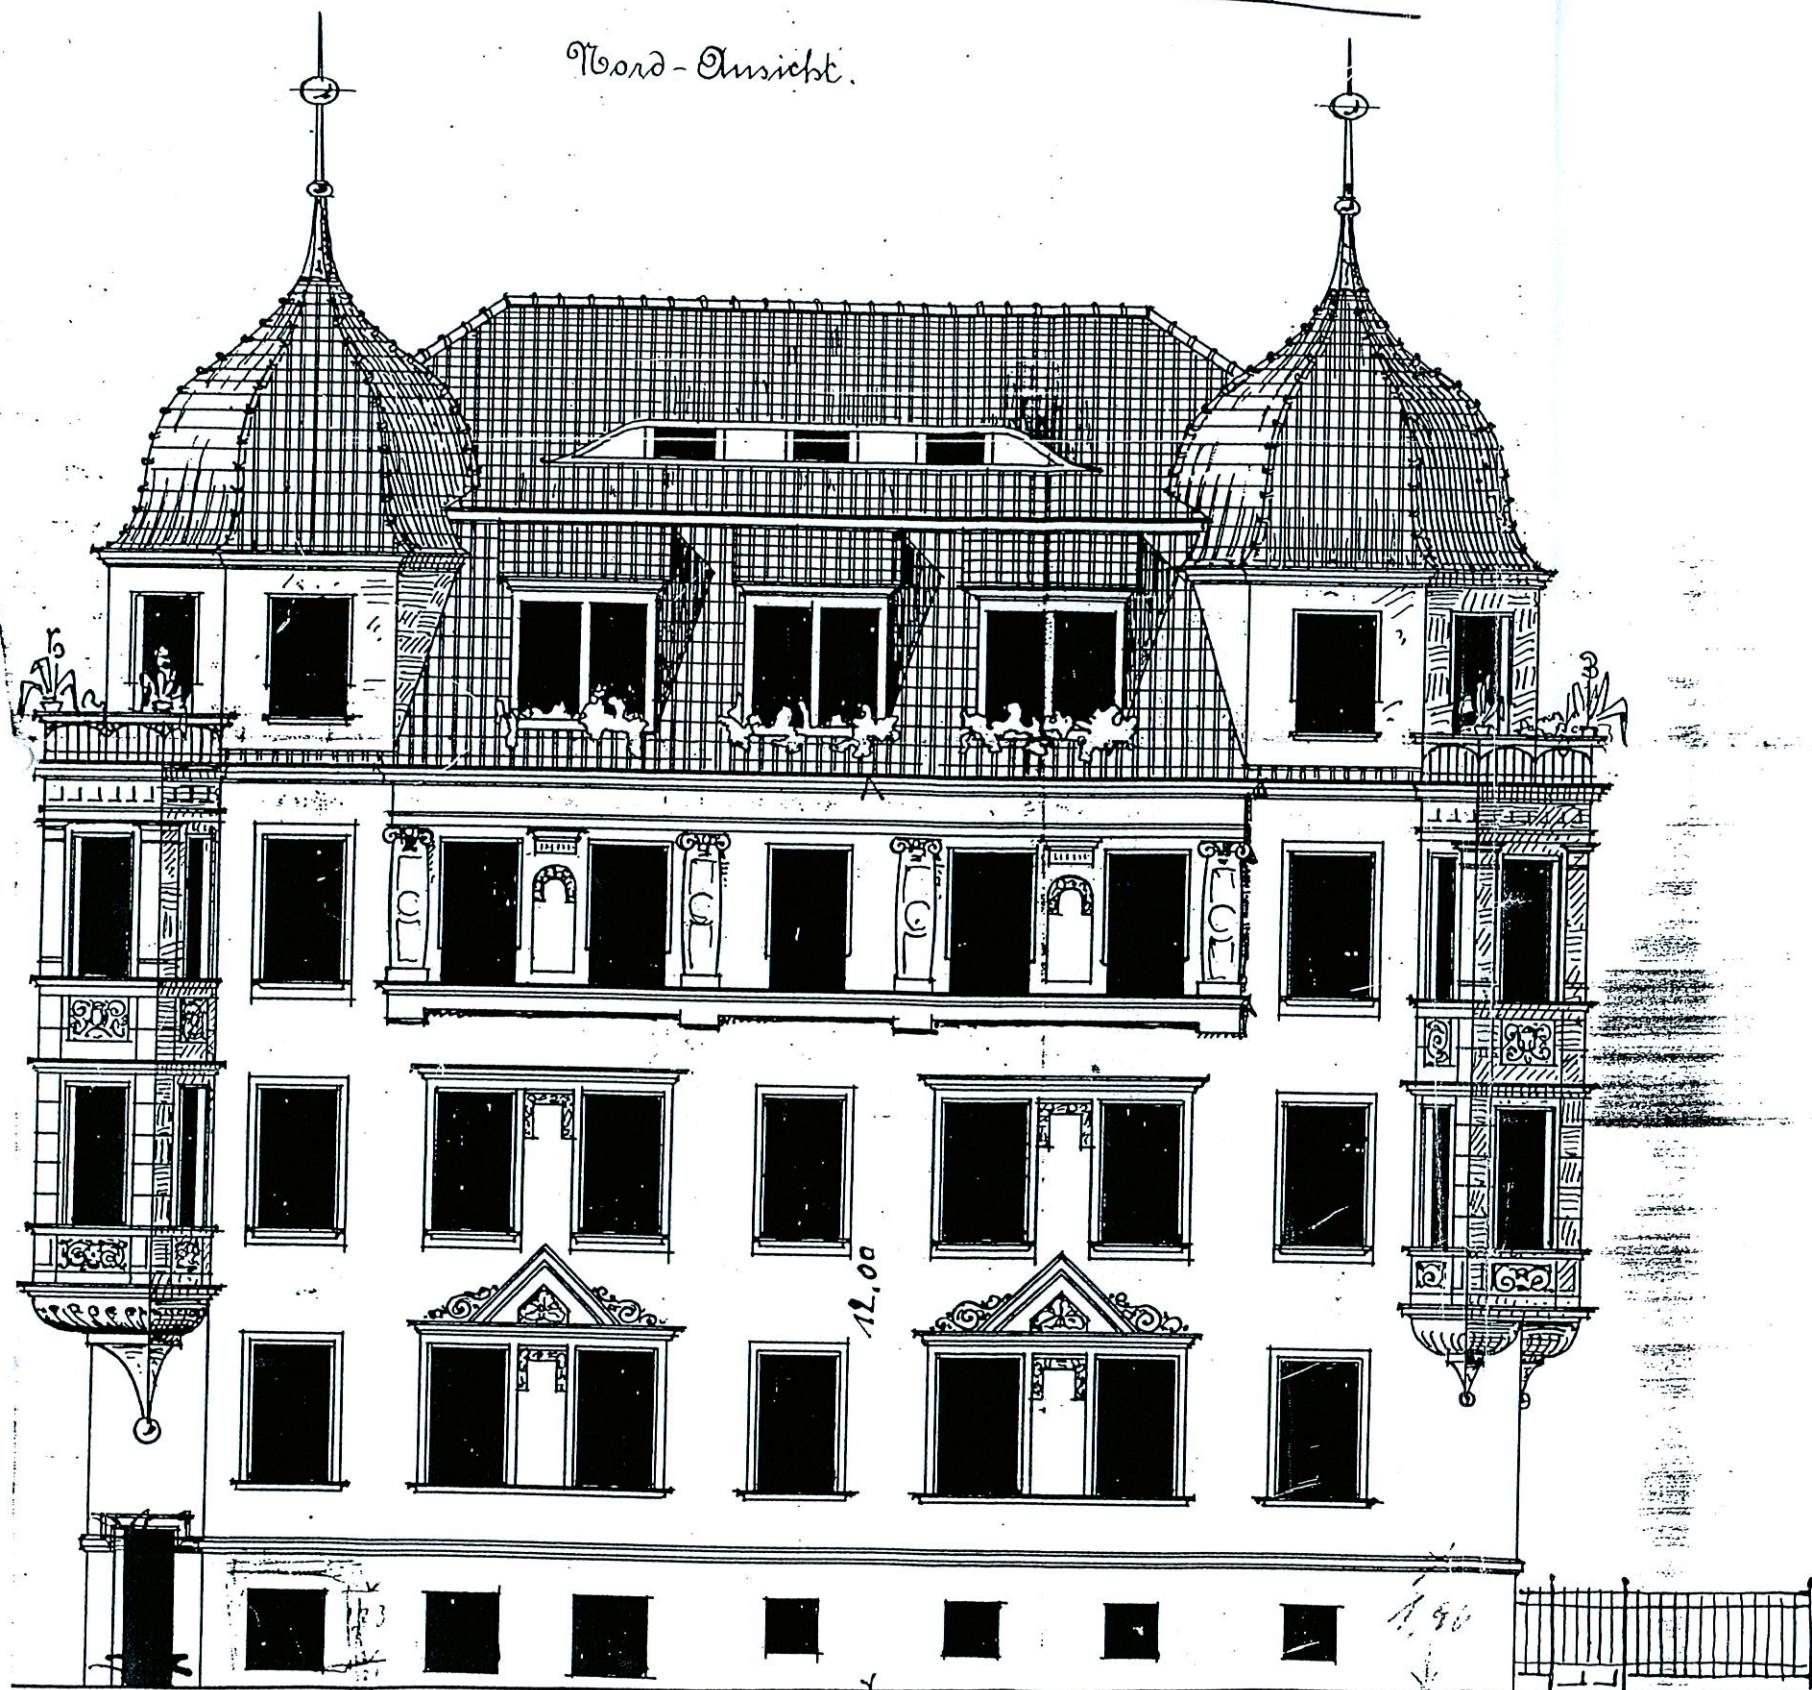


2W

West-Ansicht.

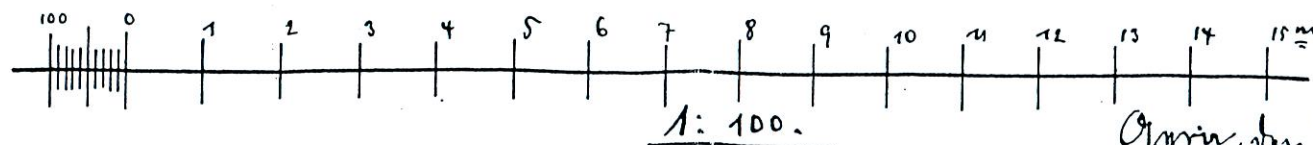

Süd-Ansicht.

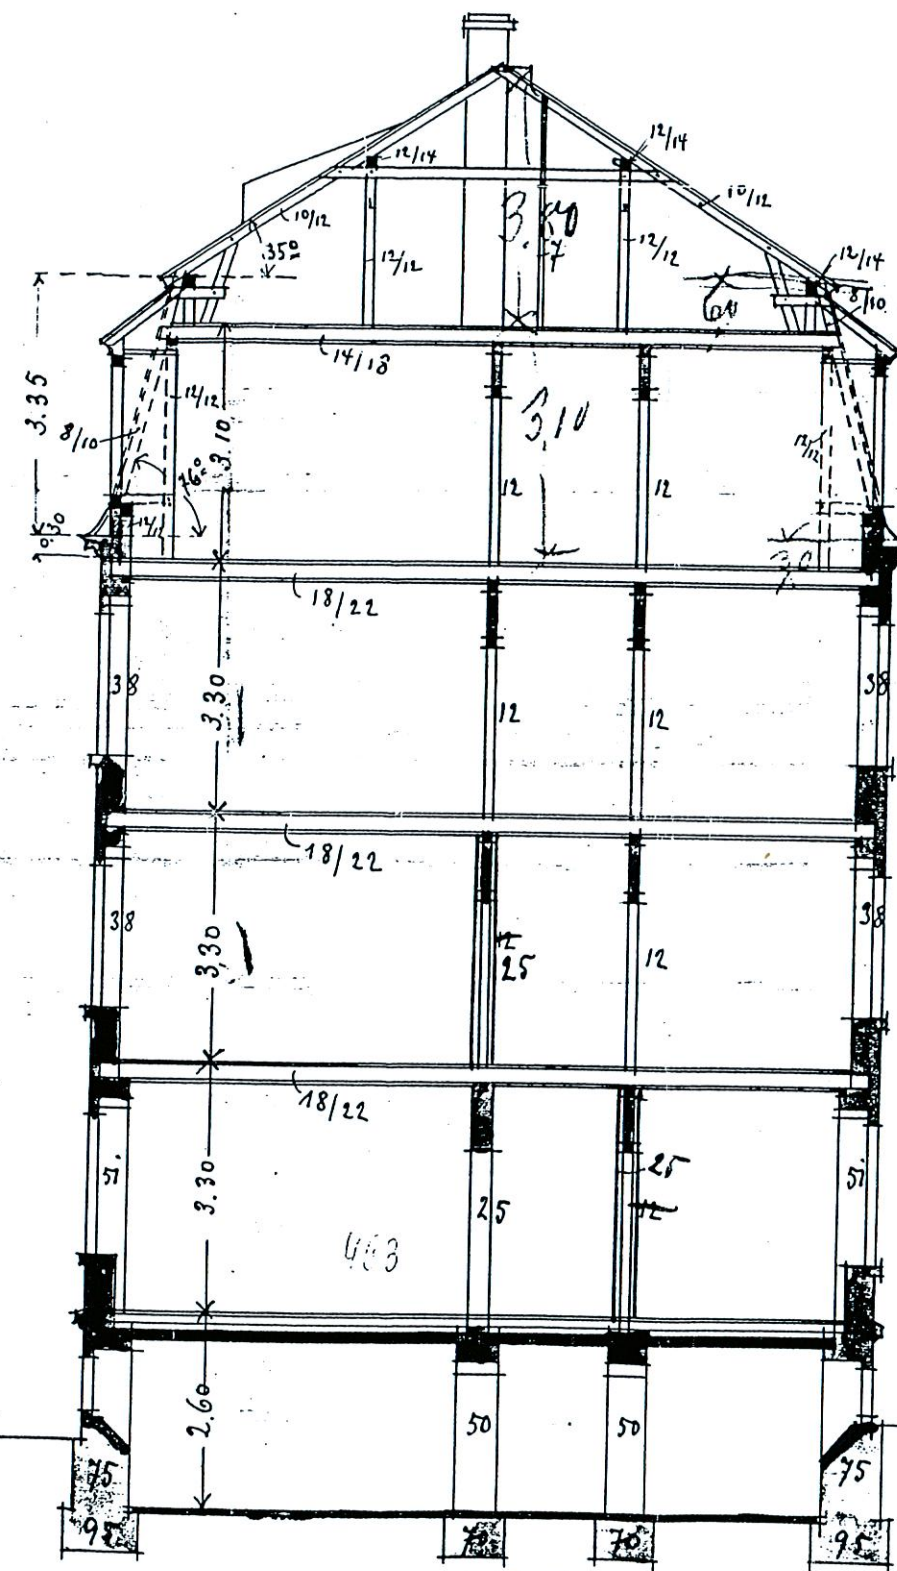

Schnitt A-B.

Für die Ausführung verantwortlich: *Bejer & Vogel*
 Gezeichnet von 24/II.09 Der Baubehör: *William Jansen*