




OSTANSICHT ✓

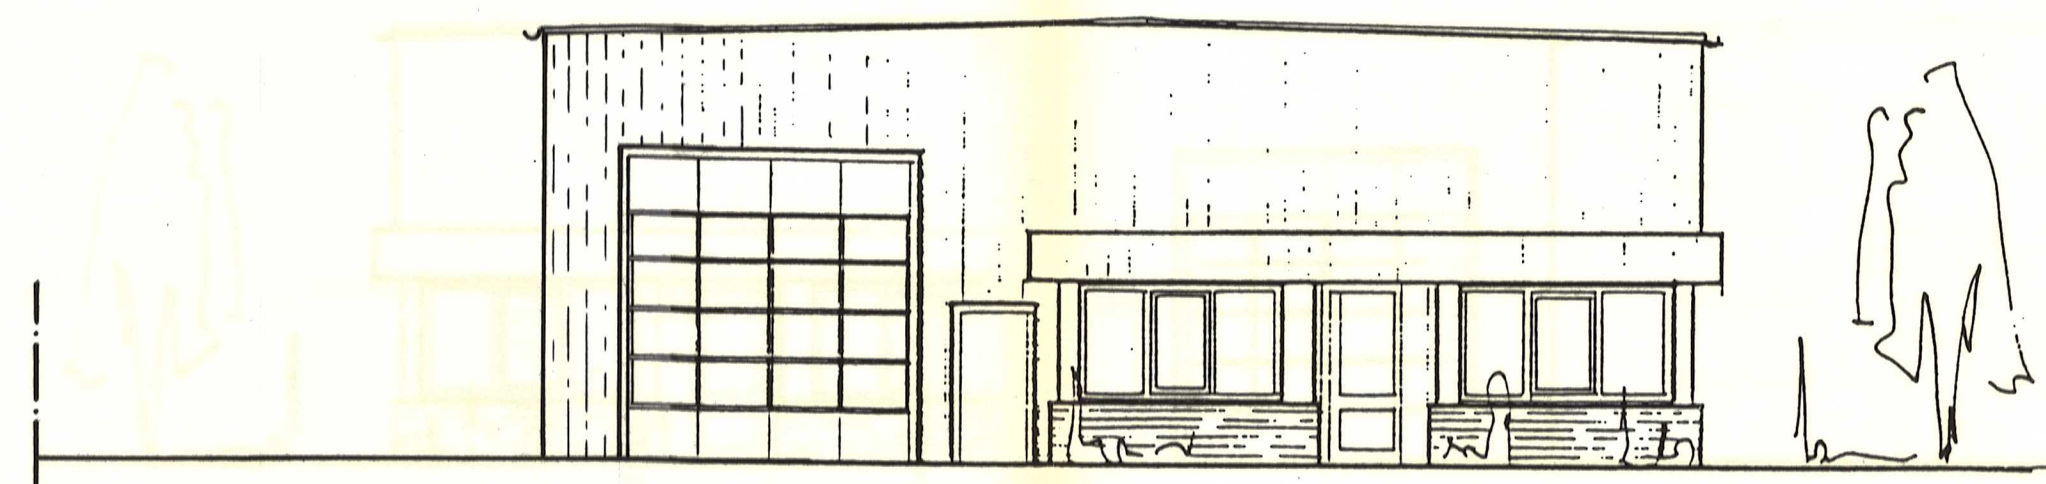


NORDANSICHT ✓

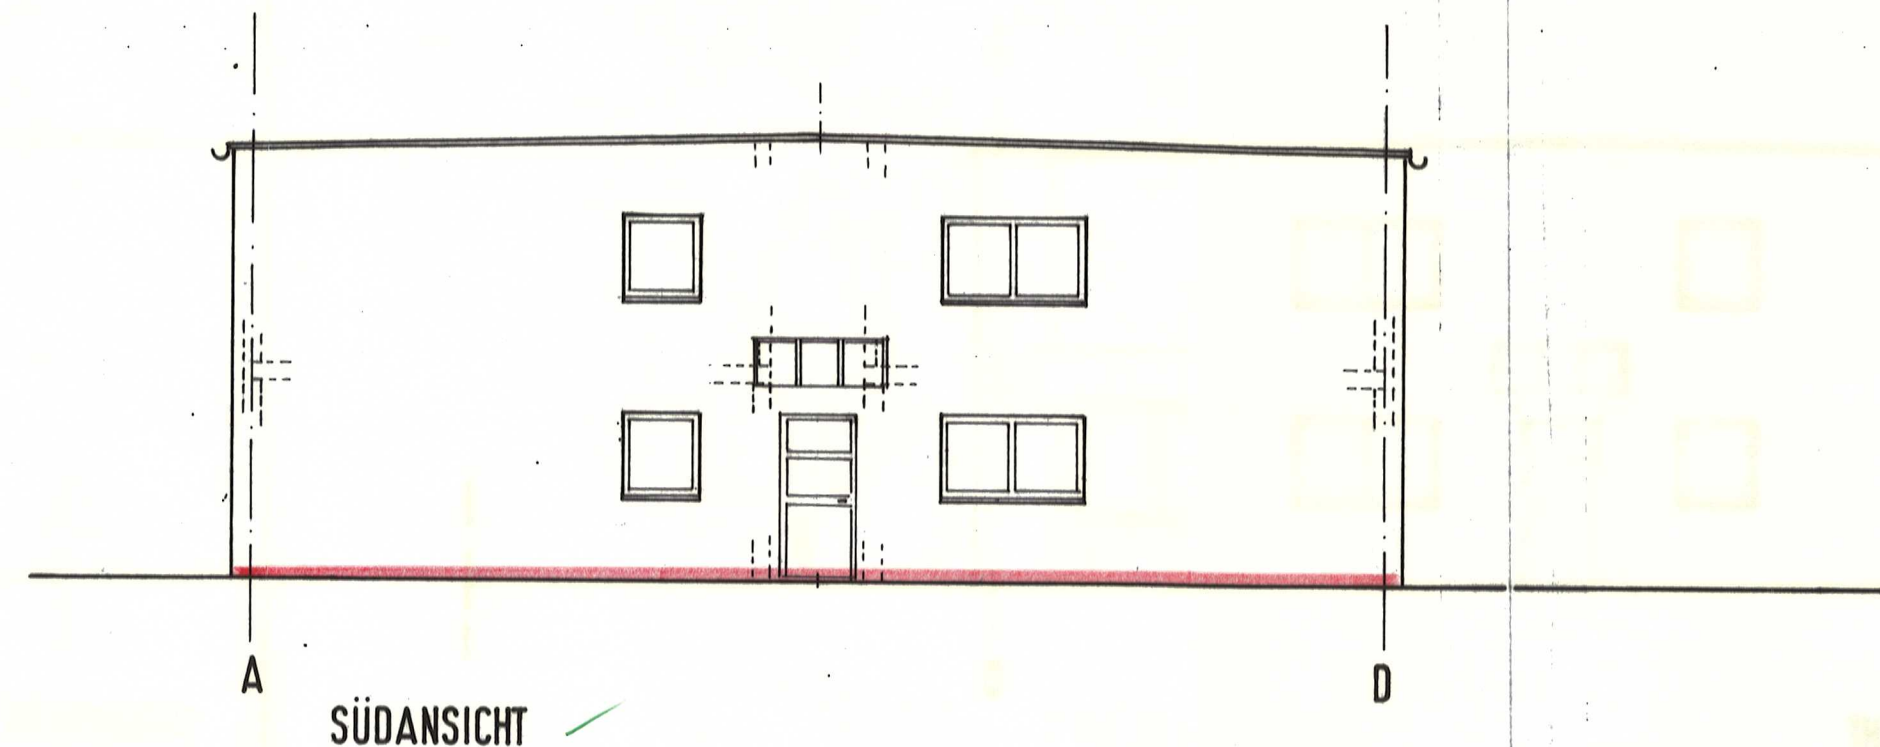


SÜDANSICHT ✓

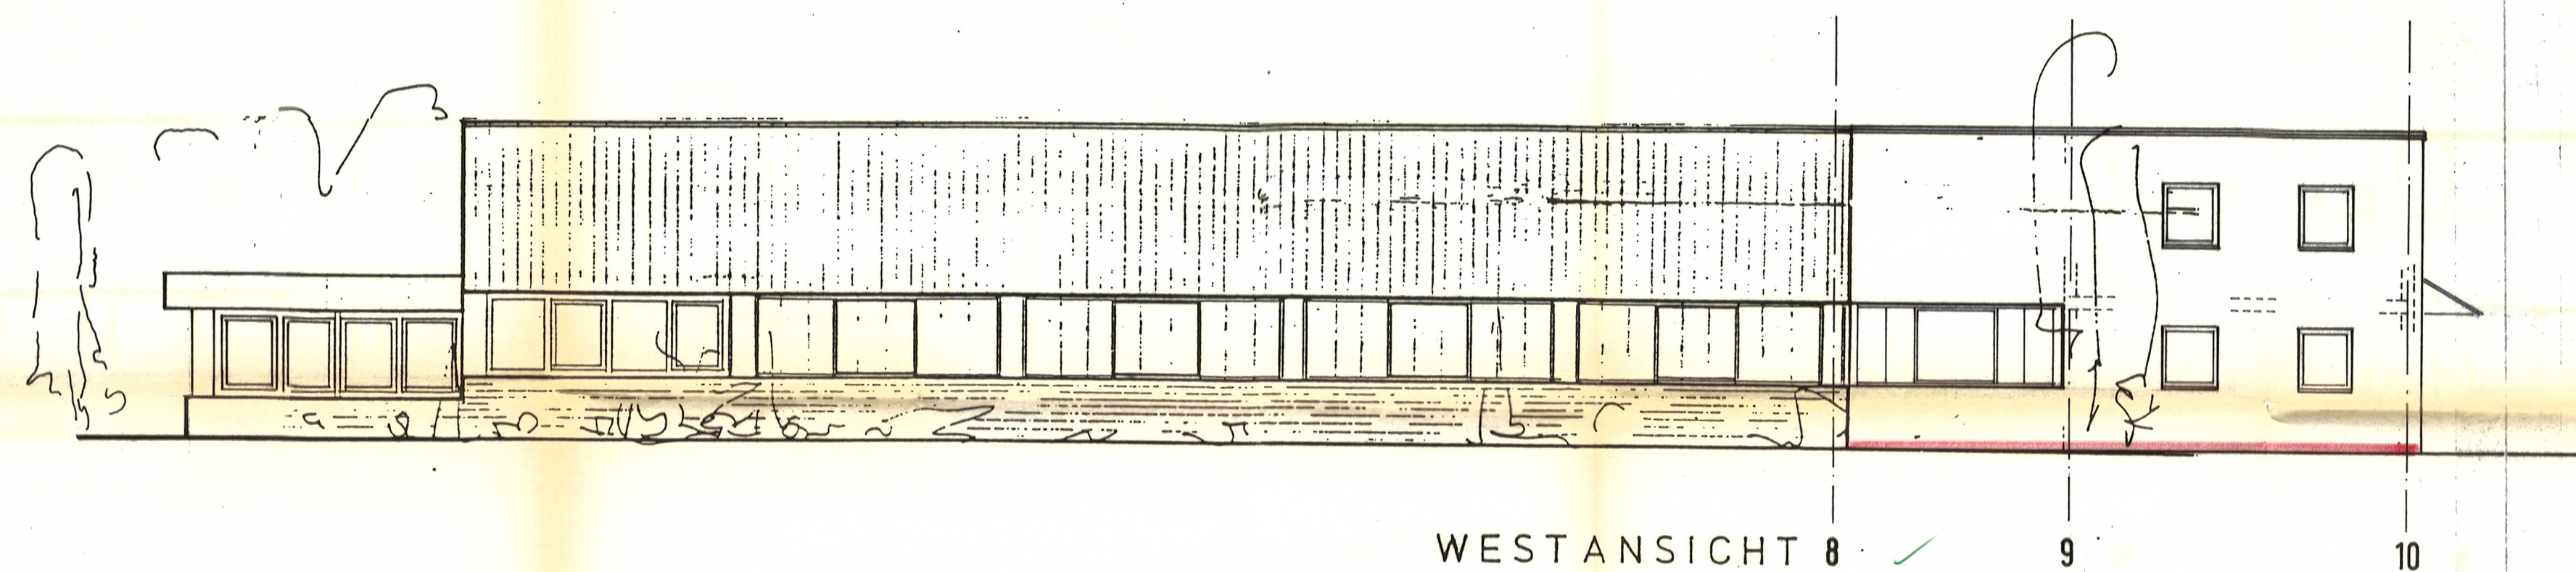


WESTANSICHT ✓

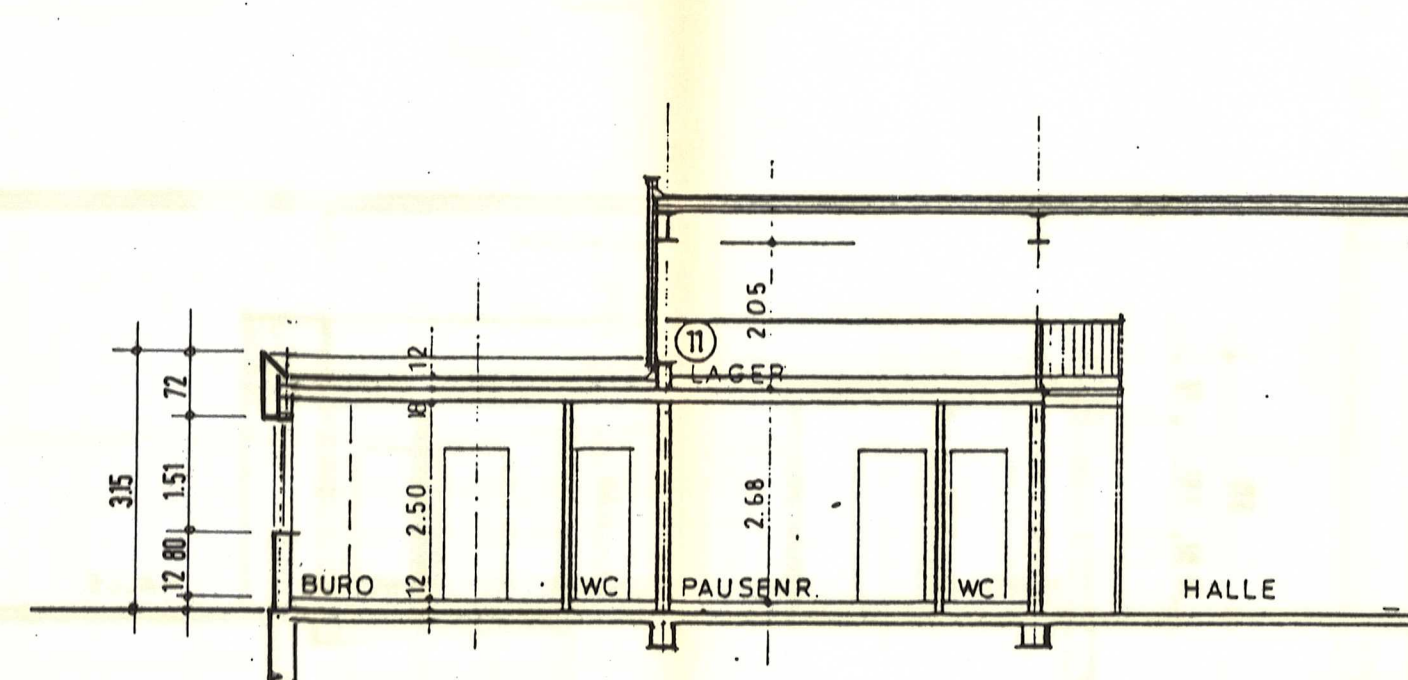


B - B SCHNITT

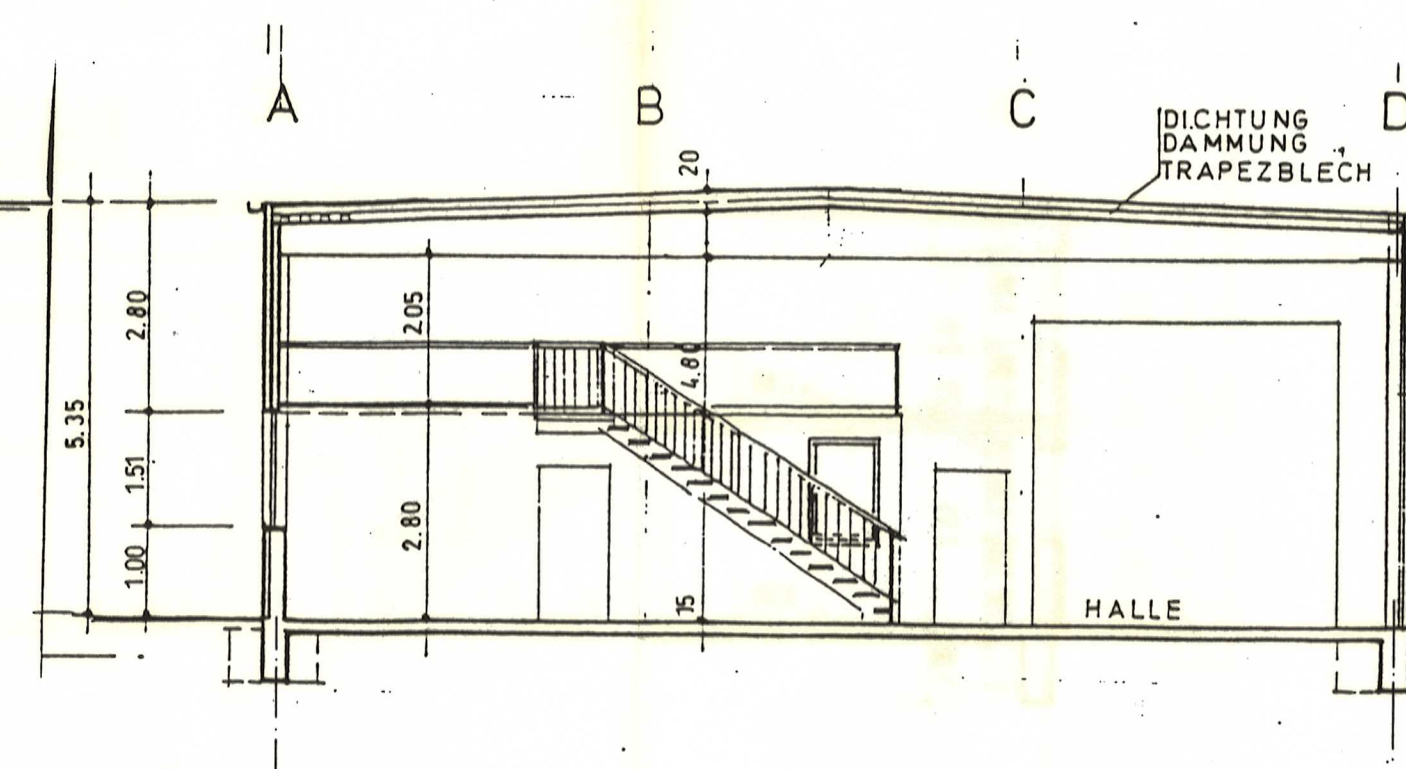

SCHNITT A-A

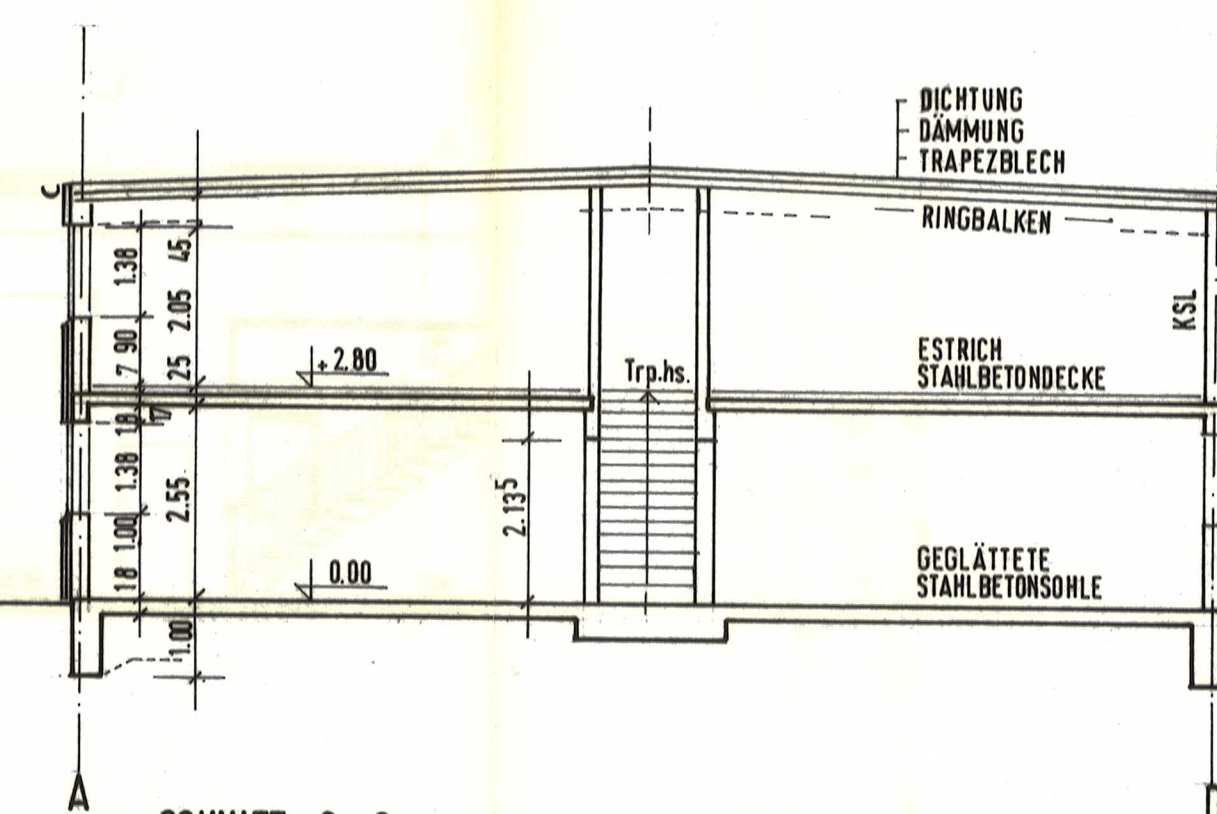

SCHNITT C-C

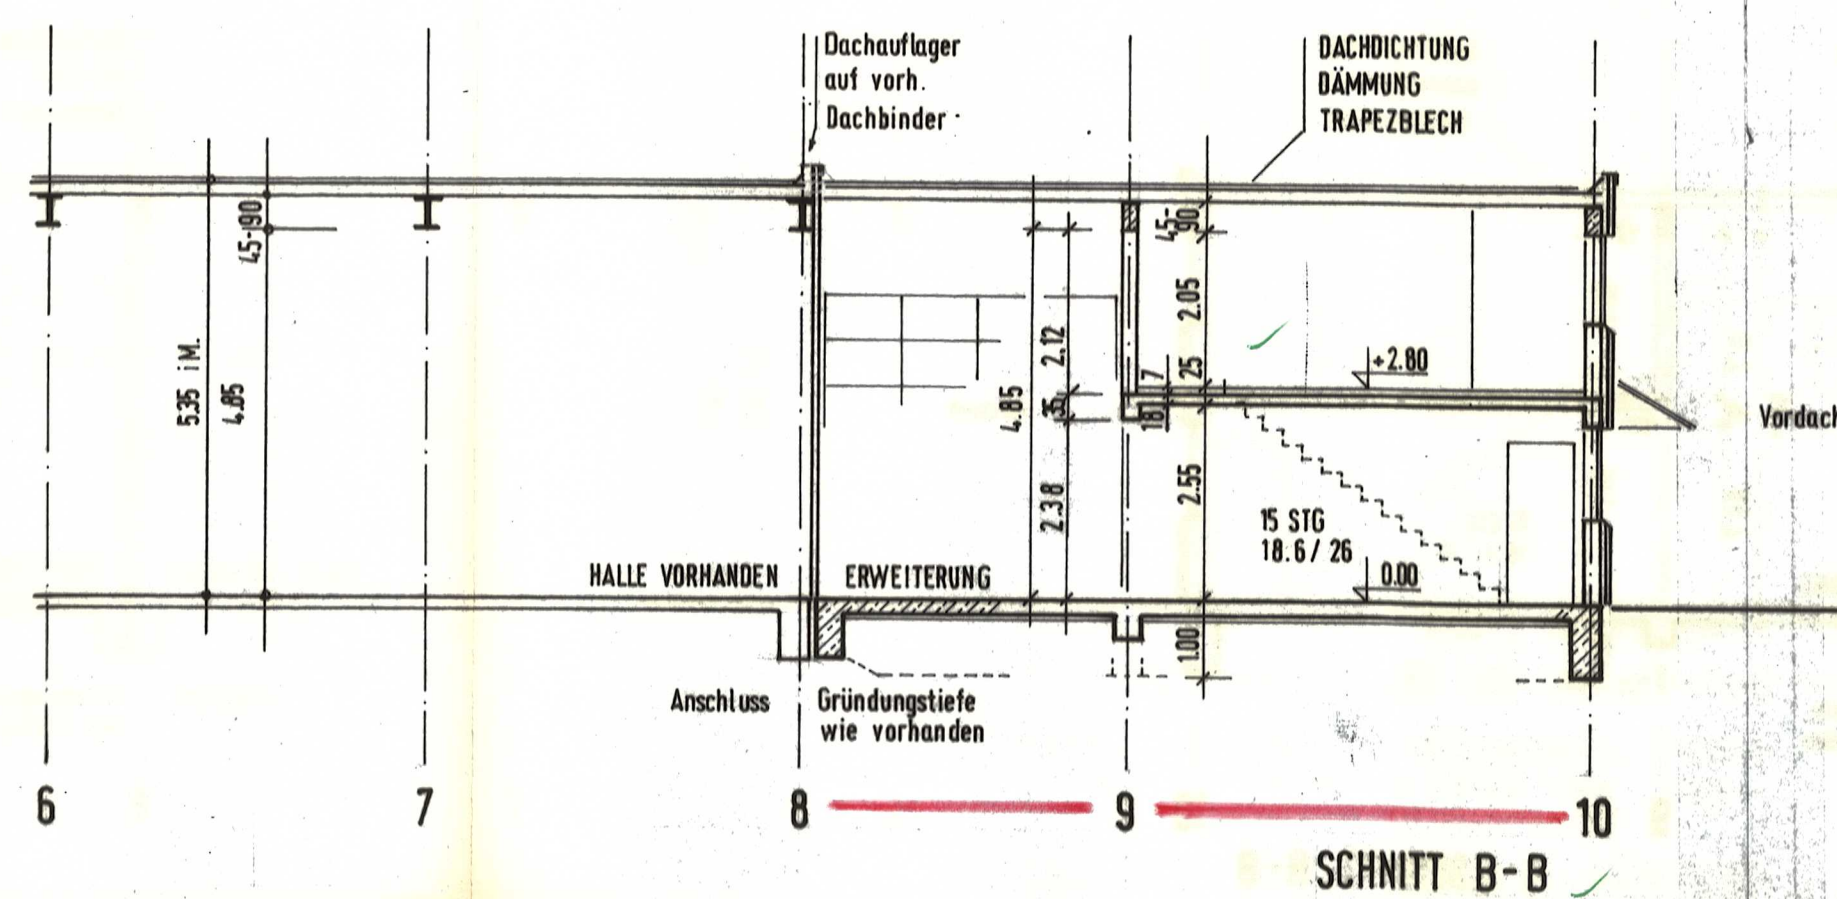

SCHNITT B-B

Zum Bauschein 19b/ 671 1991
Bauaufsichtlich geprüft und genehmigt.
Stadtbaumeister Ahrensburg, am 7.1. 1992

in Porzellan

ERWEITERUNG EINER WERKHALLE
Kurt-Fischer-Str. 13a · 2070 Ahrensburg

BAUHERR: JOCHEN BIELEFELD · METALLBAU
PLANUNG: HORST KÜBERNIK DIPL. ING. ARCHITEKT
MARTIN-LUTHER-STR. 23 · 2000 HAMBURG 11 T. (040) 431 60 17
ANSICHTEN · SCHNITTE M. 1:100 30.08.91