


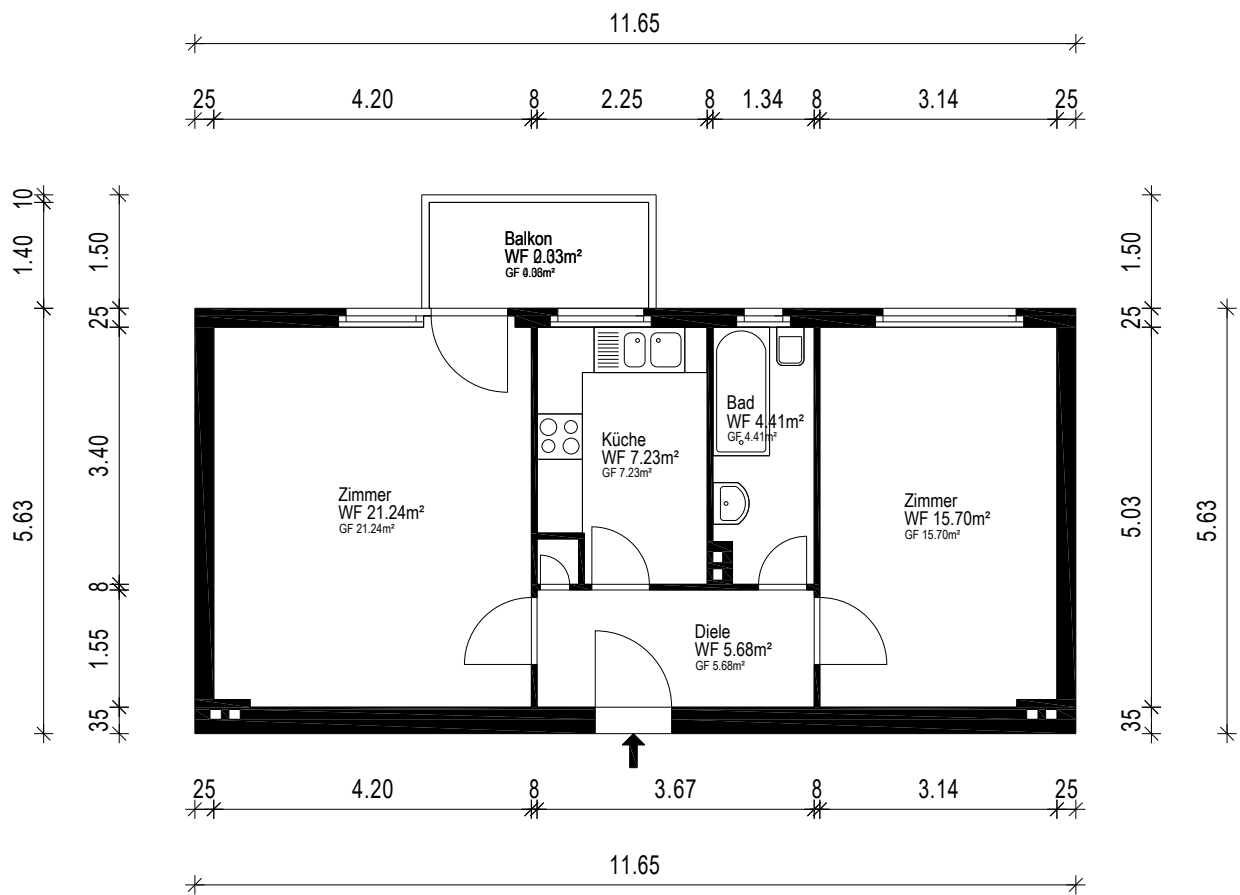

Gebäude		Mehrfamilienhaus		
Ort/Straße		12157 Berlin, Peter-Vischer-Straße 4		
Planinhalt		1. Obergeschoss - WE05		 Aufmaß - CAD-Service - Flächen
Maßstab	1:100/A4	Datum	05.03.2026	
Objekt-Nr.	-	Plan-Nr.	3	