


1.36 ⁵	2.51 ⁵ 1.38 ⁵	1.36 ⁵	1.26 ⁵ 1.38 ⁵	1.20	2.30	86 ⁵	2.51 ⁵ 1.38 ⁵	1.36 ⁵
-------------------	--	-------------------	--	------	------	-----------------	--	-------------------

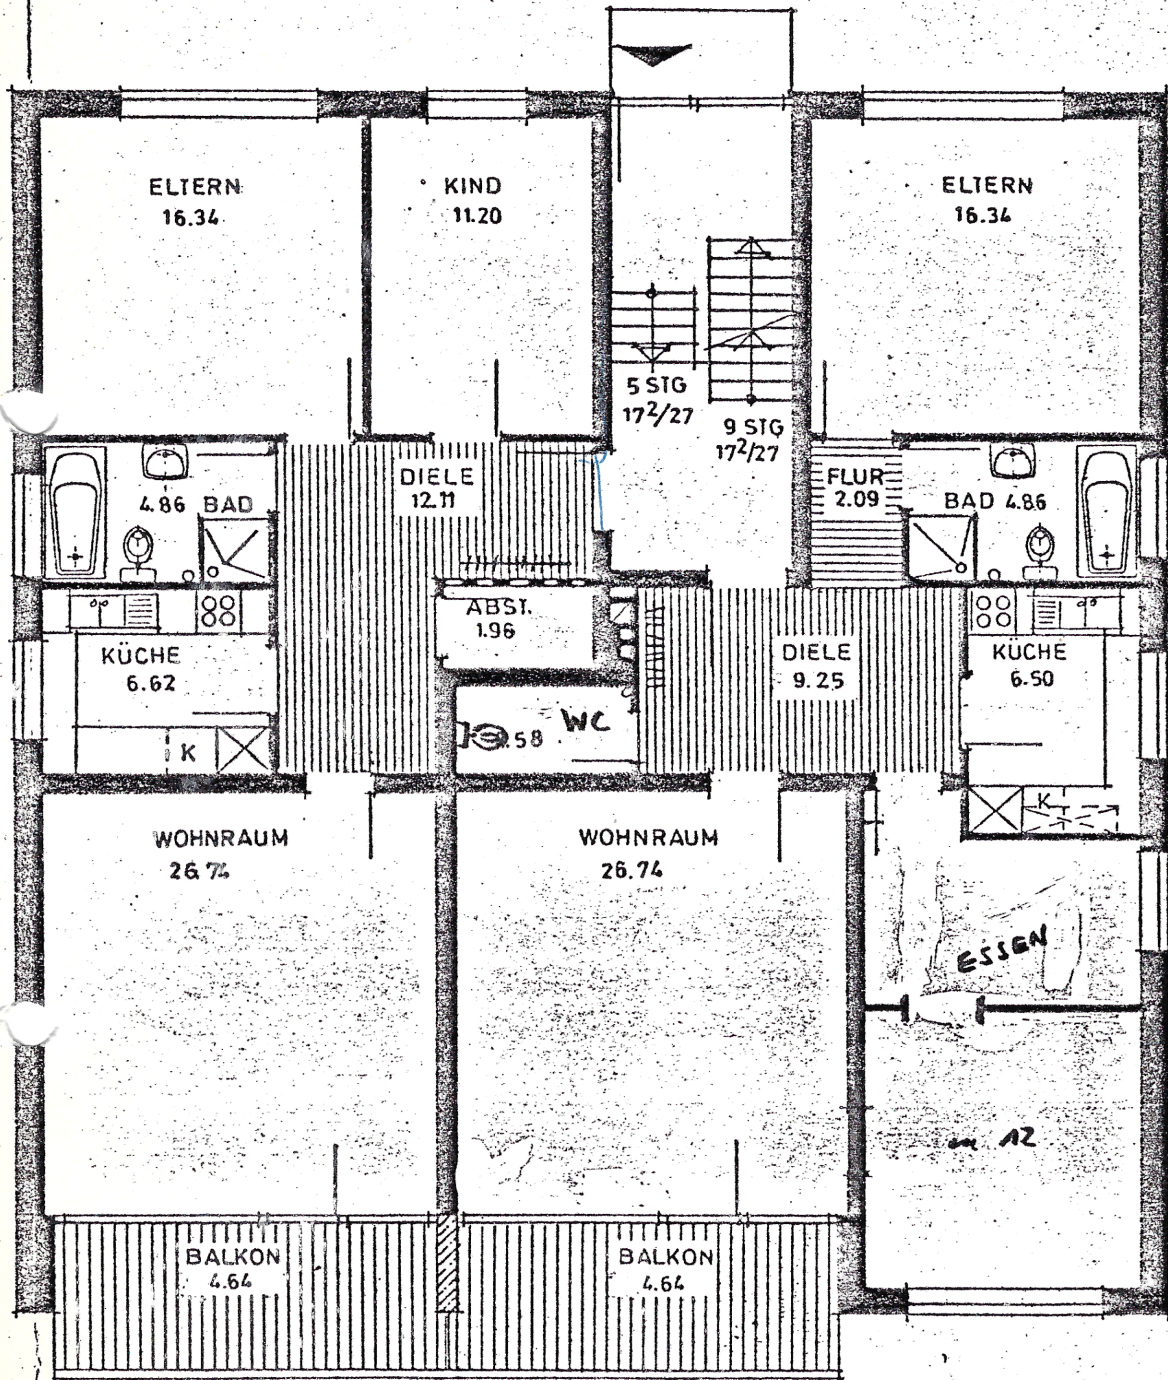

Wohnung Nr. 4

3 1/2 ZIMMERW. 93.70

m²

36 ⁵	2.88 ⁵	11 ⁵	2.01	24	2.40 ⁵	11 ⁵	24	1.26	2.25	36 ⁵
36 ⁵	5.01	24	5.01	24	3.51	36 ⁵				
1.36 ⁵	1.99 ⁵	21	1.88 ⁵	86 ⁵	2.51	86 ⁵				