


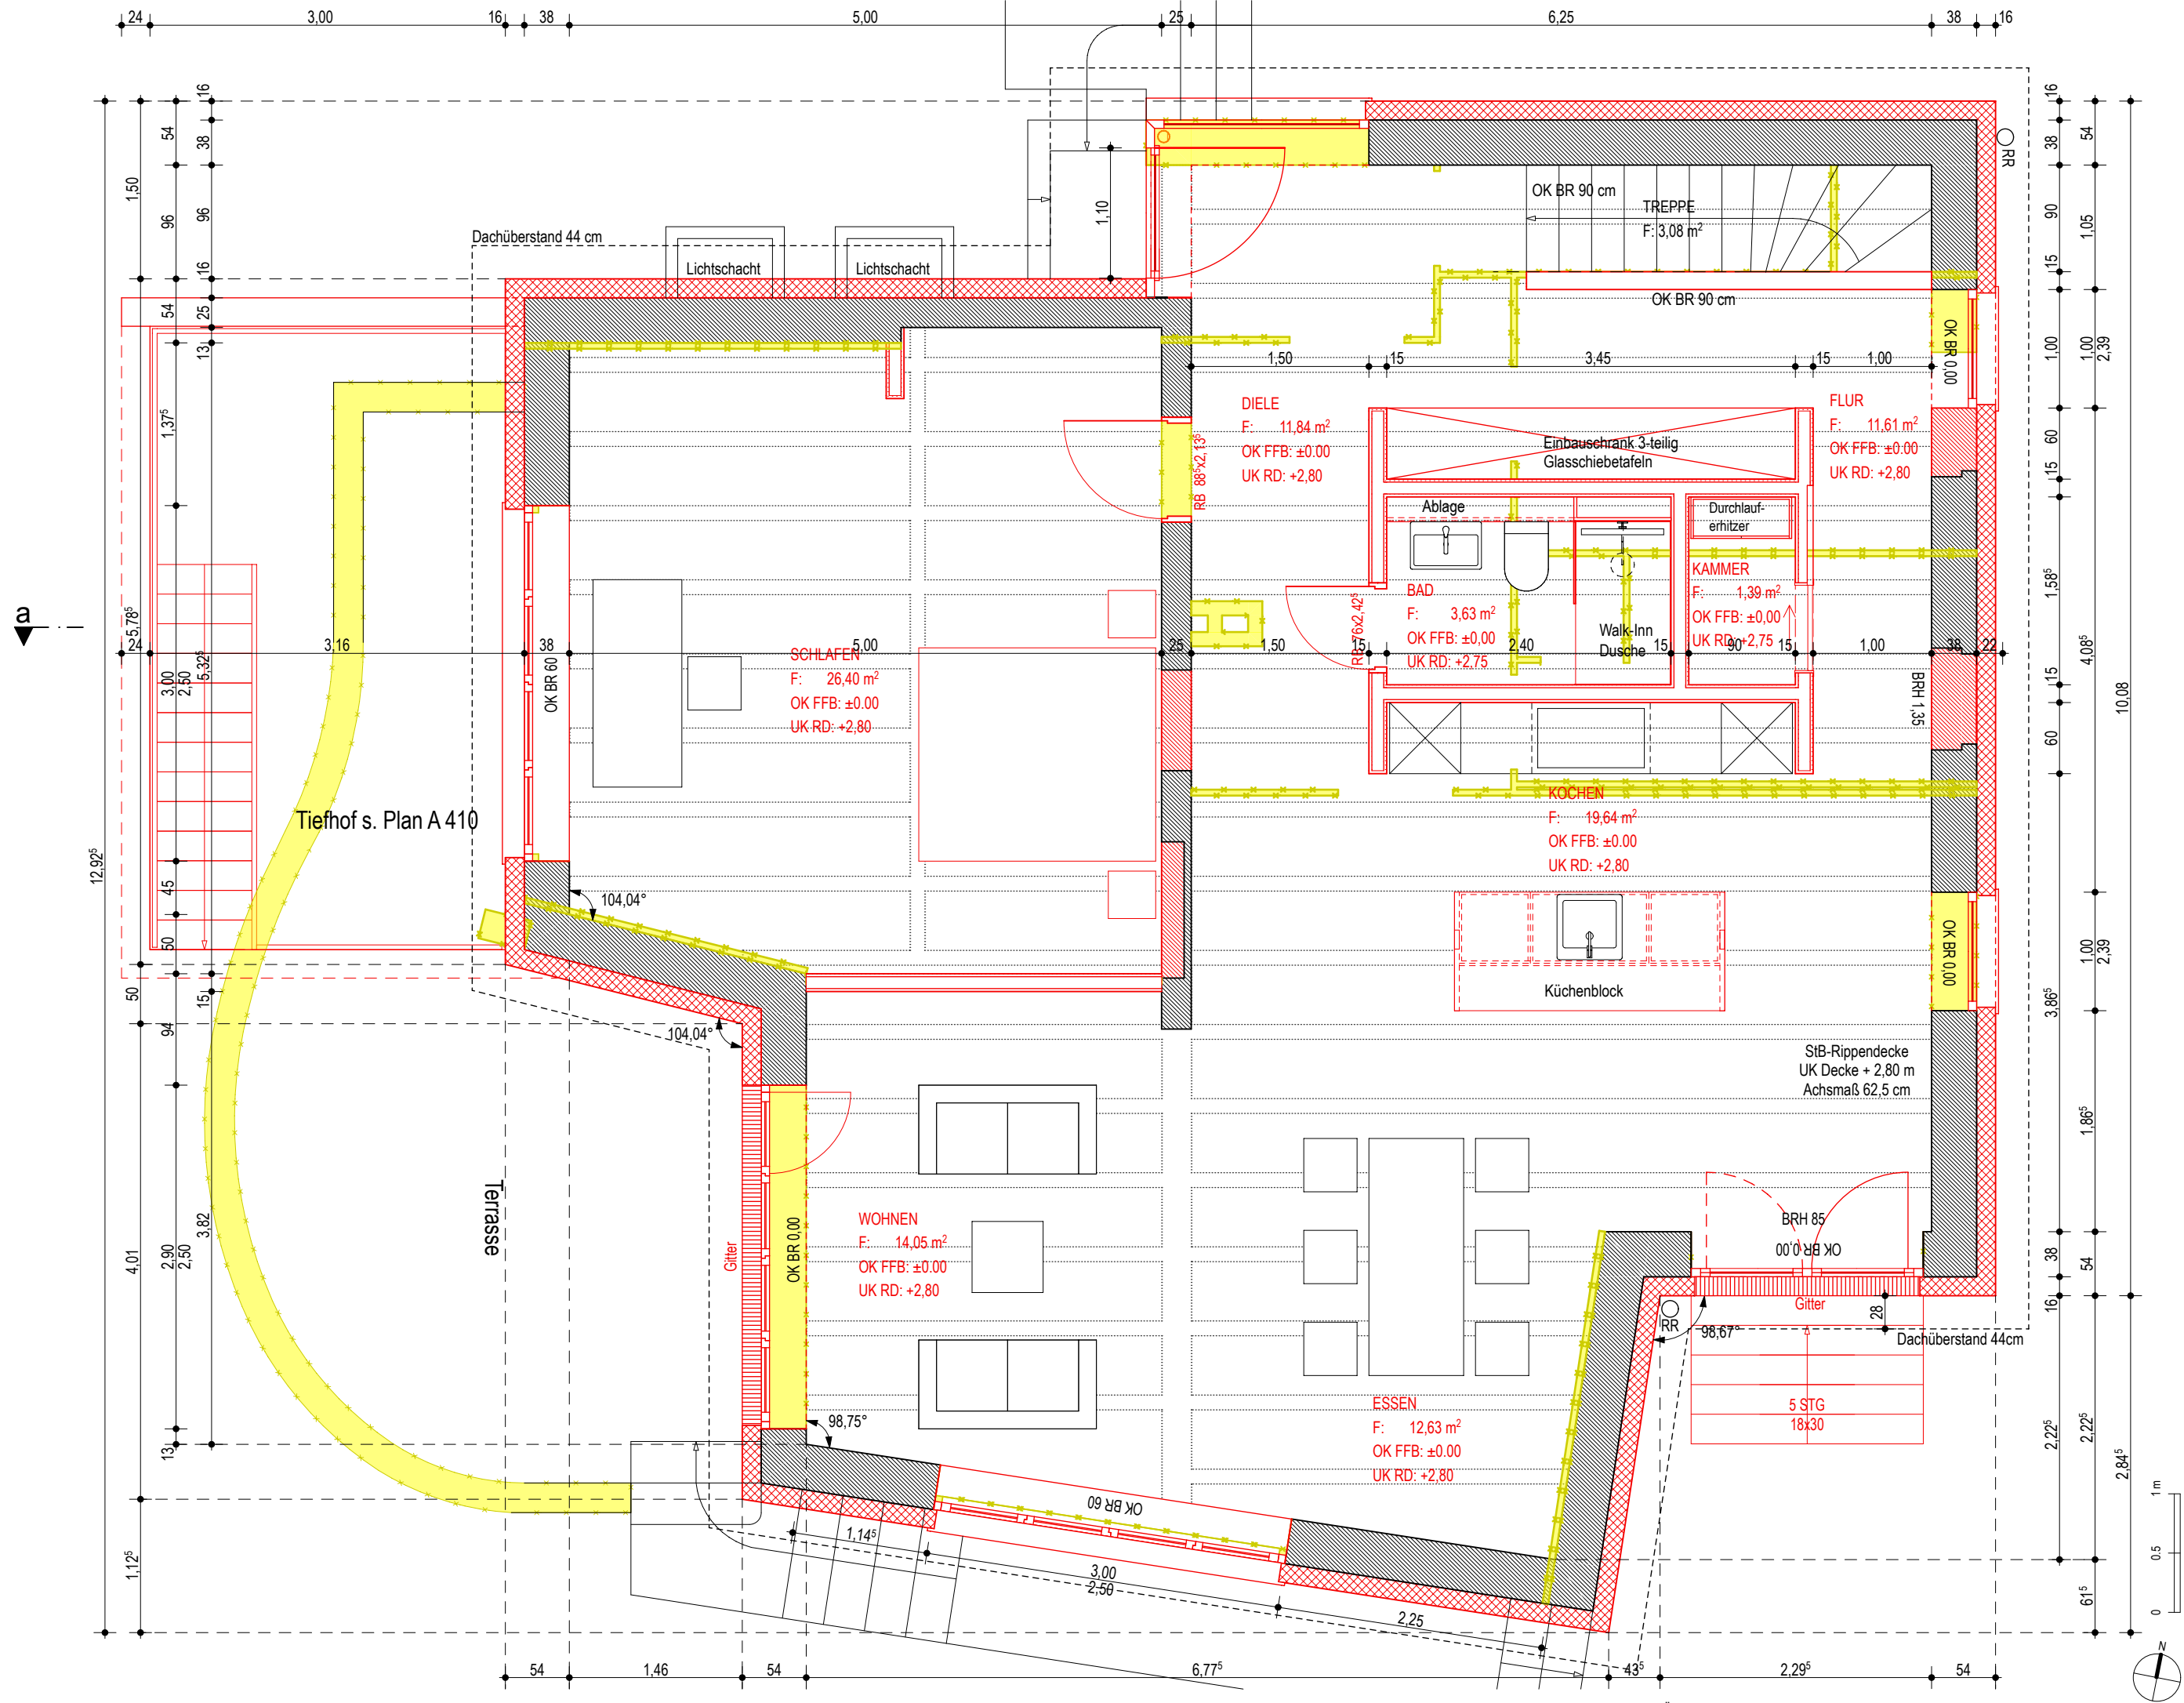

Sämtliche Maße sind vor Beginn der Arbeiten von den ausführenden Firmen verantwortlich zu prüfen. Festgestellte Differenzen sind mit der örtlichen Bauleitung zu klären. Alle für den Ausbau grundlegenden Maße sind am Bau zu nehmen. Änderungen nur mit Genehmigung des planenden Architekten.

Grundriss Erdgeschoss				VORABZUG		Objekt		A 100		KYL025	
Projektphase	Darstellung	Plan	Maßstab	Datum			Umbau Einfamilienwohnhaus				
Ausführung		A 100	1 : 50	18.10.2022			Kylmannstraße 25, 14109 Berlin-Wannsee				
							54 Vermögensverwaltung GmbH				
							Grassoweg 7, 14109 Berlin-Wannsee				
							Schürmann Architekten GmbH				
							Fretzdorfer Weg 3, 14165 Berlin-Zehlendorf, Telefon 030.802 81 60				